



Alver Kommune
Kart og oppmålingsavdelinga
Postboks 4
5906 Frekhaug
e-post: post@alver.kommune.no

11.11.2022

MARÅS ARNE
SLETTEVEGEN 172
5936 MANGER

Underretning om matrikkelføring - saksnr : 21/6887

Denne underretninga omhandlar følgjande oppmålingsforretning:

Forretningsid	Matrikkel- føringsdato	Forretnings- dokumentdato	Forretningstype	Rekvirentar
613668120	20.09.2022	17.08.2022	Oppmålingsforretning	Ohnstad Atle Ohnstad Bente

Partar i saka er:

4631/463/1/0/0 - MARÅS ARNE (Forretningsid: 613668120) (Berørt part)

4631/463/3/0/0 - OHNSTAD BENTE (Forretningsid: 613668120) (Berørt part)


4631/463/9/0/0 - OHNSTAD ATLE (Forretningsid: 613668120) (Berørt part)

Vedlagt følgjer matrikkelkart, som viser grensepunkt som er blitt endra, og koordinatliste som spesifiserer desse grensepunkta. Klagefristen for utført matrikkelføring er 3 veker. Viss kommunen ikkje høyrer noko innan 3 veker vert grensene rekna som godtekne (Matrikkellova §46, samt Forvaltningslova §29)

Ver venleg og bruk følgjande referanse dersom du har spørsmål til kommunen: 21/6887

Med venleg helsing

Saksbehandlar				
Stad	Dato	Saksbehandlar	Telefon	Underskrift
Knarvik	11.11.2022	Morten Mangerøy Helland		<i>Morten Mangerøy Helland</i>

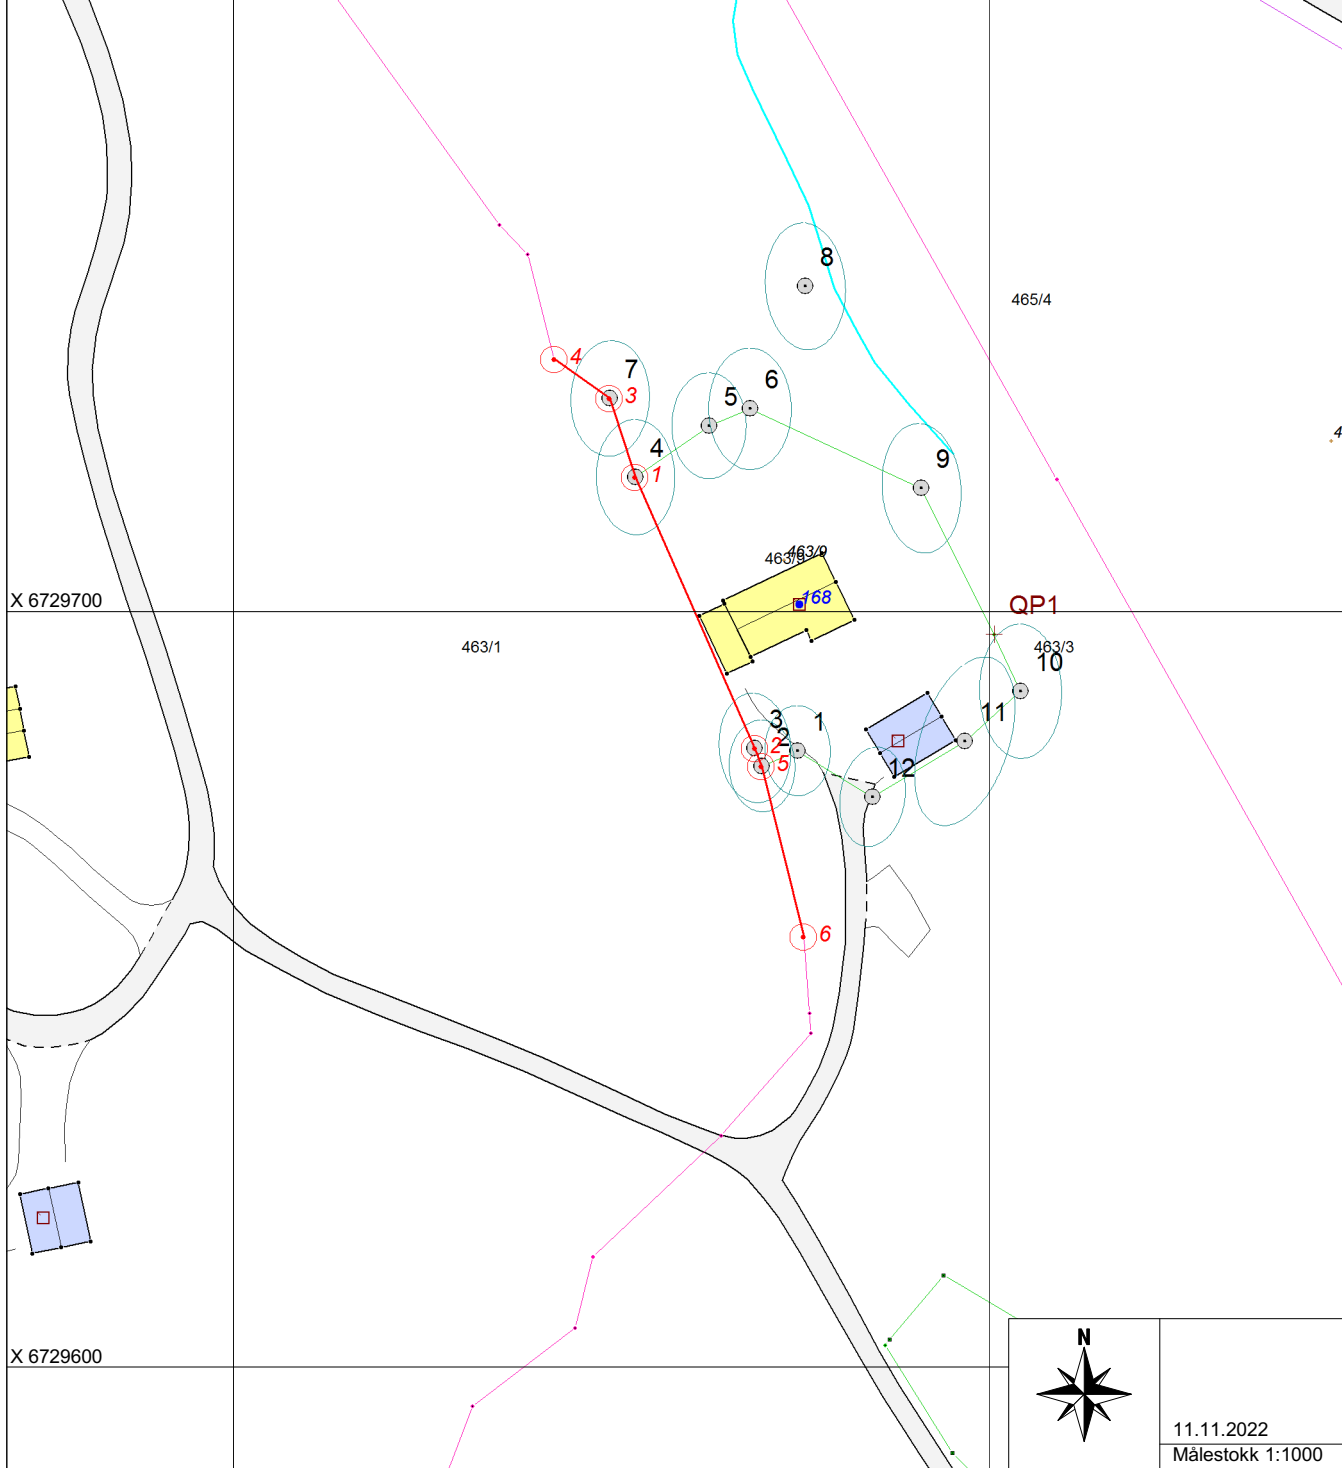

Koordinatliste over aktuelle grensepunkt

Gjeld for eidegom: 4631-463/1/0/0

Pkt.nr	Status	Type merke	Nord	Aust	Målemetode	Nøyaktighet	Radius
1	Endret/Nytt	Offentlig godkjent grensemerke , nedsett i 'fjell' +	6729717.80	286753.23	GPS Fasemåling RTK	10	
2	Endret/Nytt	Offentlig godkjent grensemerke , nedsett i 'jord' +	6729682.02	286769.01	GPS Fasemåling RTK	10	
3	Endret/Nytt	Offentlig godkjent grensemerke , nedsett i 'fjell' +	6729728.21	286749.87	GPS Fasemåling RTK	10	
5	Endret/Nytt	Offentlig godkjent grensemerke , nedsett i 'jord' +	6729679.65	286769.94	GPS Fasemåling RTK	10	
4	Ikke endret	Annen detalj , nedsett i 'ikke spesifisert' +	6729733.38	286742.54	Digitalisert på dig.bord fra papirkopi	400	
6	Ikke endret	Annen detalj , nedsett i 'ikke spesifisert' +	6729657.09	286775.51	Digitalisert på dig.bord fra papirkopi	200	