

Kommunen sitt saksnr.
22/4322-
23/48830



Søknad om ferdigattest

Pbl § 21-10, SAK10 §§ 8-1 og 8-2

Søknaden gjeld							
Eigedom/ byggjestad	Gnr.	Bnr.	Festenr.	Seksjonsnr.	Bygningsnr.	Bustadnr.	Kommune
	436 12						Alver
	Adresse			Postnr.	Poststad		
	Søtreveger 161			5436	Manger		

Ferdigattest	
Tilfredsstillert tiltaket krava til ferdigattest?	<input checked="" type="checkbox"/> <input type="checkbox"/> Dersom nei, fyll ut informasjonen nedanfor
Det står att følgjande arbeid av mindre vesentleg betydning som vil bli utført innan 14 dagar:	Dato
Type arbeid	
Stadfesting av at desse arbeida er utførte vil vere kommunen i hende innan:	Dato

Oppdatert dokumentasjon	
Er det utført ikkje søknadspåttige endringar/justeringar i forhold til løyvet?	
<input type="checkbox"/> Ja <input checked="" type="checkbox"/> Nei	Dersom ja, legg ved oppdatert situasjonsplan, teikningar eller dokumentasjon som viser kva som er utført.

Sluttrapport for avfall		
Sluttrapport av	Dato	skal leggast ved søknaden
Ansvarleg søker forpliktar seg til å sjå til at sluttrapporten vert ajourført og oppbevart		Vedlegg nr. K -


Varmesystem			
Energiforsyning		Varmefordeling	
<input type="checkbox"/> Elektrisitet	<input type="checkbox"/> Sol	<input type="checkbox"/> Vassboren golvvarme	<input type="checkbox"/> Luftoppvarming
<input type="checkbox"/> Biobrensel	<input type="checkbox"/> Gass	<input type="checkbox"/> Vassboren radiator	<input type="checkbox"/> Kamin/omn/peis
<input type="checkbox"/> Varmepumpe - luft	<input type="checkbox"/> Olje/parafin	<input type="checkbox"/> Elektriske varmekabler	<input type="checkbox"/> Anna
<input type="checkbox"/> Varmepumpe - berg/sjø	<input type="checkbox"/> Anna	<input type="checkbox"/> Elektriske panelomnar	
<input type="checkbox"/> Fjernvarme/spillvarme			<input checked="" type="checkbox"/> Ikkje relevant

Erklæring	
<input type="checkbox"/>	Ein stadfester at tilstrekkeleg dokumentasjon som grunnlag for driftsfasen er overlevert eigaren av byggverket

Vedlegg				
Beskrivelse av vedlegg	Gruppe	Nr. frå - til	Ikkje relevant	
Situasjonsplan, avkøyringsplan	D	1 - 1	<input type="checkbox"/>	<input type="checkbox"/>
Teikningar, plan, snitt, fasade	E	-	<input checked="" type="checkbox"/>	<input type="checkbox"/>
Utgreiingar/kart	F	-	<input checked="" type="checkbox"/>	<input type="checkbox"/>
Gjennomføringsplan	G	2 - 2	<input type="checkbox"/>	<input type="checkbox"/>
Sluttrapport for avfallsplan og miljøsaneringsbeskrivelse	K	-	<input checked="" type="checkbox"/>	<input type="checkbox"/>
Bustadspesifikasjon i matrikkelen	H	-	<input checked="" type="checkbox"/>	<input type="checkbox"/>
Uttaler frå andre offentlege myndigheiter	I	-	<input checked="" type="checkbox"/>	<input type="checkbox"/>
Andre vedlegg	Q	3 - 3	<input type="checkbox"/>	<input type="checkbox"/>

Underskrifter					
Ansvarleg søker for tiltaket (for tiltak etter pbl § 20-1)			Tiltakshavar (berre for tiltak utan ansvarleg søker pbl § 20-4)		
Føretak			Namn		
Vest Rørservice AS					
Organisasjonsnummer			Organisasjonsnummer		
918158111					
Kontaktperson	Telefon	Mobiltelefon	Kontaktperson	Telefon	Mobiltelefon
Tor Erik Skramestø		98653222			
E-post			E-post		
Vestror-service@gmail.com					
Dato	Underskrift		Dato	Underskrift	
11.11.22	Tor Erik Skramestø				
Gjenta med blokkbokstavar			Gjenta med blokkbokstavar		
Tor Erik Skramestø					

1

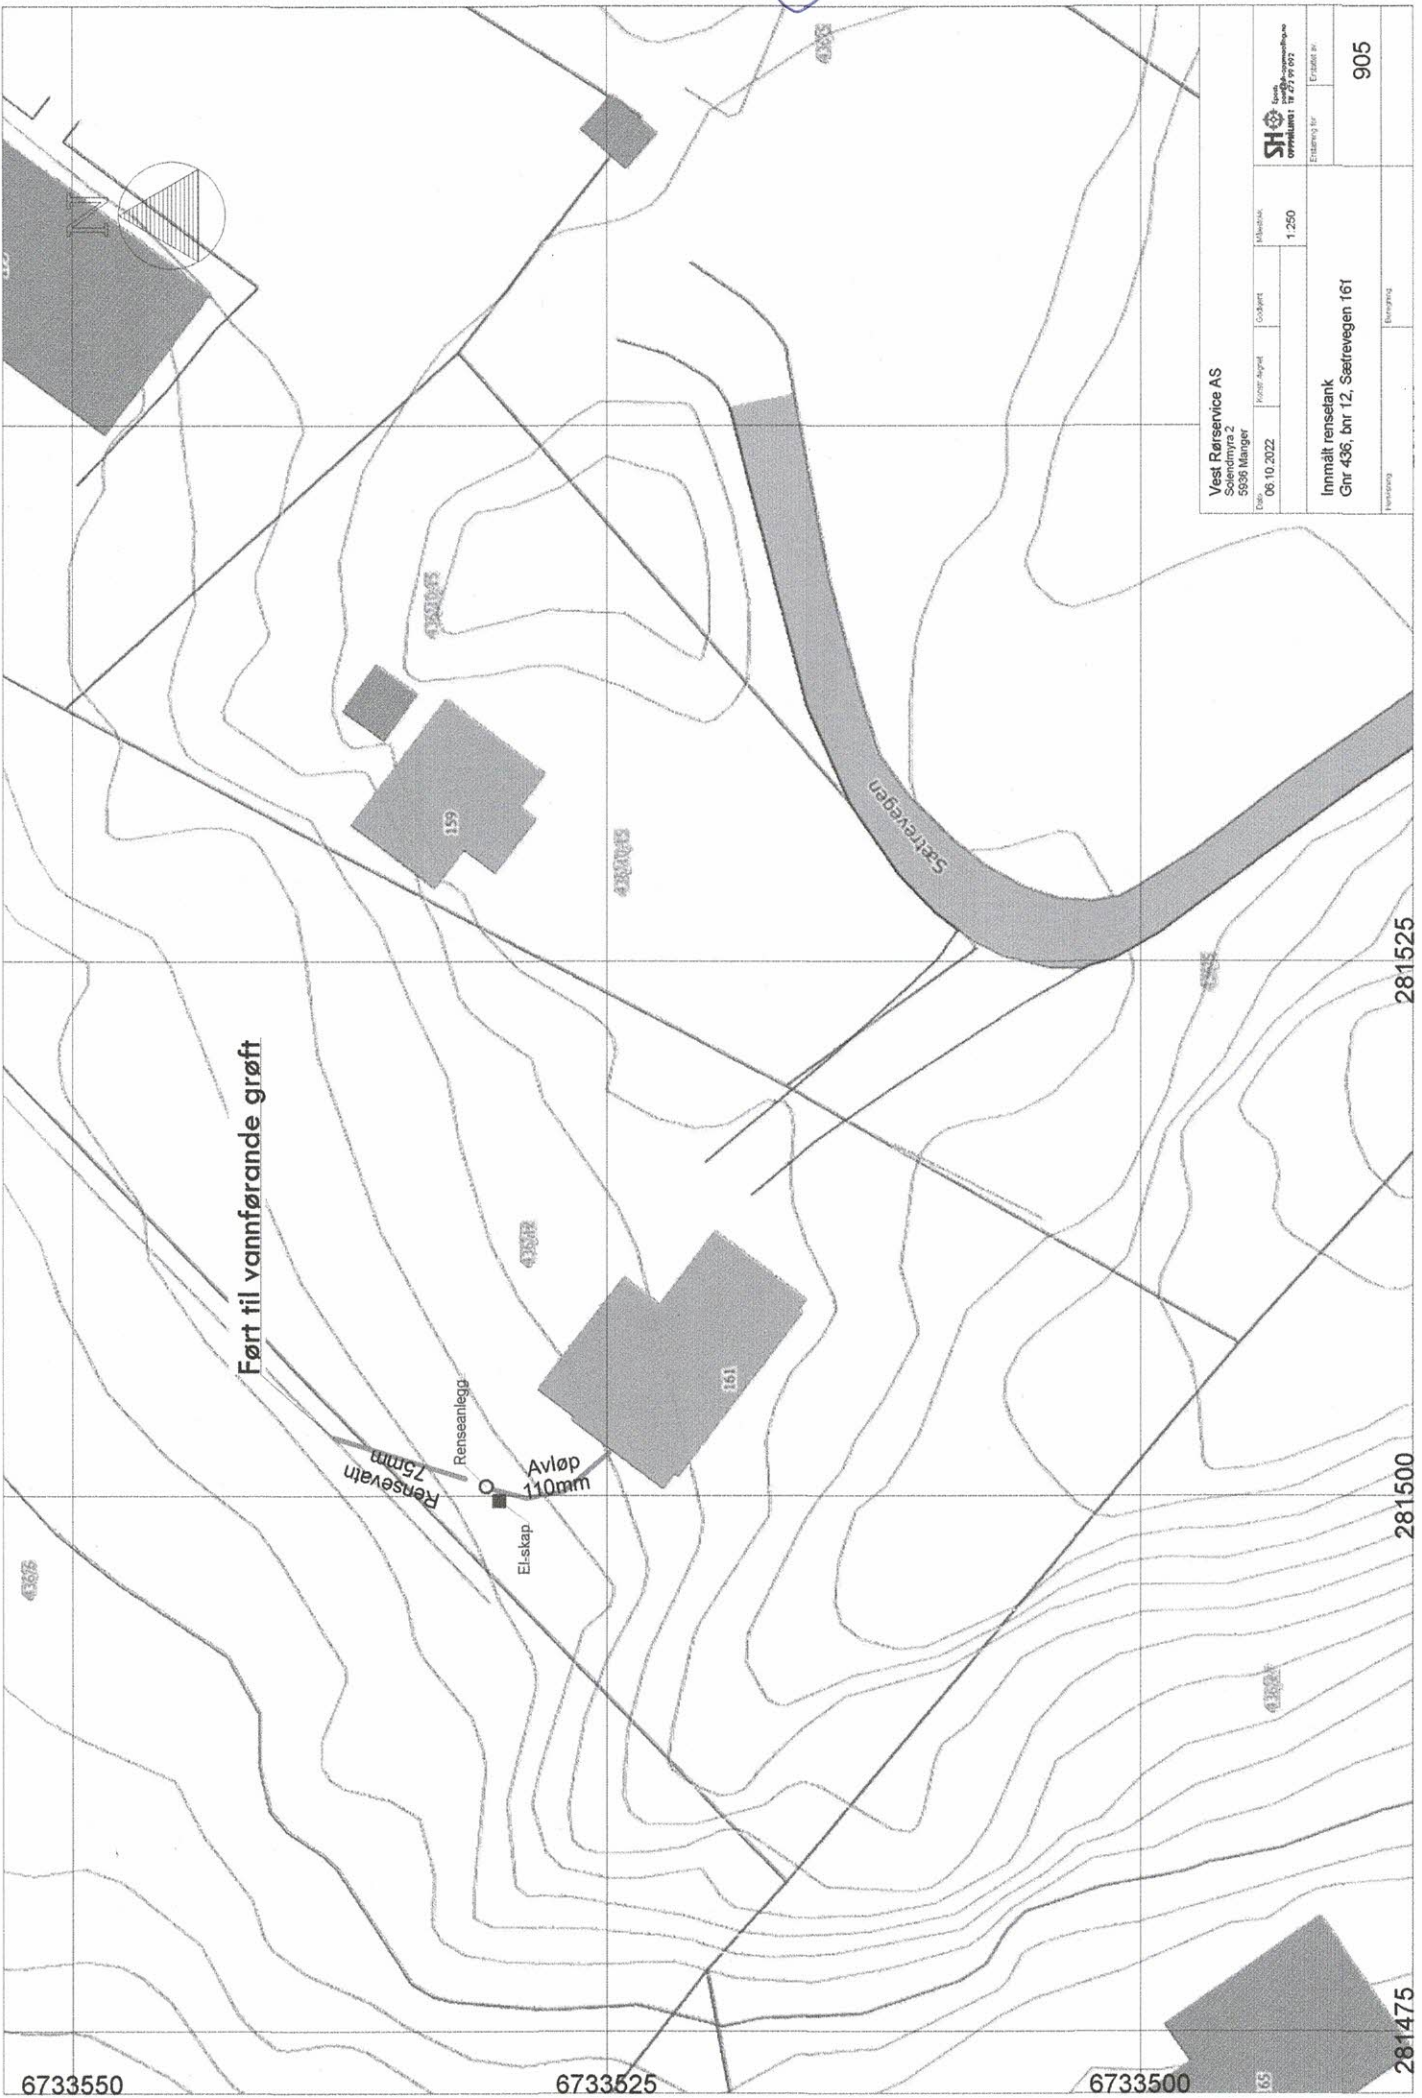

Vest Rørservice AS
 Solenmyra 2
 5938 Manger

Dato: 06.10.2022
 Skala: 1:250



 Gnr 436, bnr 12, Sætrevegen 161

905

Ført til vannførende grøft

Rensevahn
 75mm

Renseanlegg

Avløp
 110mm

El-skap

Sætrevegen




161

159

281525

281500

281475

6733550

6733525

6733500

65

