


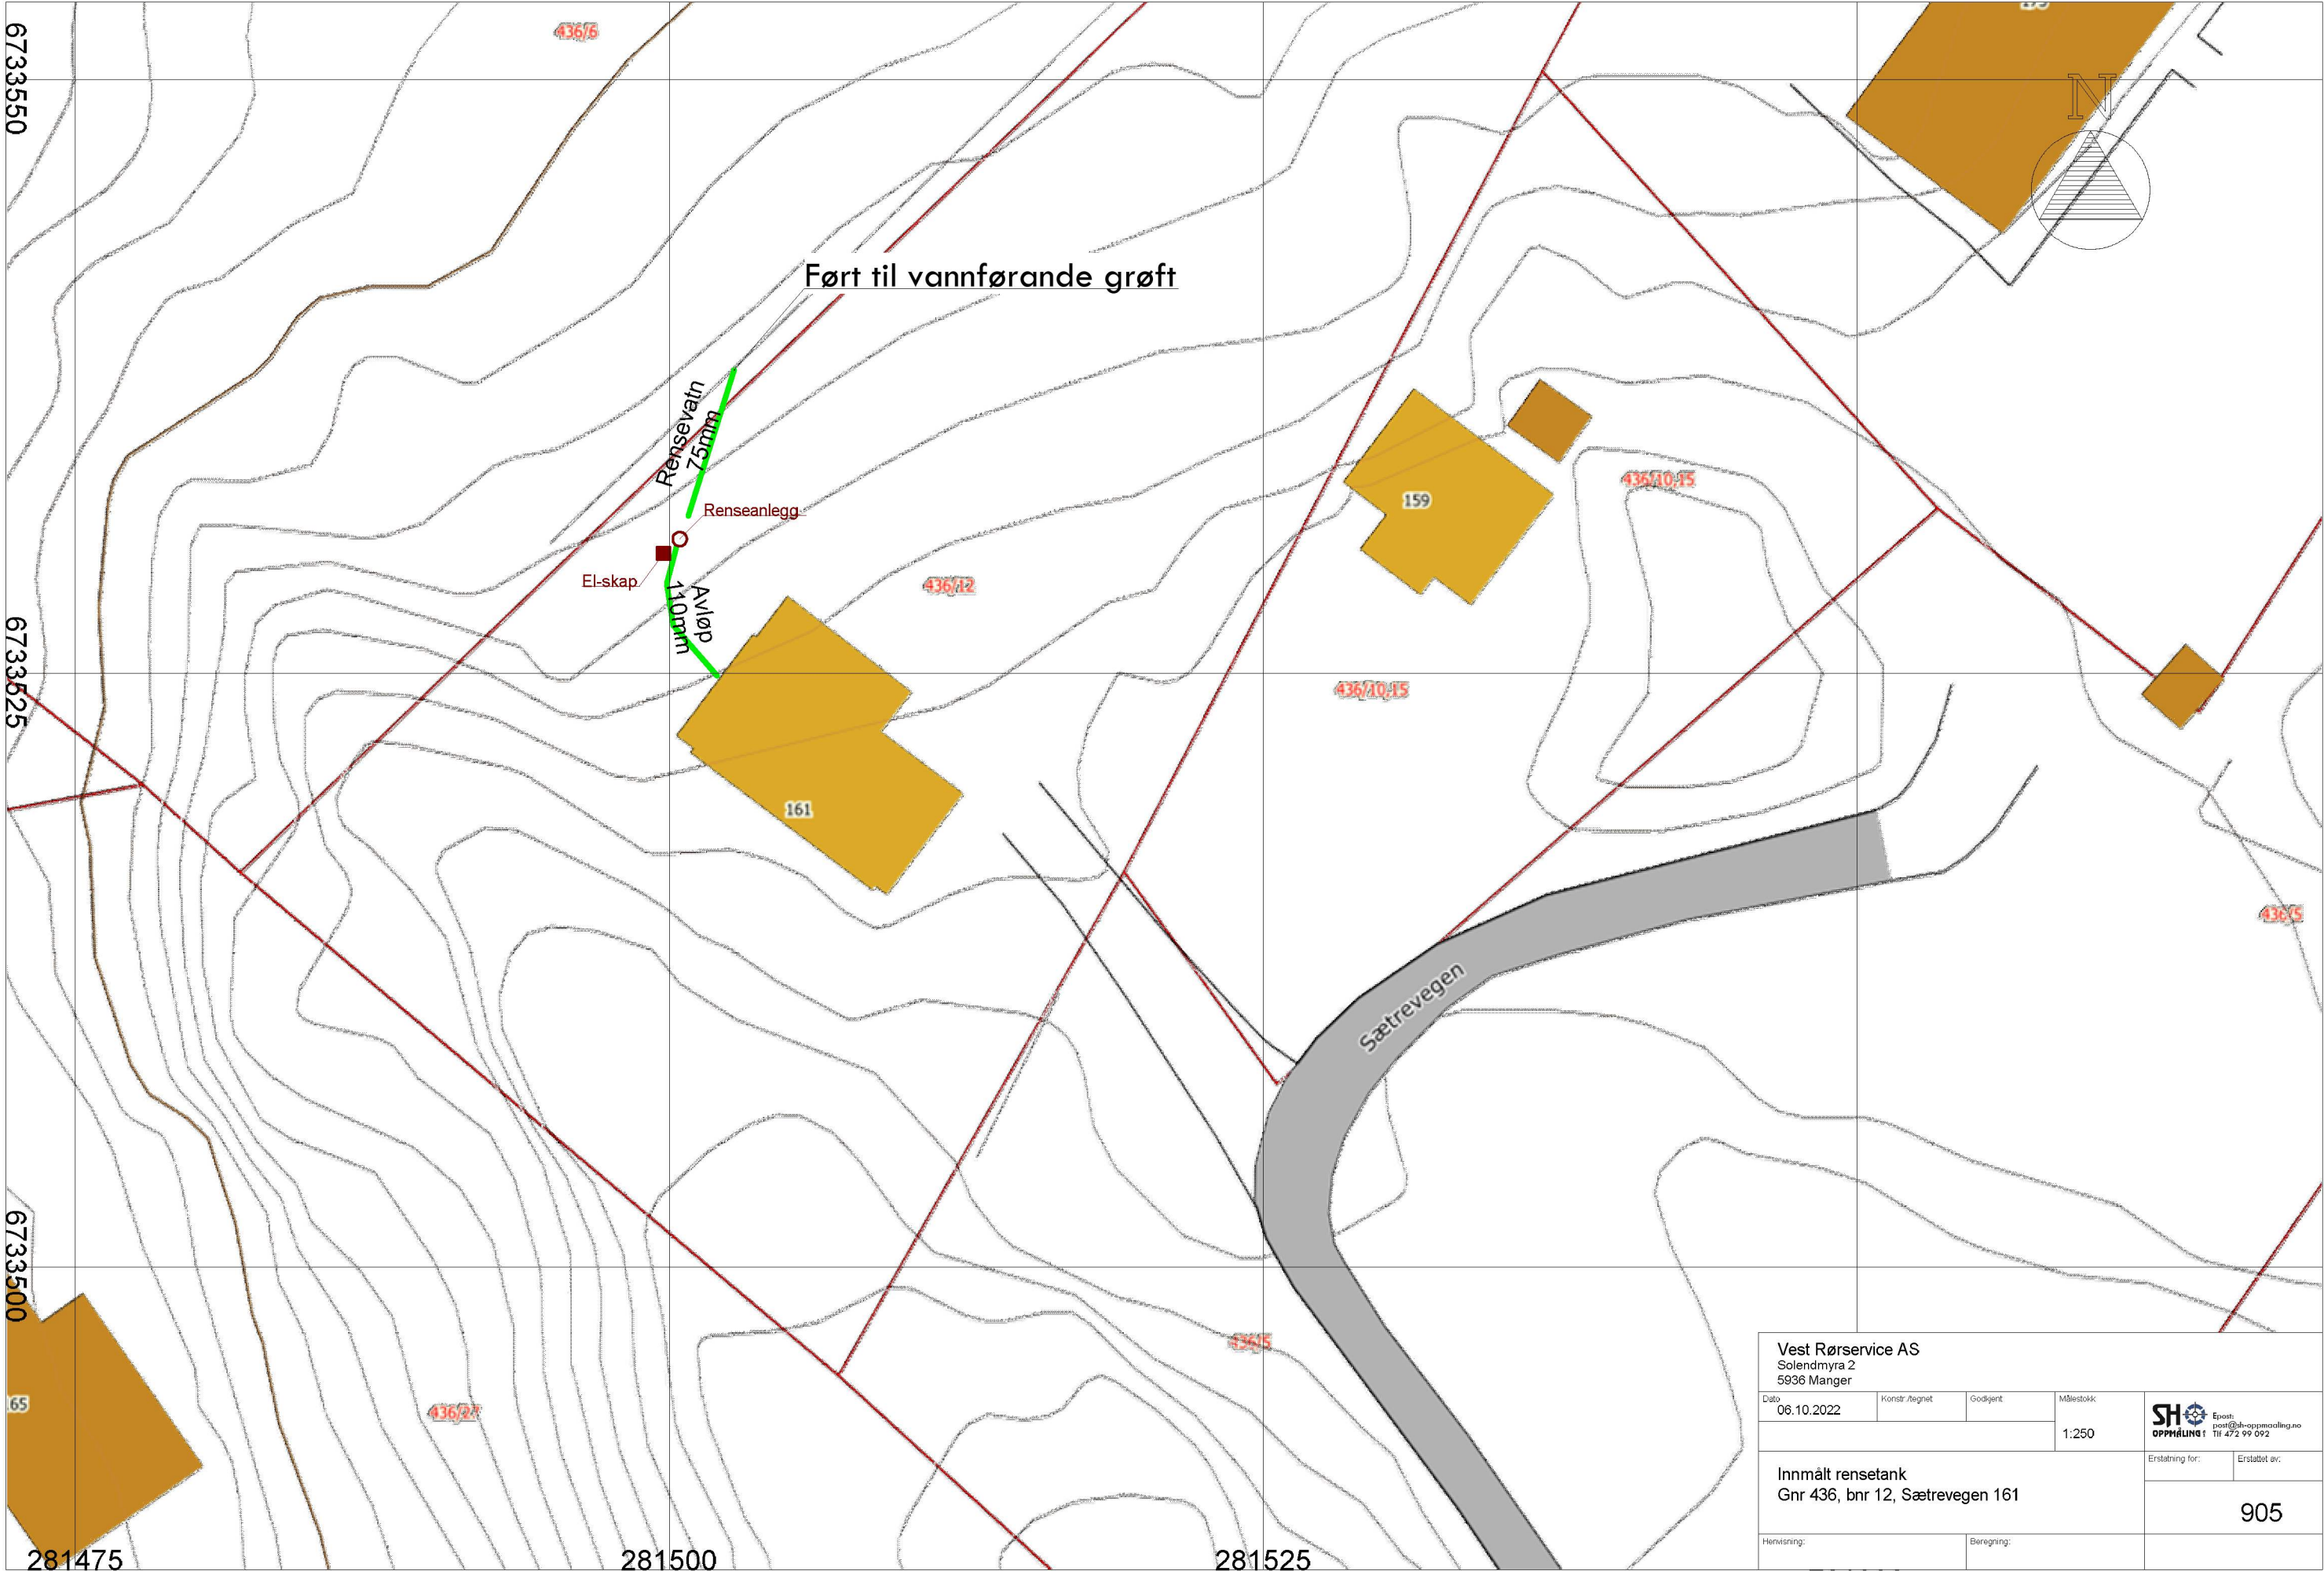

Vest Rørservice AS			
Solendmyra 2			
5936 Manger			
Dato	Konstr./tegnet	Godkjent	Målestokk
06.10.2022			1:250
Innmålt rensesetank			Erstatning for:
Gnr 436, bnr 12, Sætrevegen 161			Erstatet av:
			905
Henvisning:		Beregning:	