


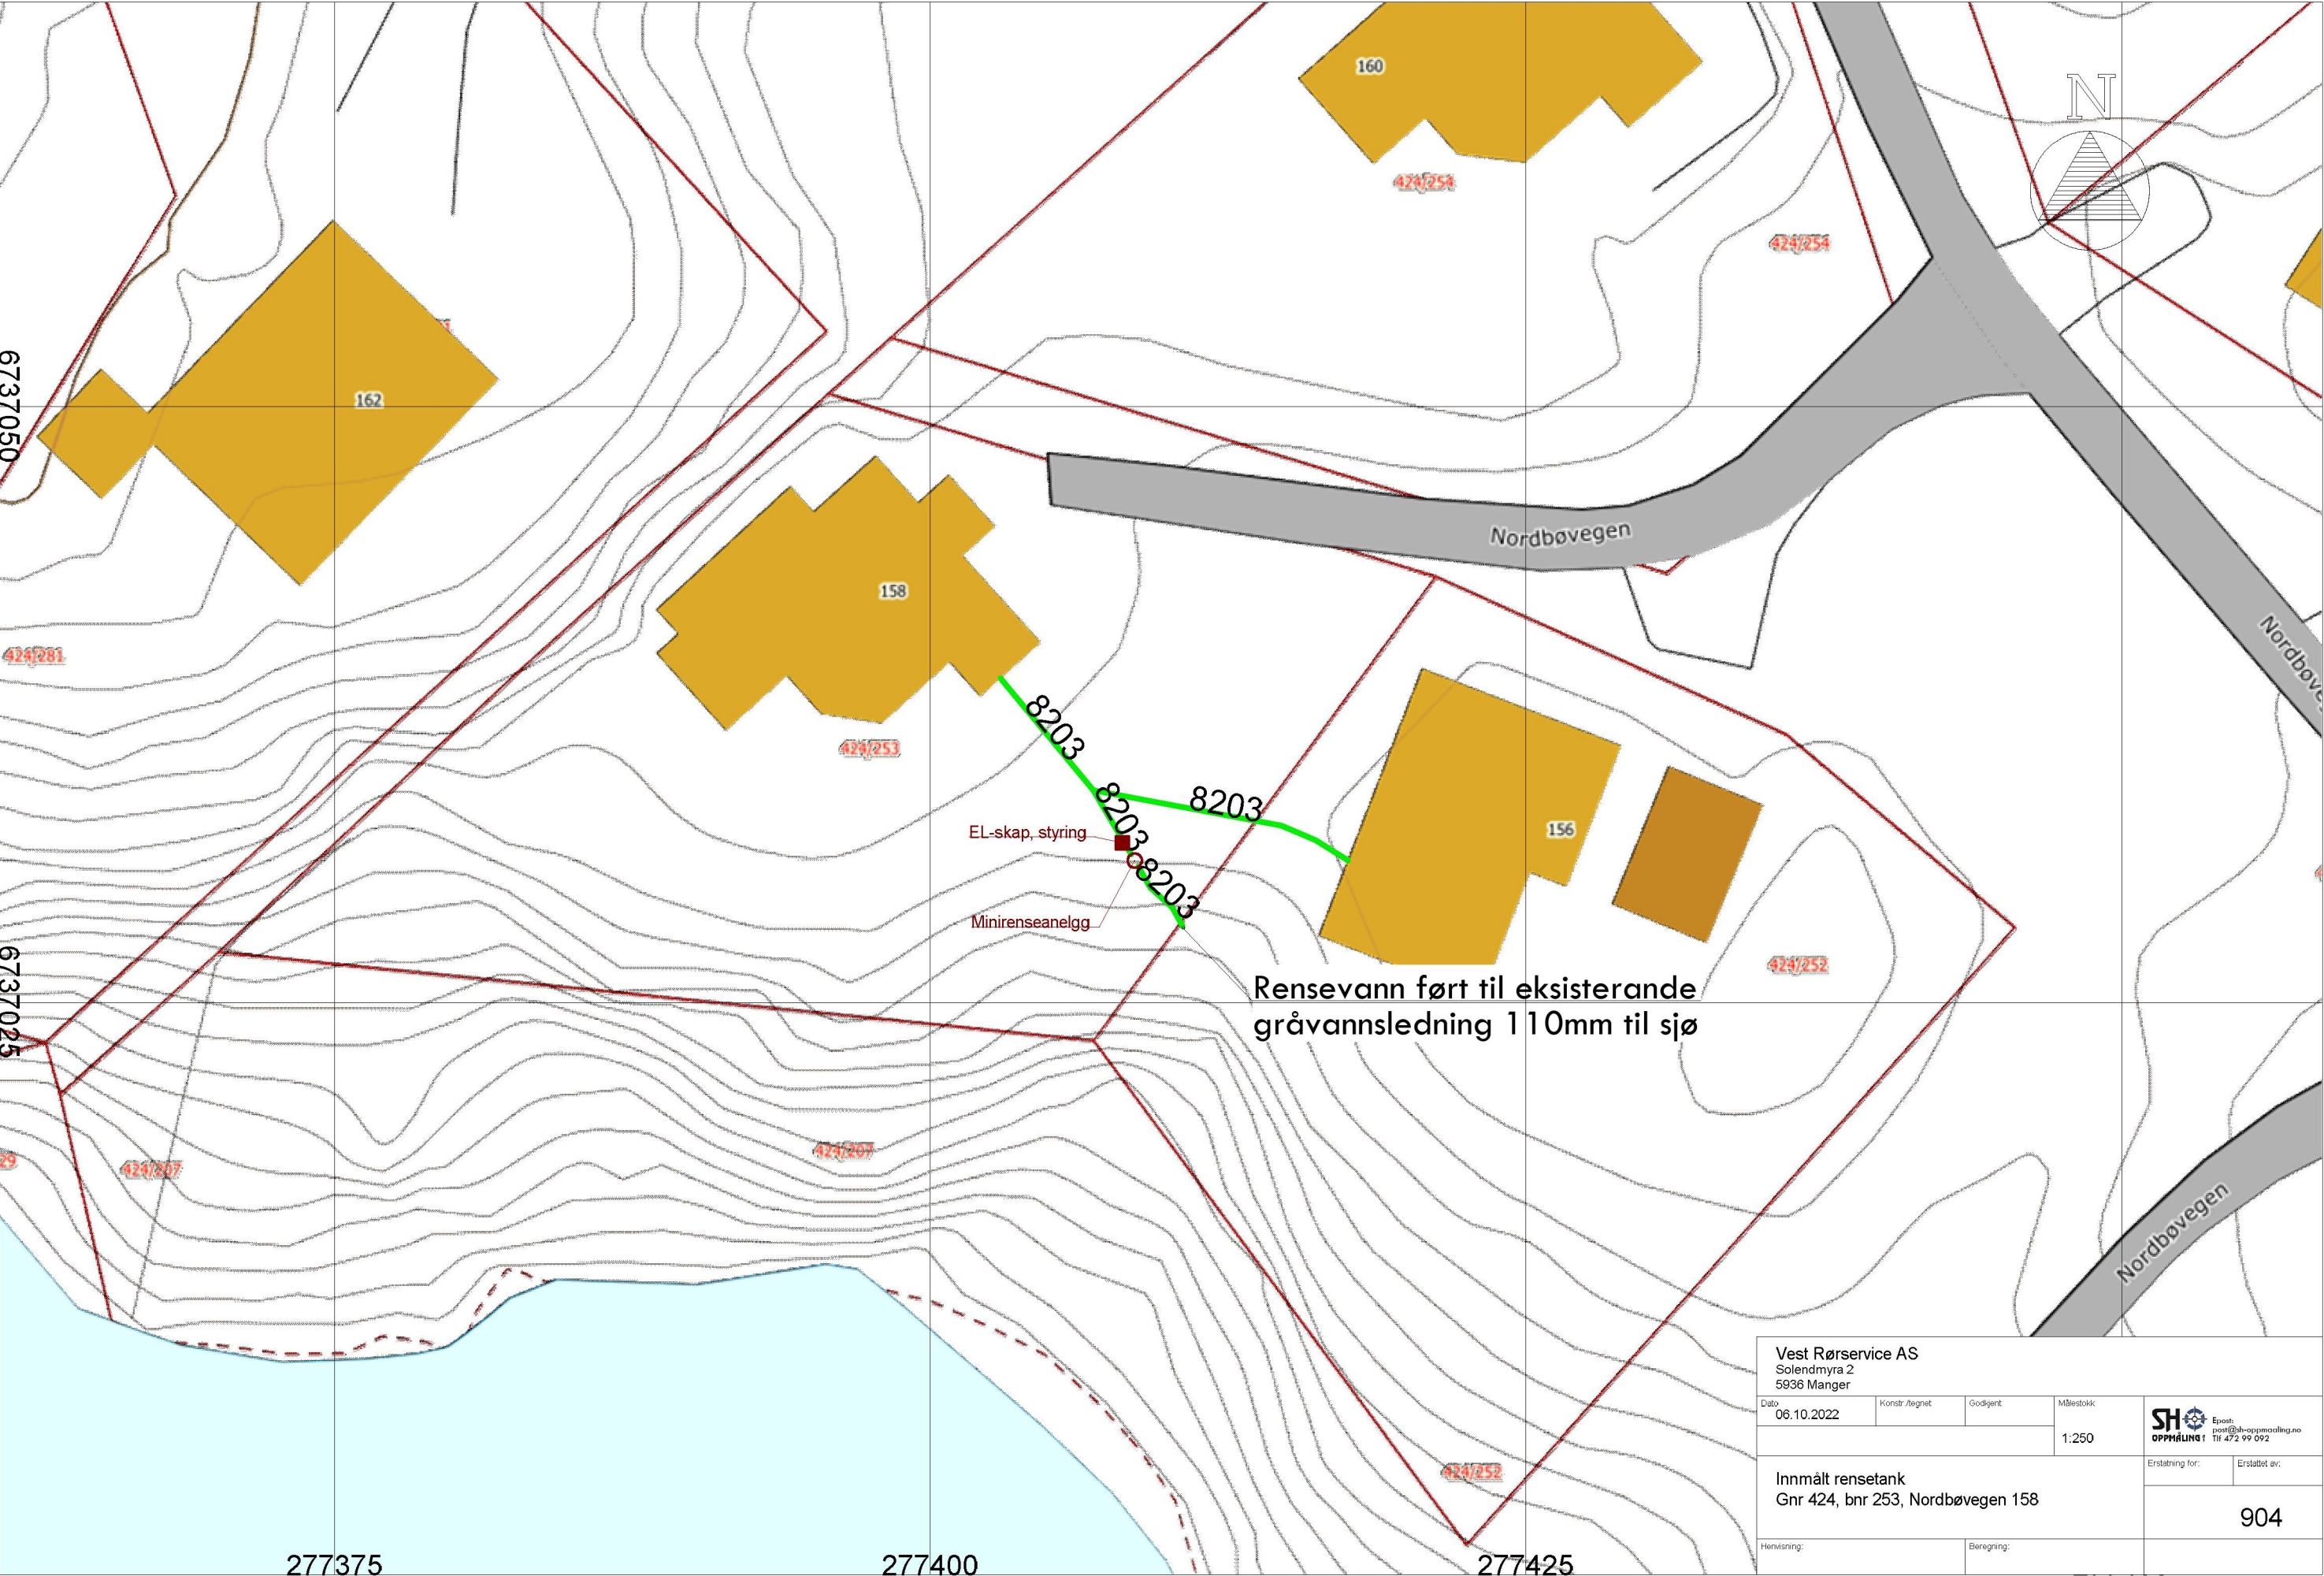

Vest Rørservice AS Solendmyra 2 5936 Manger				
Dato	Konstr./tegnet	Godkjent	Målestokk	 Epost: post@sh-oppmaling.no Tlf 472 99 092
06.10.2022			1:250	
Innmålt rensesetank Gnr 424, bnr 253, Nordbøvegen 158			Erstatning for:	Erstatet av:
			904	
Henvisning:		Beregning:		