



Kommune: 4631 - ALVER

Gardsnummer: 108

Bruksnummer: 373

Utskriftsdato / klokkeslett: 11.11.2022 kl. 11:28

Produsert av: Sverre Solberg

Dette dokumentet viser resultatet av 4 forretninger.

Orientering om relevant utdrag av matrikkelen

Eit relevant utdrag av matrikkelen viser deler av opplysningane som registrert om matrikkeleiningane (eigedommane). Utdraget viser kva slags endringar som er gjort i matrikkelen knytt til ei forretning, som t.d. kva for grenser som vart behandla. Relevant utdrag av matrikkelen er heimla i Forskrift om eiendomsregistrering av 26. juni 2009 § 9.

Du kan kontakte kommunen for å få komplett matrikelbrev, dersom du vil sjå alle opplysningar som er registrert om matrikkeleininga.

Om heilskap og nøyaktighet i relevant utdrag av matrikelbrevet

Matrikkelen vart etablert ved konvertering av data frå tidlegare register. Det kan variere kor gode slike data er med omsyn til heilskap og nøyaktighet. I enkelte tilfelle kan grensepunkt og grenselinjer mangle heilt eller delvis, eller vere feil registrerte. Det kan også vere feil og manglar ved registrert bygnings- og adresseinformasjon. Heilskap og kartfestingsnøyaktighet er oftast betre innanfor enn utanfor tettbygde strøk. Ver merksam på at oppgjeve areal for mange matrikkeleiningar og bygg er usikre.

For utfyllande informasjon: **www.kartverket.no/utdragmatrikel**

Matrikkeleining

Matrikkeleiningstype: Grunneigedom
Bruksnamn: LINDÅS
Etableringsdato: 10.02.1987
Skyld: 0
Er tinglyst: Ja
Har festegrunnar: Nei
Er seksjonert: Nei

Arealrapport

Tekst	Areal	Kommentar
Utrekna areal for 108 / 373	43 011,5 m2	

Eigarforhold


Tinglyste eigarforhold


Rolle	Status	Føds.d./org.nr	Namn	Brukseinin	Adresse	Andel
Heimelshavar		936564720	Lindås Eiendomsselskap AS		Tertnesveien 114 5114 TERTNES	1 / 1


Forretningar der matrikkeleininga er berørt

Forretning Forretningstype Årsak til feilretting	Forretningsdokumentdato Kommunal saksreferanse Nettadresse (URL) Annan referanse	Status	Tinglysing		Matrikkelføring	
			Endra dato	Signatur	Dato	
Grensejustering	20.01.2022				solbsver 28.01.2022	
Oppmålingsforretning/grensejustering	2021/9288	Rolle	Matrikkeleining	Arealendring		
		Avgjevar	4631 - 108/297	-68,6		
		Mottakar	4631 - 108/149	68,7		
		Berørt	4631 - 108/90	0		
		Berørt	4631 - 108/373	0		
Kvalitetsheving for eksisterande matrikkeleining	30.06.1992				solbsver 04.11.2021	
Kart- og delingsforretning	16/1992	Rolle	Matrikkeleining	Arealendring		
		Berørt	1263 - 108/90	0		
		Berørt	1263 - 108/149	0		
		Berørt	1263 - 108/297	0		
		Berørt	1263 - 108/373	0		
		Berørt	1263 - 108/431	0		
		Berørt	1263 - 108/493	0		
		Berørt	1263 - 108/544	0		
Kvalitetsheving for eksisterande matrikkeleining	04.11.1974				solbsver 04.11.2021	
Kart- og delingsforretning	431/1973	Rolle	Matrikkeleining	Arealendring		
		Berørt	1263 - 108/90	0		
		Berørt	1263 - 108/112	0		
		Berørt	1263 - 108/149	0		
		Berørt	1263 - 108/297	0		
		Berørt	1263 - 108/373	0		

Forretning Forretningstype Årsak til feilretting	Forretningsdokumentdato Kommunal saksreferanse Nettadresse (URL) Annan referanse	Status	Tinglysing	Endra dato	Matrikkelføring Signatur Dato
Kvalitetsheving for eksisterande matrikkeleining	27.03.1973				solbsver 04.11.2021
Kart- og delingsforretning	102/1972				
		Rolle	Matrikkeleining	Arealendring	
		Berørt	1263 - 108/90	0	
		Berørt	1263 - 108/112	0	
		Berørt	1263 - 108/149	0	
		Berørt	1263 - 108/297	0	
		Berørt	1263 - 108/373	0	

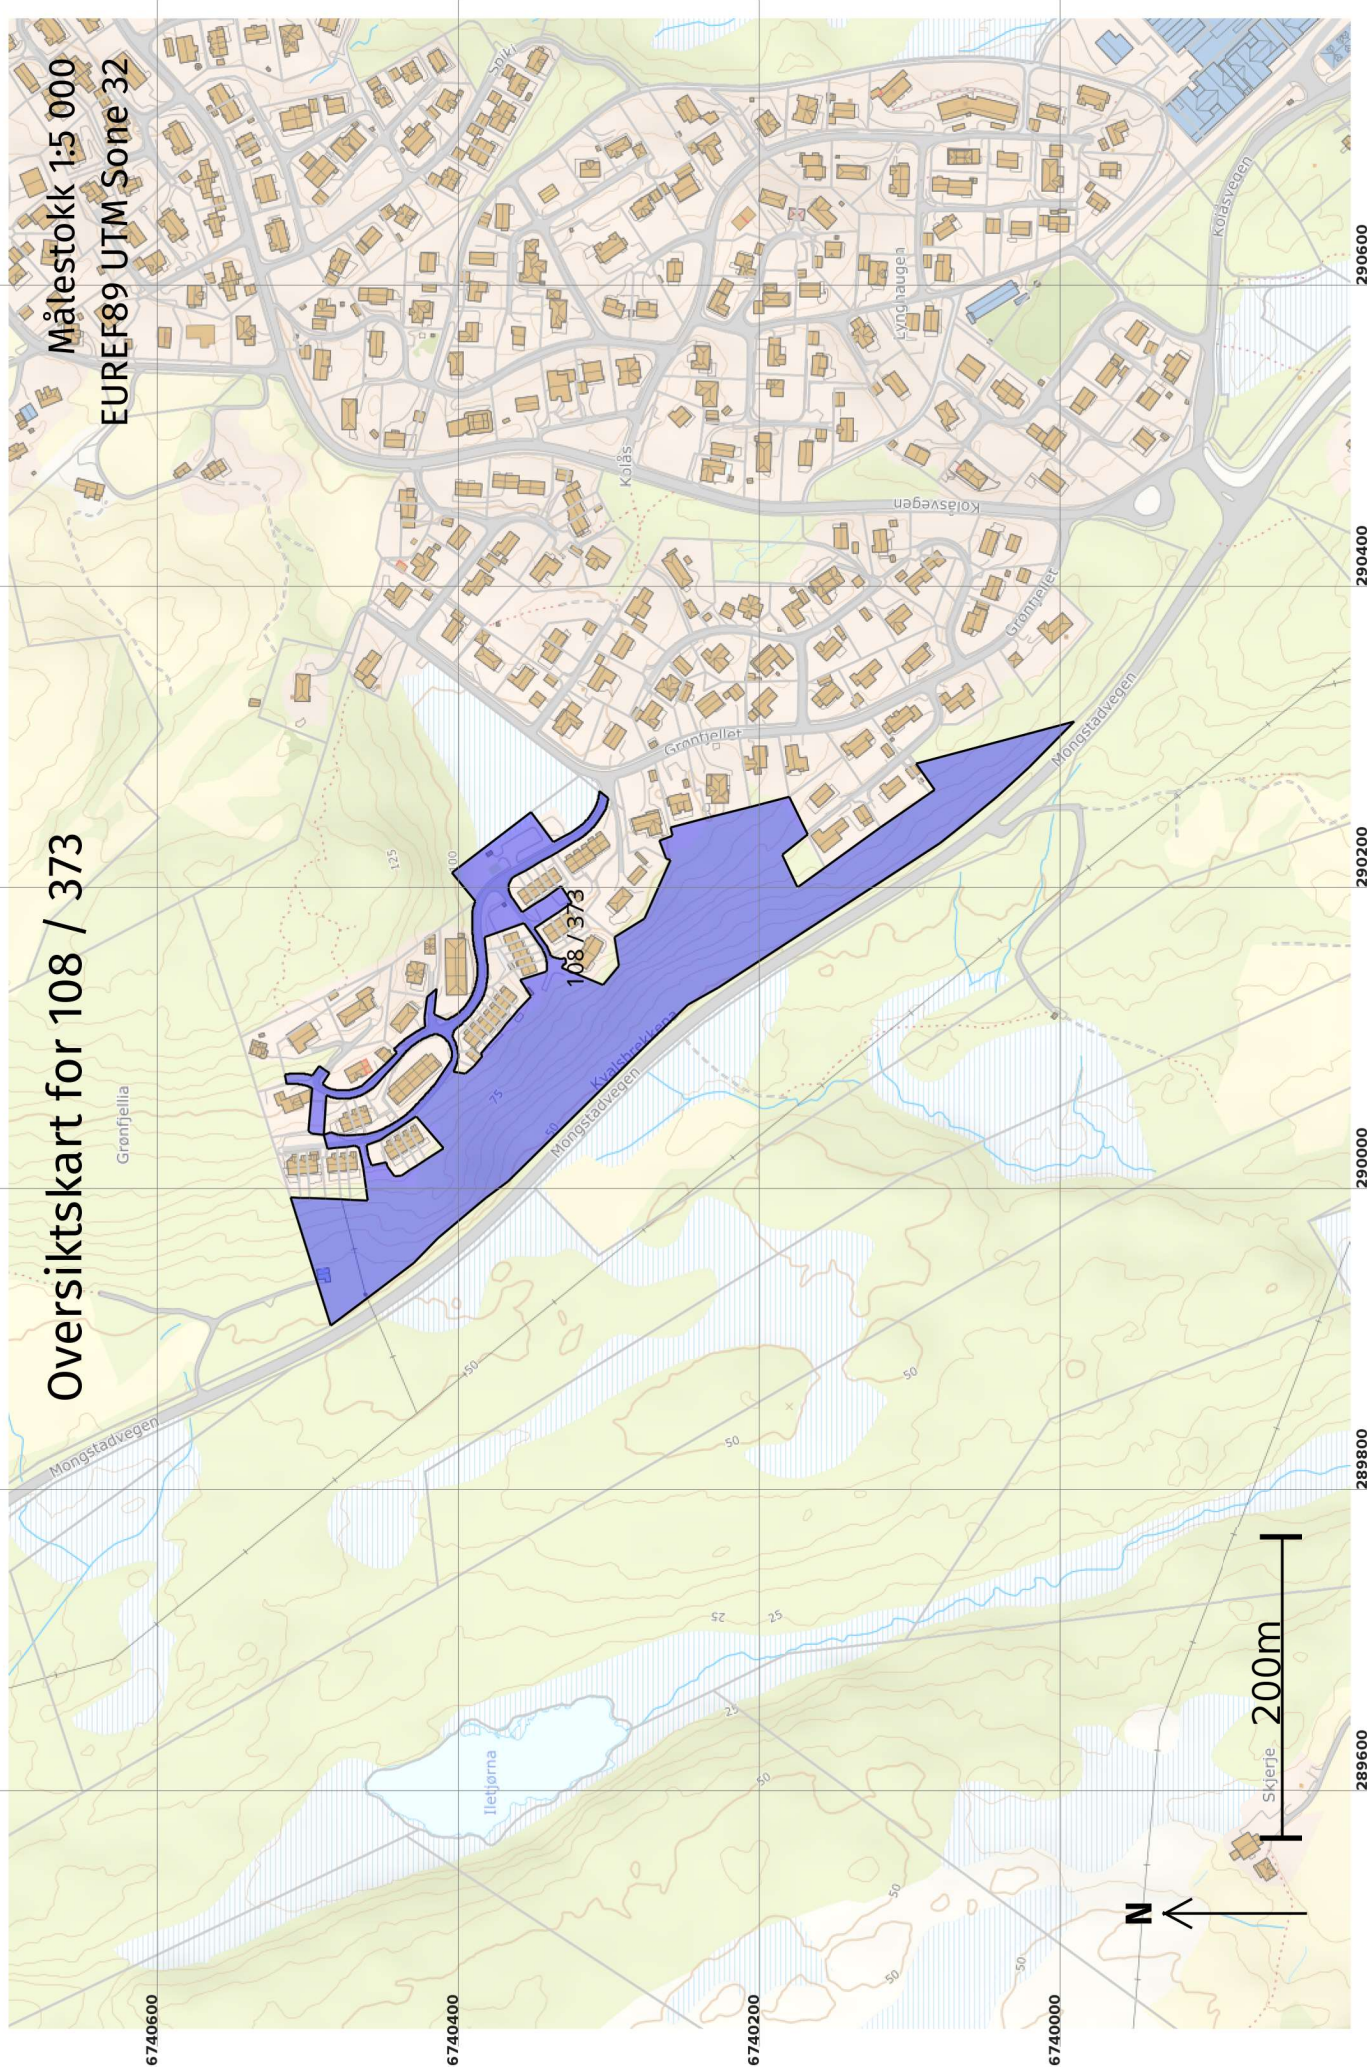

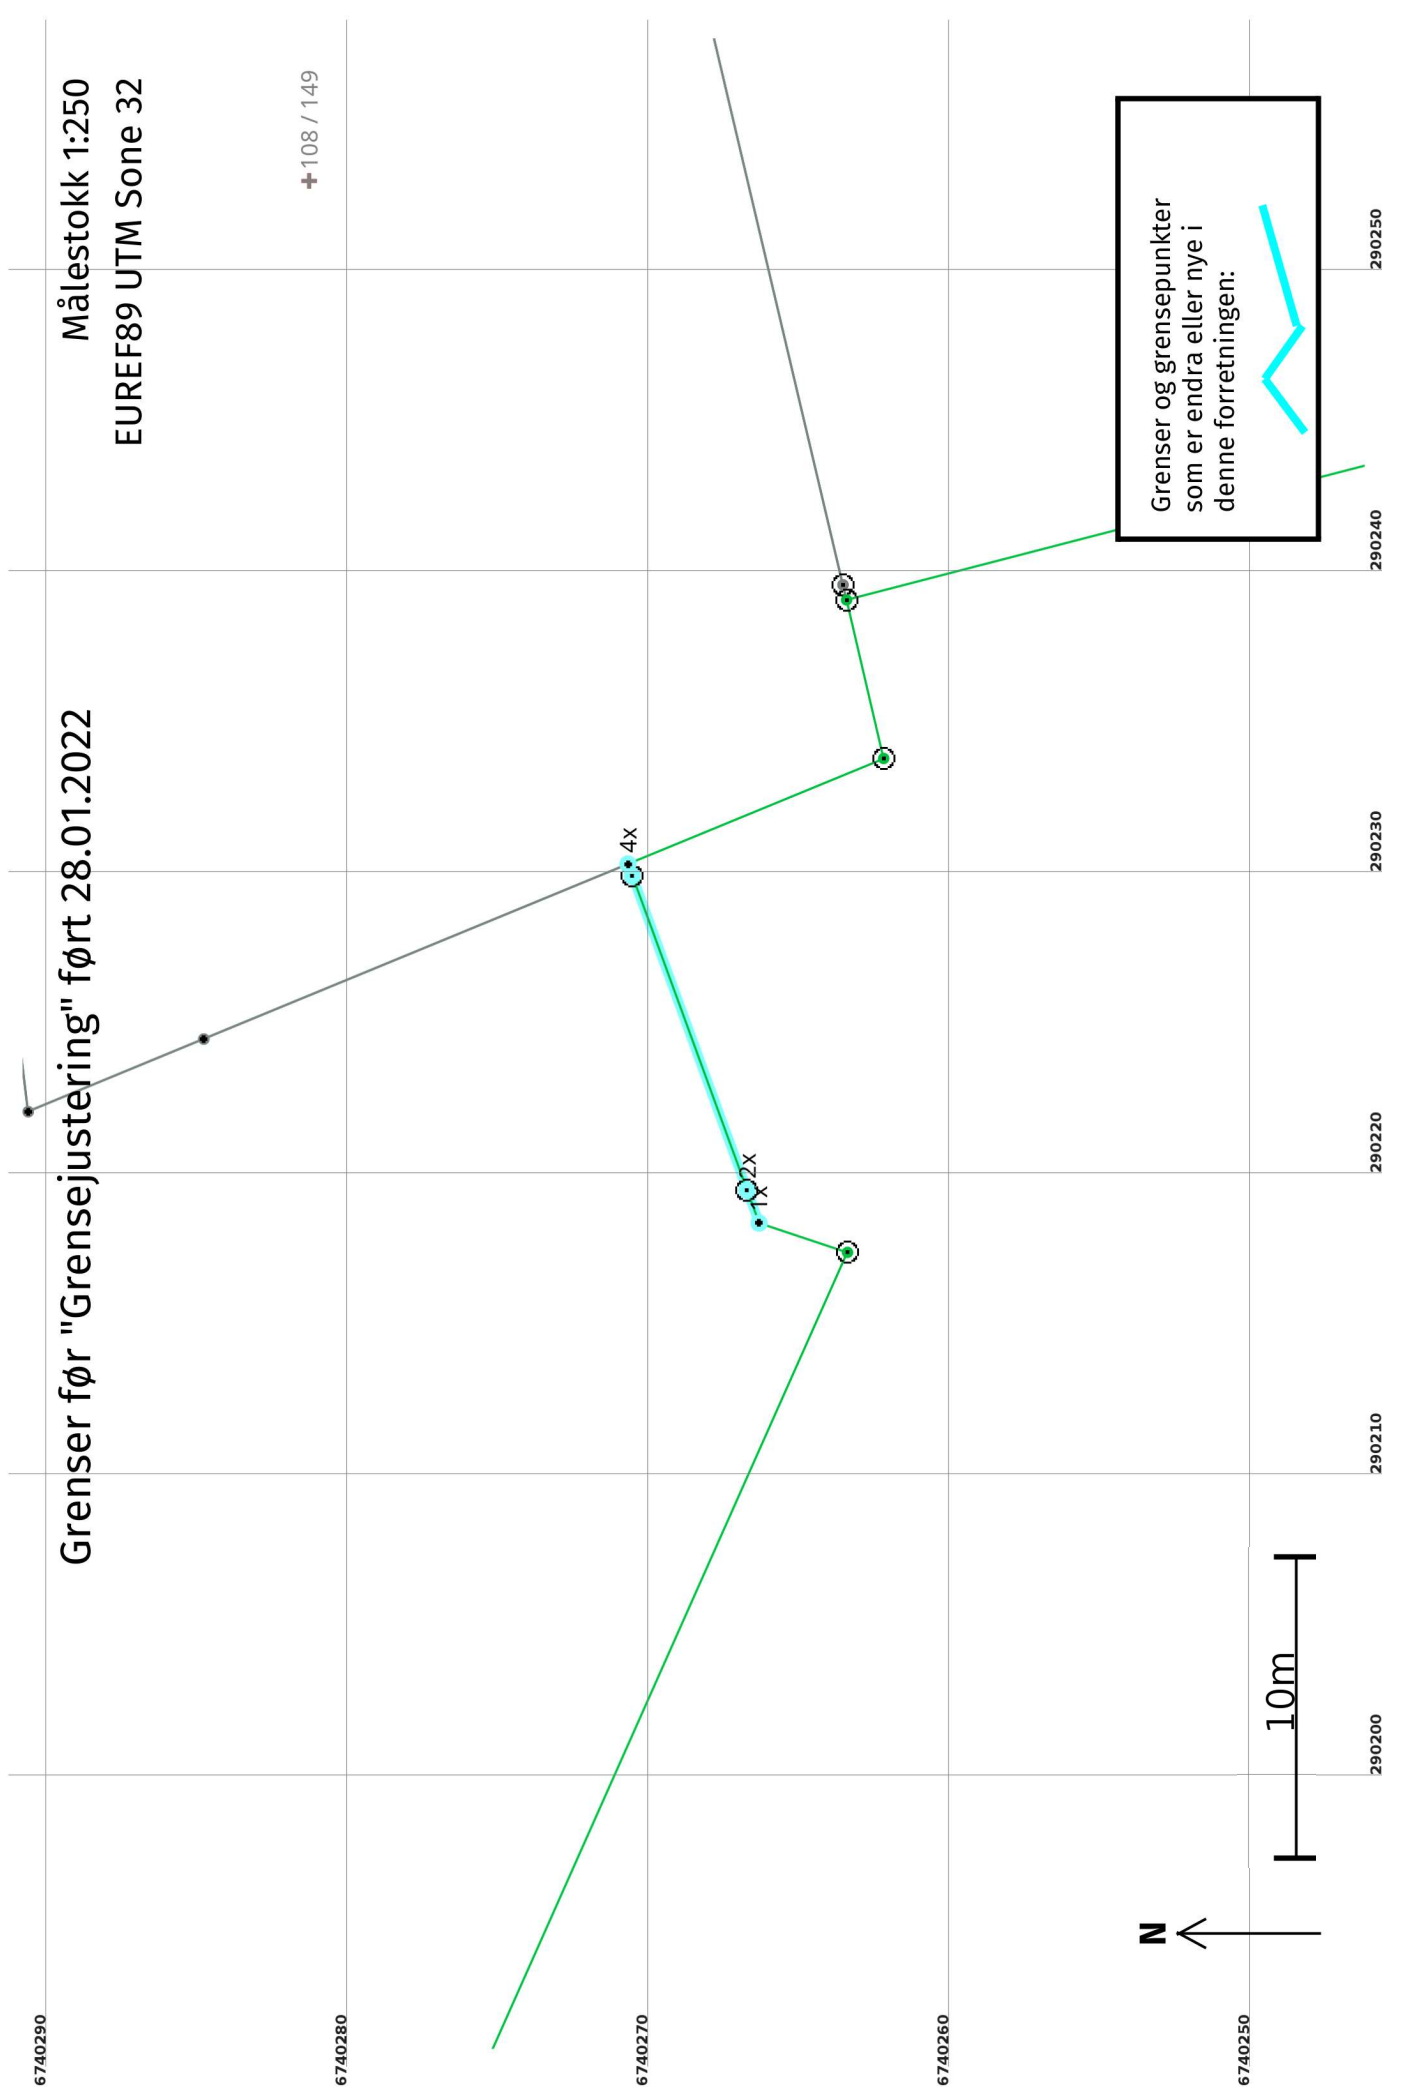

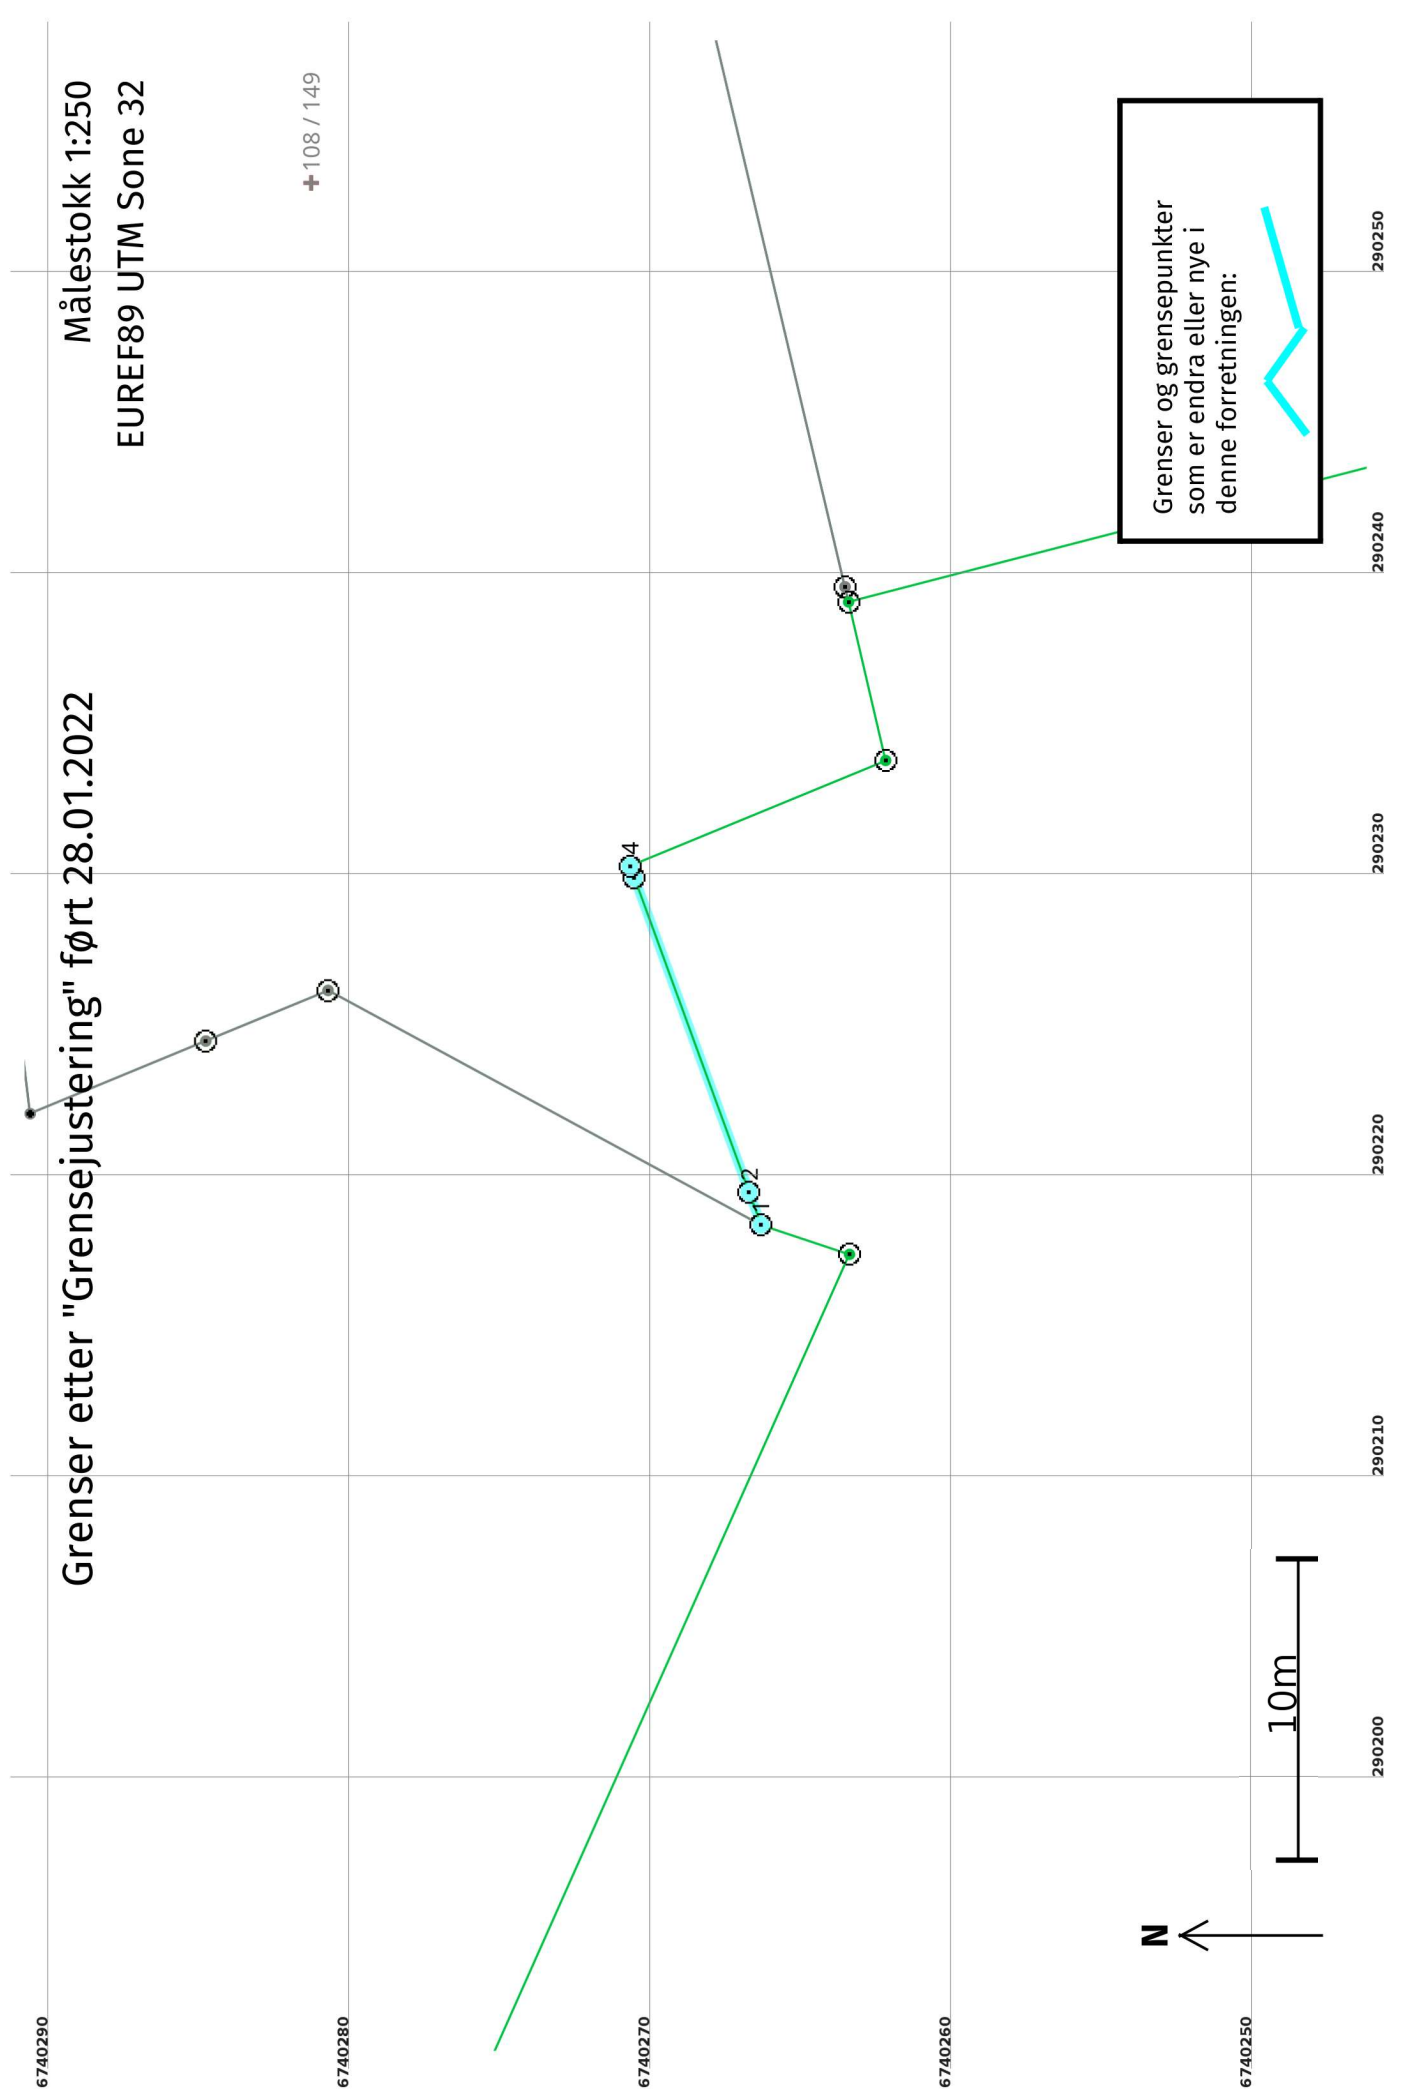

Grensejustering 28.01.2022

Før forretninga:

Areal: 43 011,5

Representasjonspunkt:

Koordinatsystem:

Arealmerknad:

EUREF89 UTM Sone 32

Nord: 6740327

Aust: 290124

Etter forretninga:

Areal: 43 011,5

Representasjonspunkt:

Koordinatsystem:


Arealmerknad:


EUREF89 UTM Sone 32

Nord: 6740327

Aust: 290124

Grensepunkt / Grenselinje				Ytre avgrensing				
Løpenr	Status	Nord	Aust	Grensemerke nedsett i / Lengde (m)	Grensepunkttype / Linjeinformasjon	Målemetode / Grenser mot	Nøyaktighet (SD i cm)	Radius
1x	Endra - Før	6740266,51	290218,30		Umerkt 1,17	69 Utrekna 4631 - 108 / 297	13	
1	Endra - Etter	6740266,51	290218,30		Fjell Offentleg godkjent grensemerke 1,17	96 GNSS: Fasemåling (Real time kinematic) 4631 - 108 / 149 og 4631 - 108 / 297	10 11	
2x	Endra - Før	6740266,91	290219,40		Fjell Offentleg godkjent grensemerke 11,11	96 GNSS: Fasemåling (Real time kinematic) 4631 - 108 / 297	13 14	
2	Endra - Etter	6740266,91	290219,40		Fjell Offentleg godkjent grensemerke 11,11	96 GNSS: Fasemåling (Real time kinematic) 4631 - 108 / 149	10 11	
3x	Endra - Før	6740270,73	290229,83		Jord Offentleg godkjent grensemerke 0,41	96 GNSS: Fasemåling (Real time kinematic) 4631 - 108 / 297	13 14	
3	Endra - Etter	6740270,73	290229,83		Jord Offentleg godkjent grensemerke 0,41	96 GNSS: Fasemåling (Real time kinematic) 4631 - 108 / 149	10 11	
4x	Endra - Før	6740270,87	290230,22		Umerkt 9,18	69 Utrekna 4631 - 108 / 149 og 4631 - 108 / 297	13 14	
4	Endra - Etter	6740270,87	290230,22		Jord Offentleg godkjent grensemerke 9,18	96 GNSS: Fasemåling (Real time kinematic) 4631 - 108 / 149	10 14	

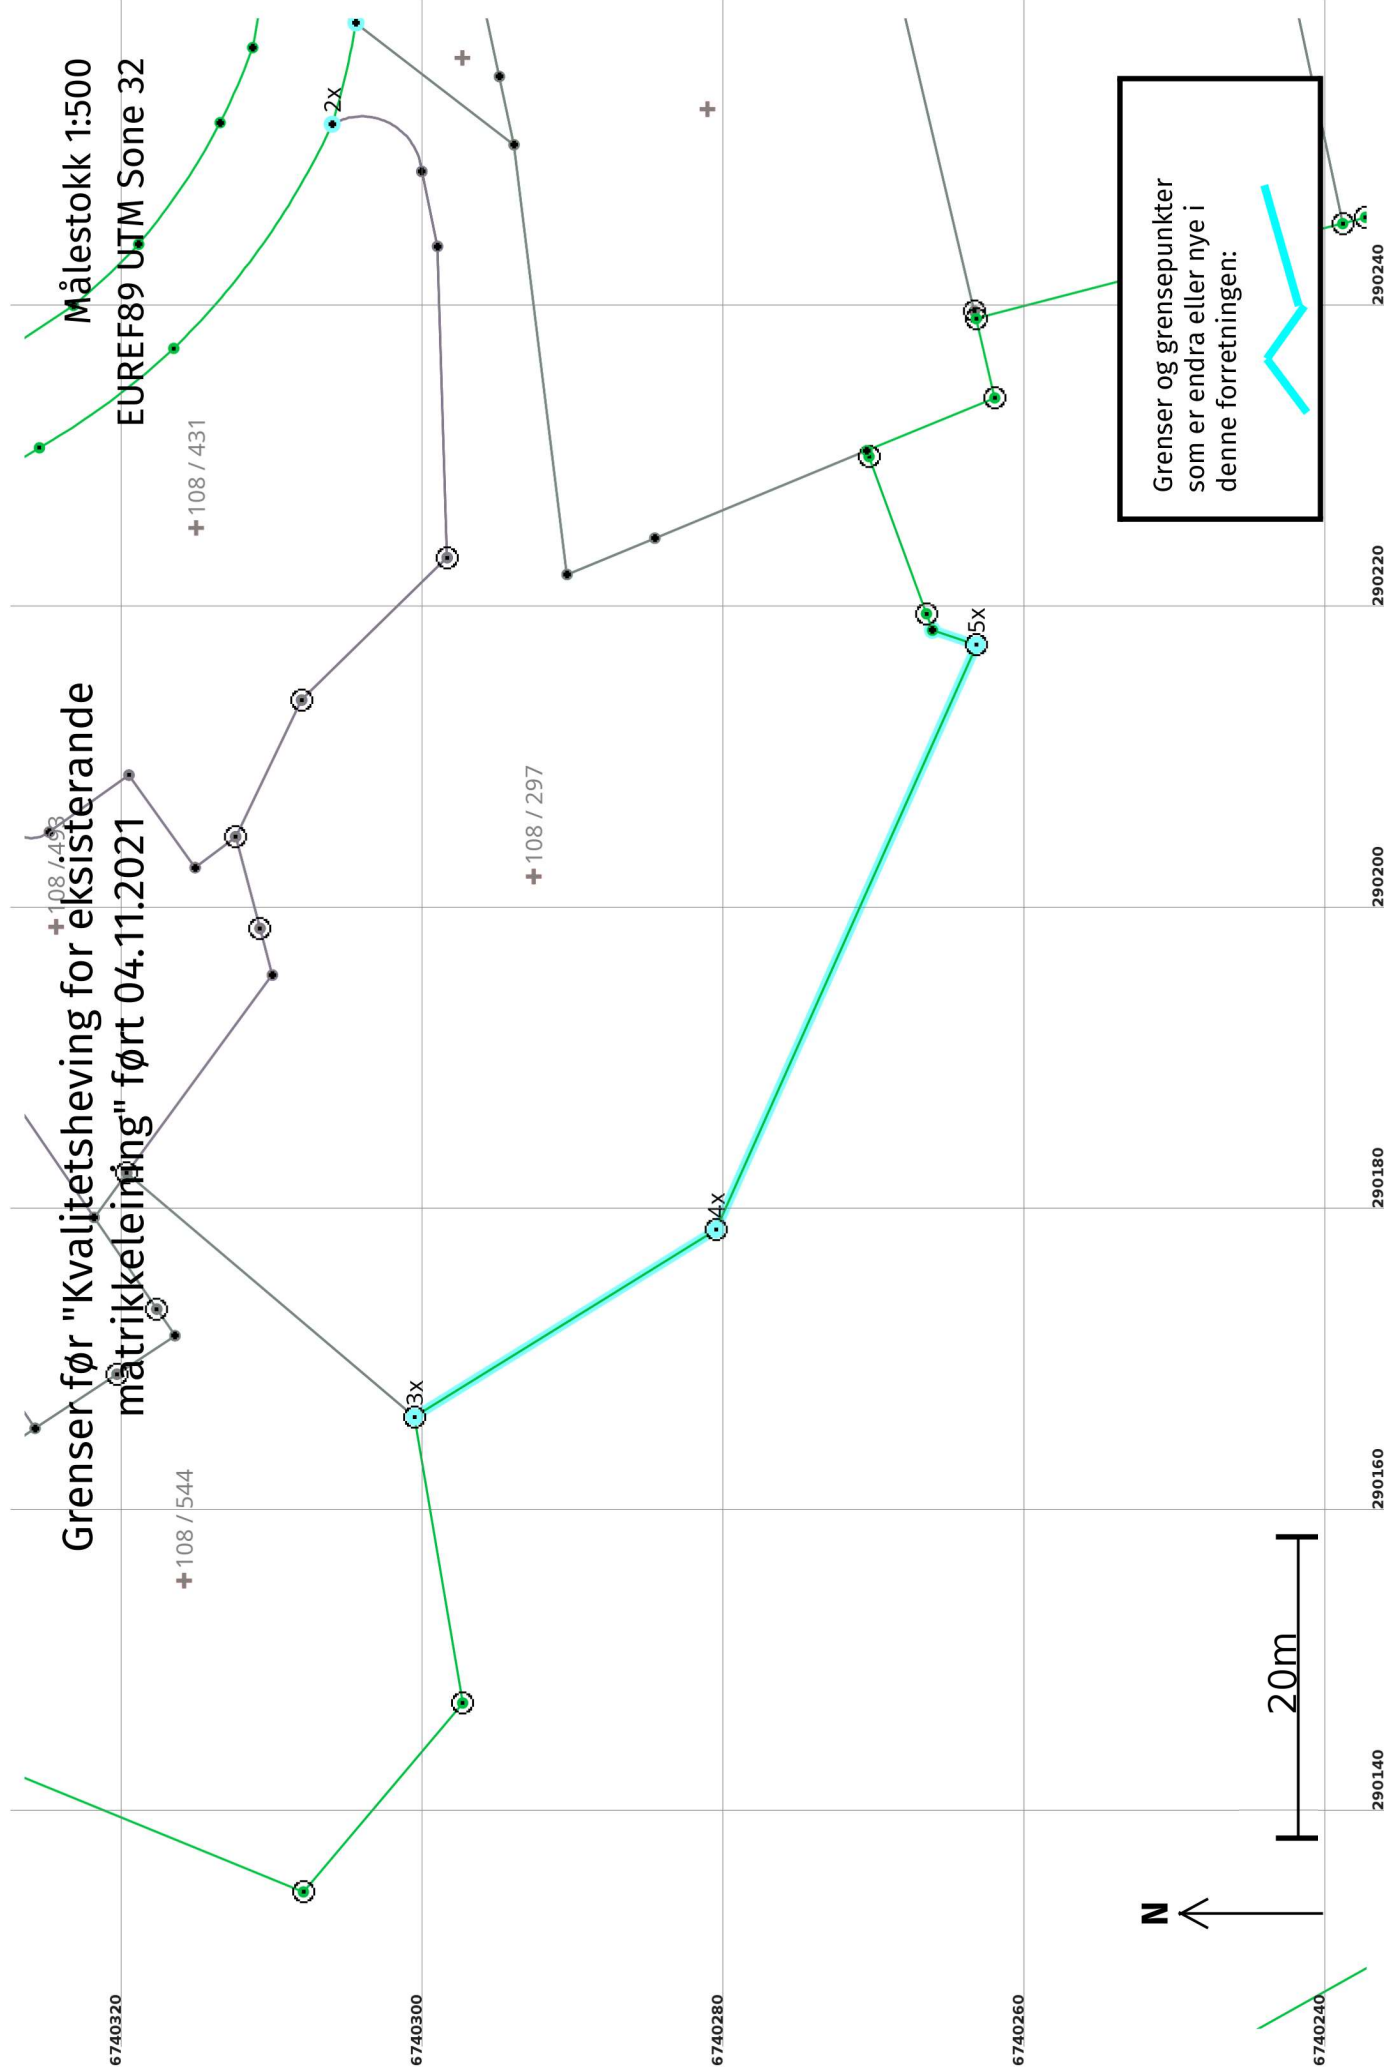

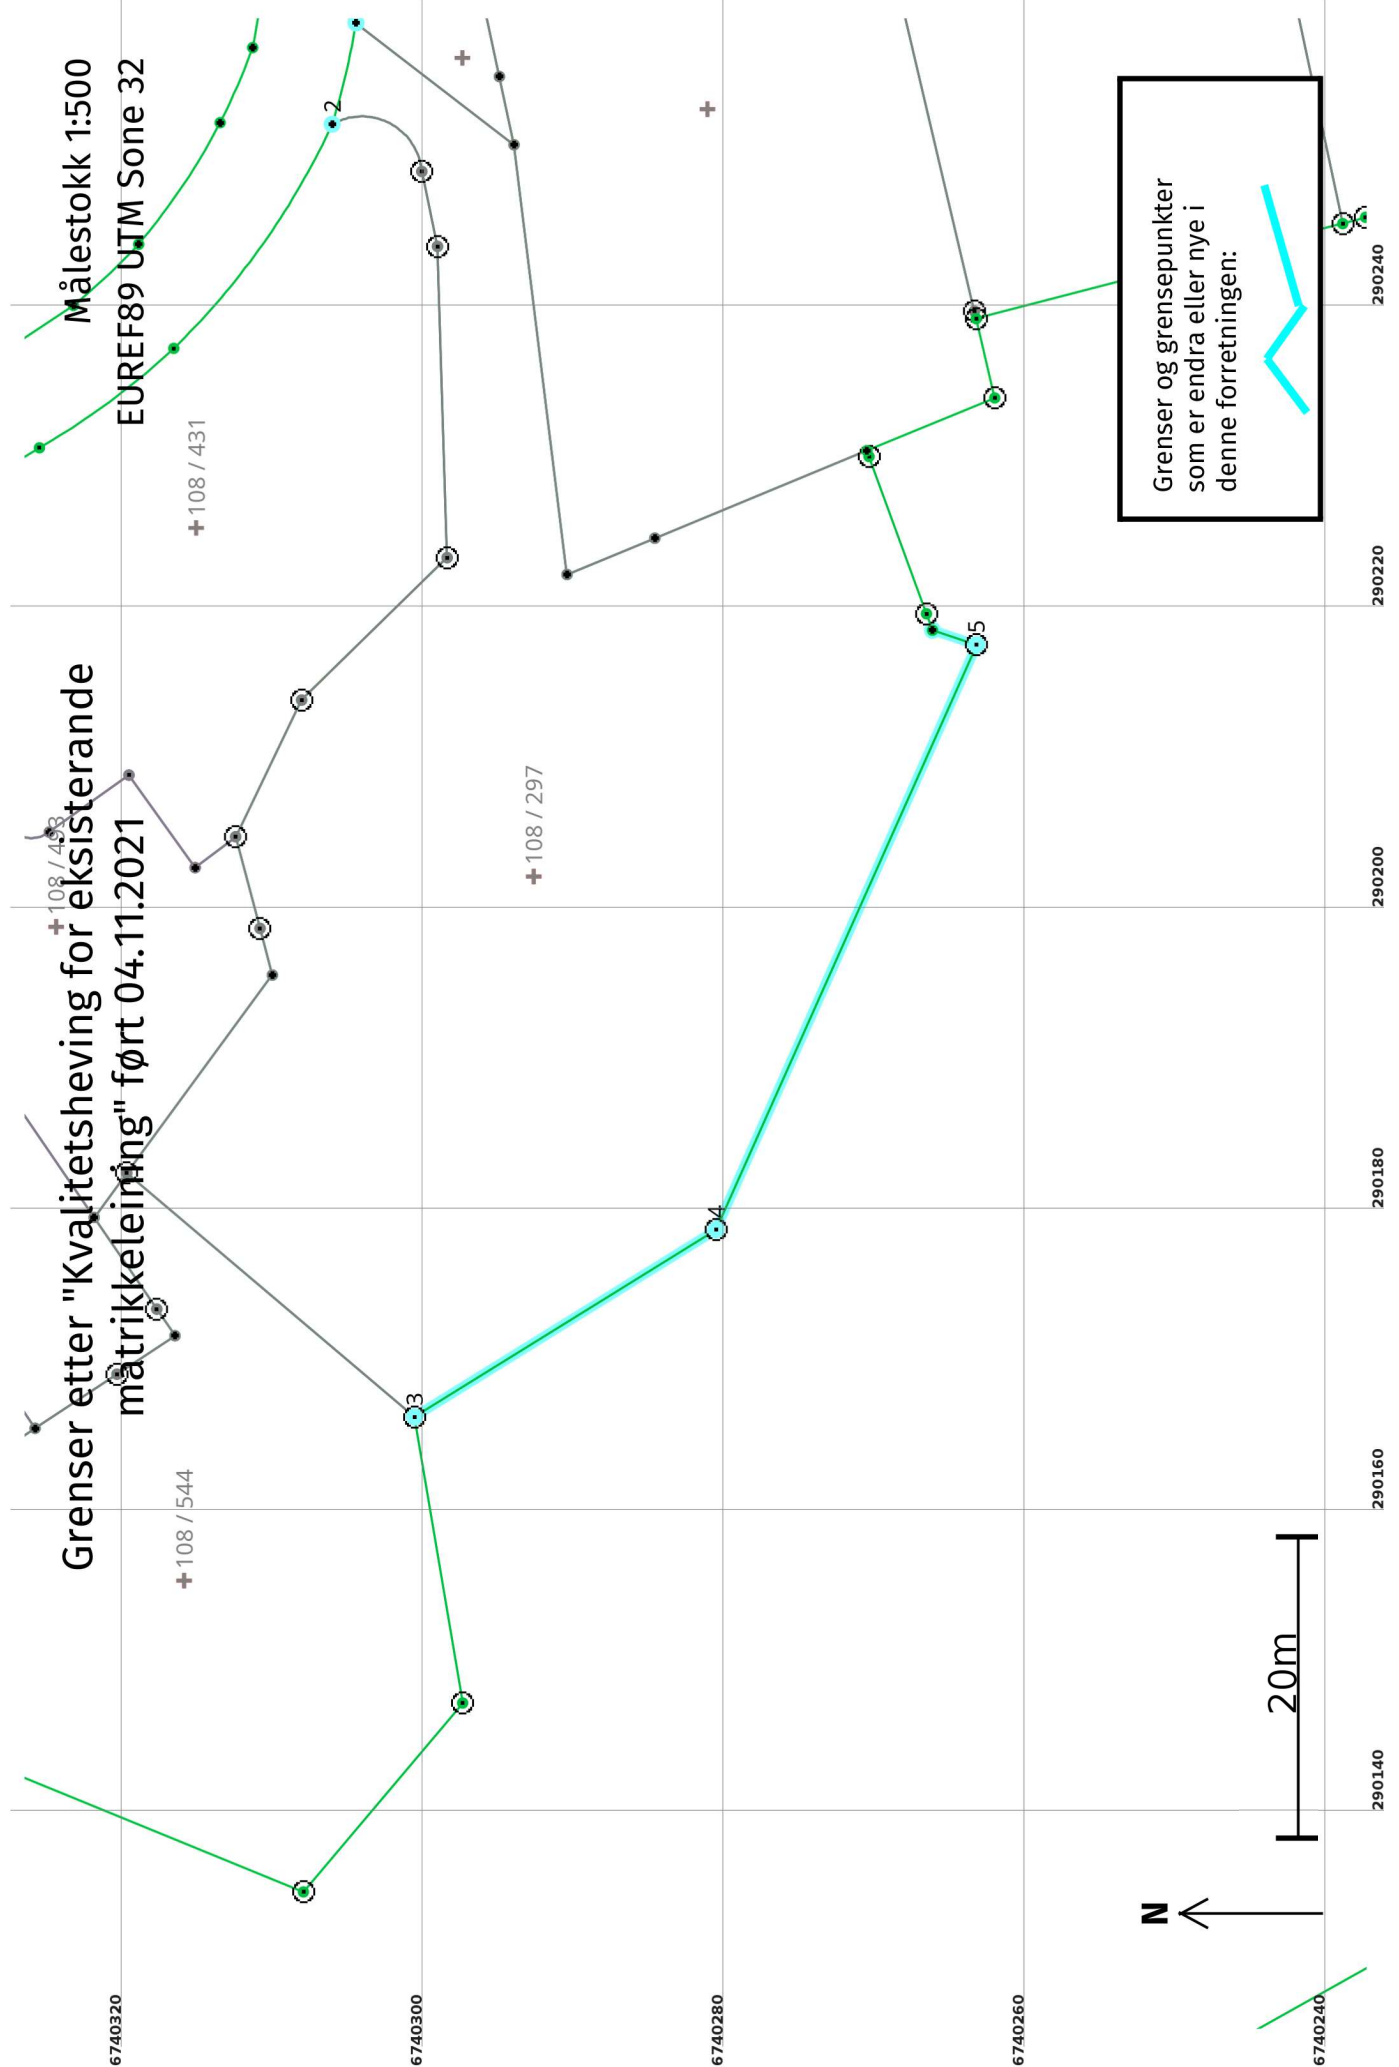

Før forretninga:

Areal: 43 011,5

Arealmerknad: EUREF89 UTM Sone 32

Representasjonspunkt:

Koordinatsystem: Nord: 6740327 Aust: 290124

Etter forretninga:

Areal: 43 011,5


Arealmerknad: EUREF89 UTM Sone 32

Representasjonspunkt:

Koordinatsystem: Nord: 6740327 Aust: 290124


Grensepunkt / Grenselinje				Ytre avgrensing				
Løpenr	Status	Nord	Aust	Grensemerke nedsett i / Lengde (m)	Grensepunkttype / Linjeinformasjon	Målemetode / Grenser mot	Nøyaktighet (SD i cm)	Radius
1x	Endra - Før	6740304,79	290258,61		Umerkt 6,91	12 Terrengmålt: Teodolitt med elektronisk avstandsmålar 4631 - 108 / 90 og 4631 - 108 / 297	14	52,26
1	Endra - Etter	6740304,79	290258,61		Umerkt 6,91	12 Terrengmålt: Teodolitt med elektronisk avstandsmålar 4631 - 108 / 90 og 4631 - 108 / 297	13	52,26
2x	Endra - Før	6740306,37	290251,89	Jordfast stein 18,33	Anna grensemerke	12 Terrengmålt: Teodolitt med elektronisk avstandsmålar 4631 - 108 / 297 og 4631 - 108 / 431	14	50,01
2	Endra - Etter	6740306,37	290251,89	Jordfast stein 18,33	Anna grensemerke	12 Terrengmålt: Teodolitt med elektronisk avstandsmålar 4631 - 108 / 297 og 4631 - 108 / 431	13	50,01
3x	Endra - Før	6740300,91	290166,10	Fjell 23,58	Offentleg godkjent grensemerke	12 Terrengmålt: Teodolitt med elektronisk avstandsmålar 4631 - 108 / 297 og 4631 - 108 / 544	14	
3	Endra - Etter	6740300,91	290166,10	Fjell 23,58	Offentleg godkjent grensemerke	12 Terrengmålt: Teodolitt med elektronisk avstandsmålar 4631 - 108 / 297 og 4631 - 108 / 544	13	
4x	Endra - Før	6740280,87	290178,52	Fjell 42,49	Offentleg godkjent grensemerke	12 Terrengmålt: Teodolitt med elektronisk avstandsmålar 4631 - 108 / 297	14	
4	Endra - Etter	6740280,87	290178,52	Fjell 42,49	Offentleg godkjent grensemerke	12 Terrengmålt: Teodolitt med elektronisk avstandsmålar 4631 - 108 / 297	13	
5x	Endra - Før	6740263,58	290217,33	Fjell 3,09	Offentleg godkjent grensemerke	12 Terrengmålt: Teodolitt med elektronisk avstandsmålar	14	

Løpenr	Status	Nord	Aust	Grensemerke nedsett i / Lengde (m) Linjeinformasjon	Målemetode / Grenser mot	Nøyaktighet (SD i cm)	Radius
5	Endra - Etter	6740263,58	290217,33	Fjell Offentleg godkjent grensemerke 3,09	4631 - 108 / 297 12 Terrengmålt: Teodolitt med elektronisk avstandsmålar 4631 - 108 / 297	13 14	

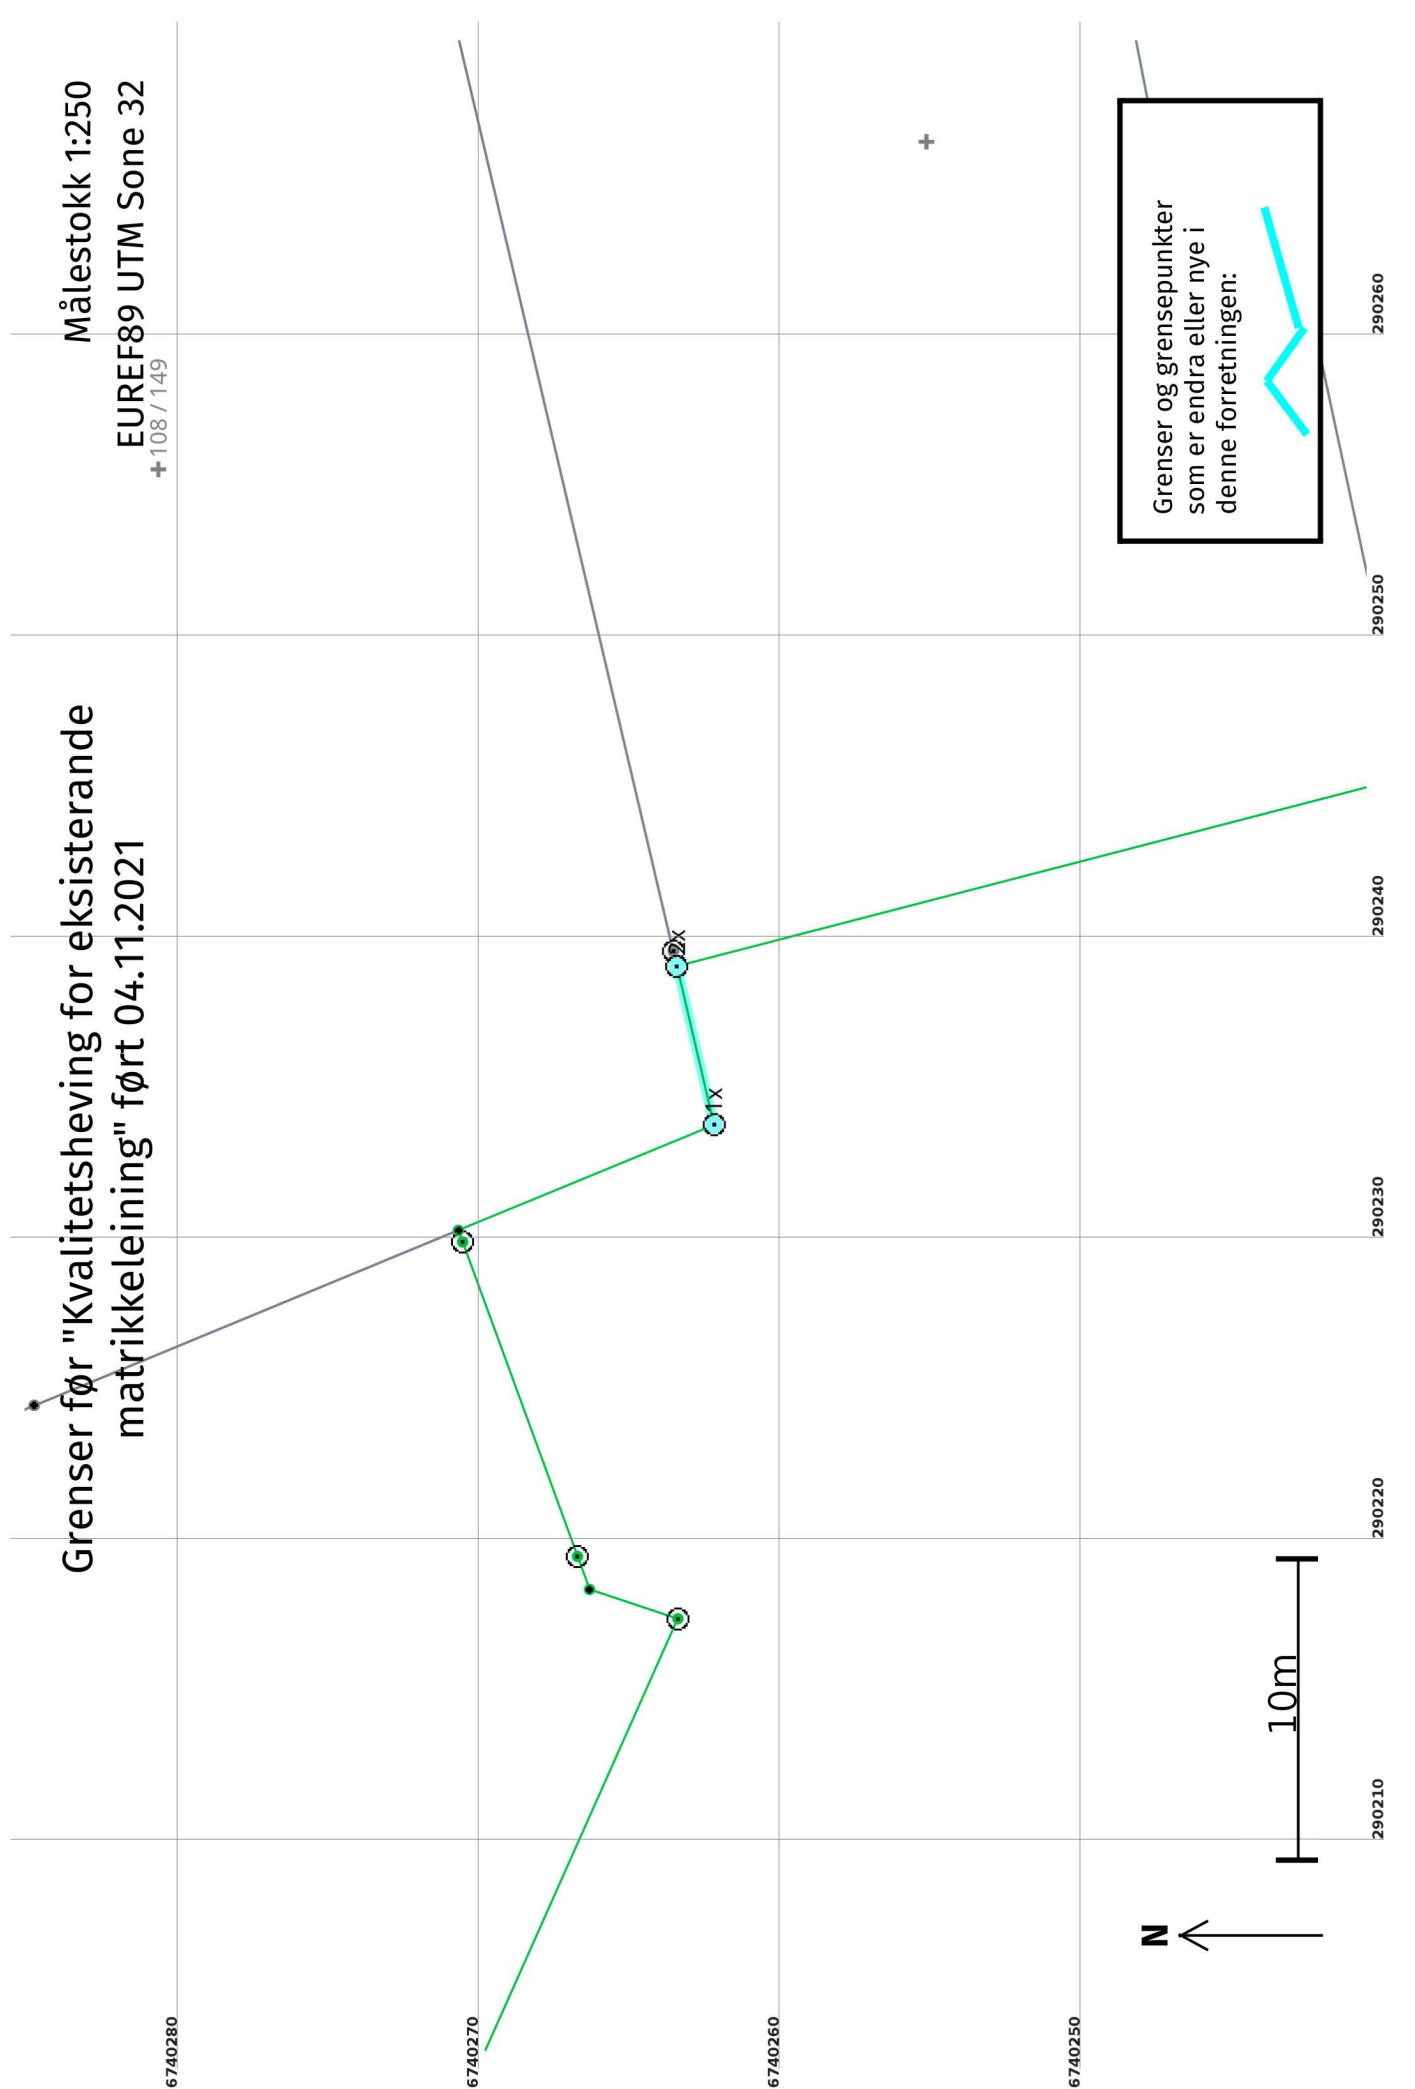

Grenser før "Kvalitetsheving for eksisterande matrikkeleining" ført 04.11.2021


Målestokk 1:250
EUREF89 UTM Sone 32
+108 / 149

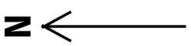

10m

Grenser og grensepunkter som er endra eller nye i denne forretningen:



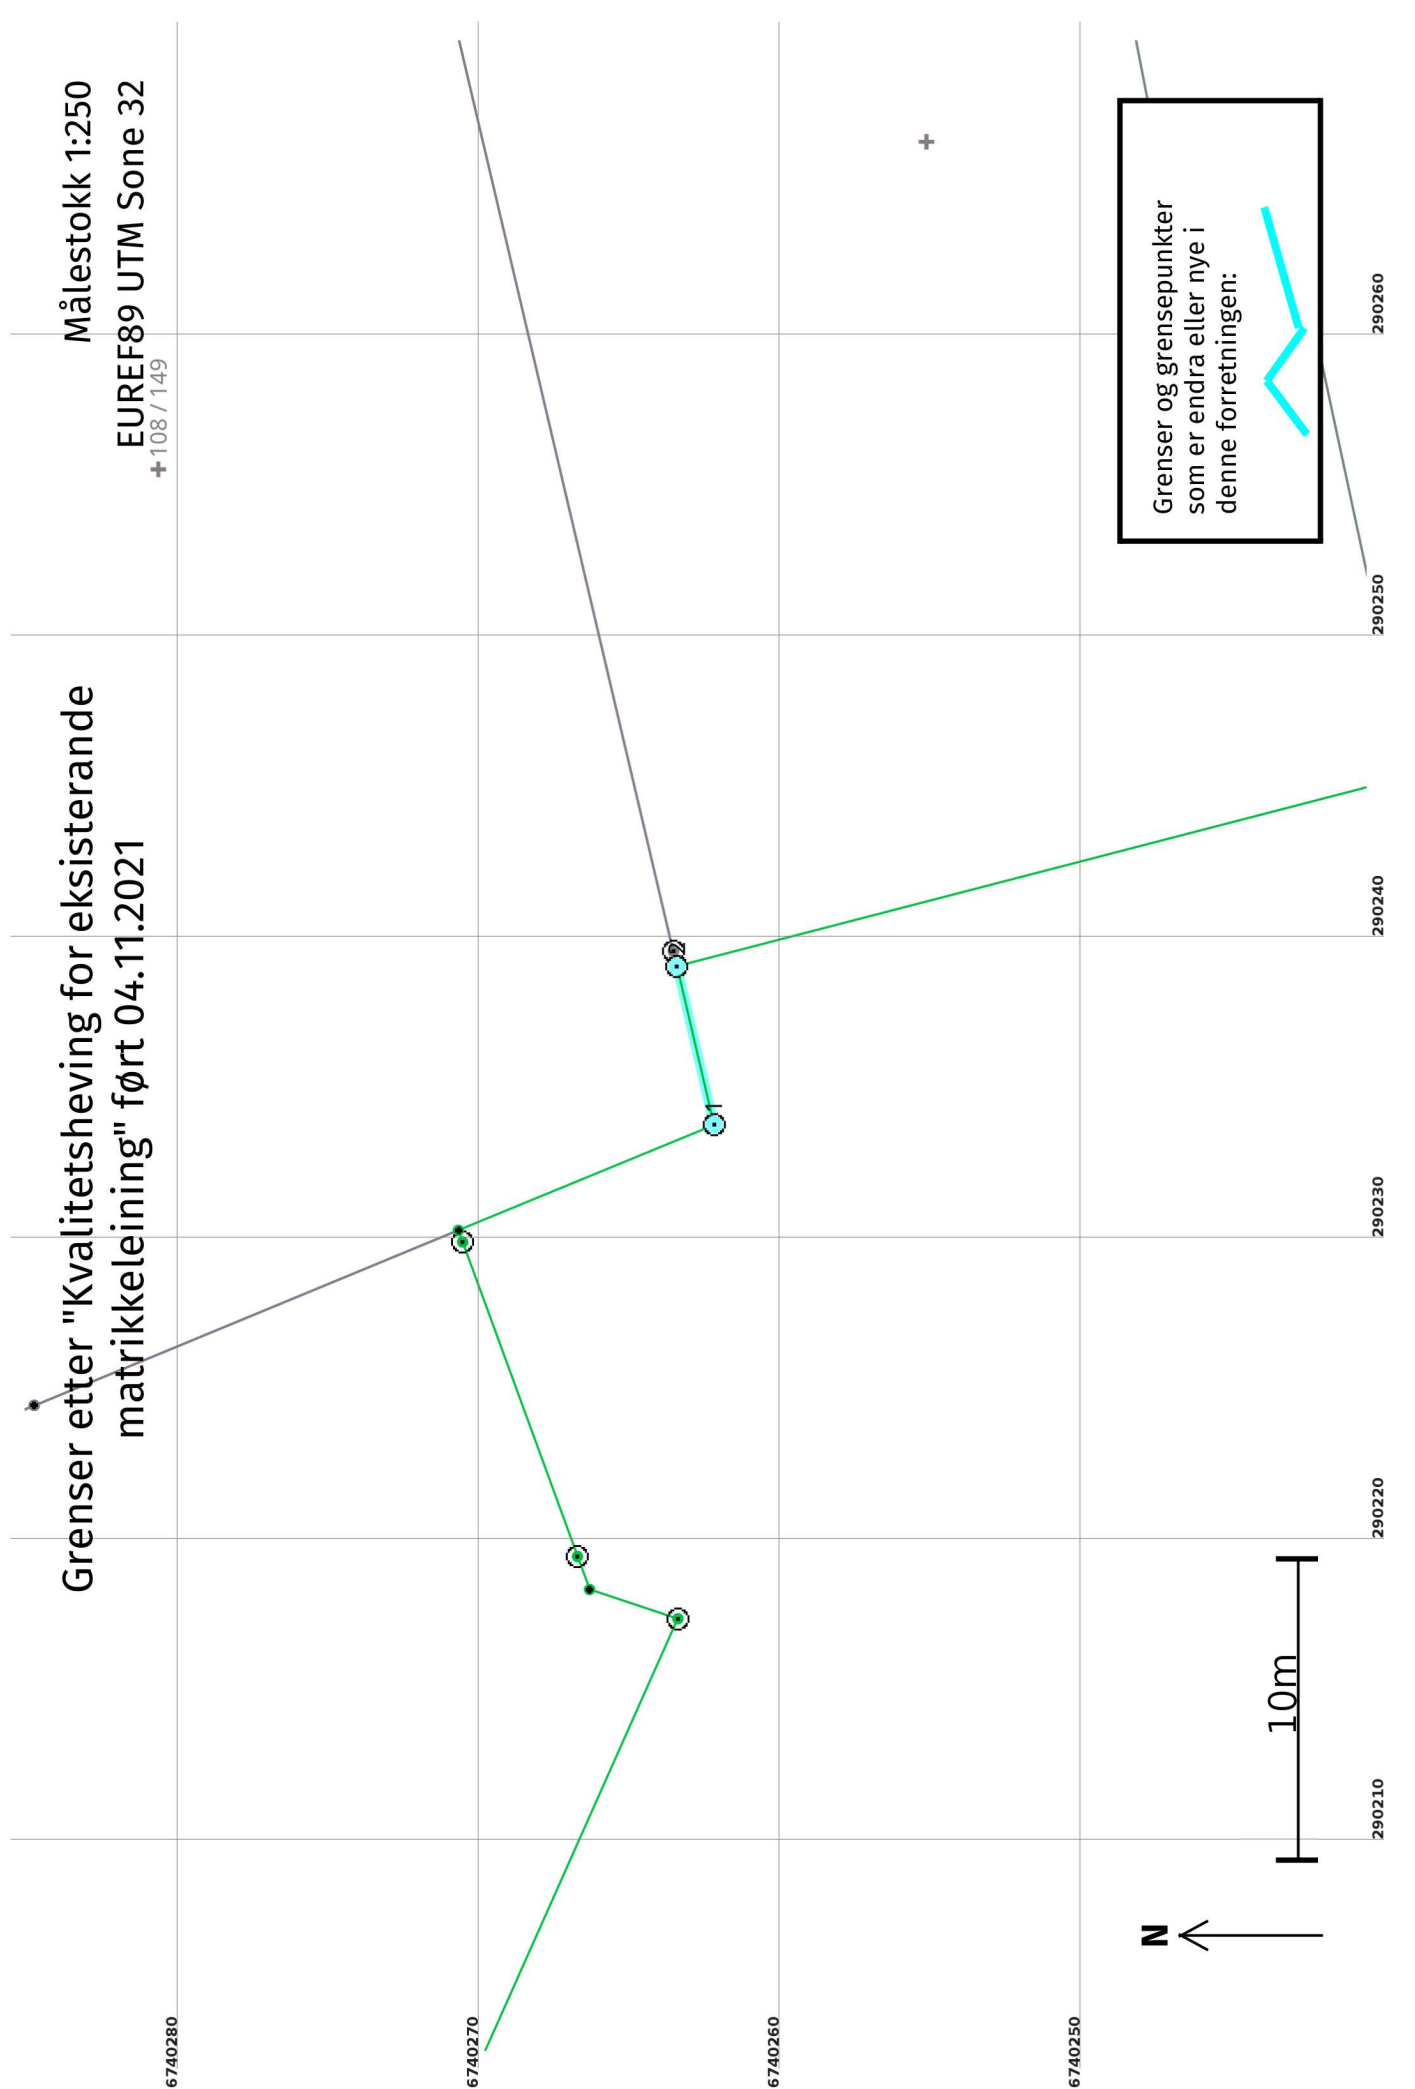

Grenser før "Kvalitetsheving for eksisterande matrikkeleining" ført 04.11.2021

Målestokk 1:250
EUREF89 UTM Sone 32

6740280

+108 / 149

6740270

1x

6740260

6740250

N

10m

290200

290210

290220

290230

290240

290250

290260


Grenser og grensepunkter som er endra eller nye i denne forretningen:



Grenser etter "Kvalitetsheving for eksisterande matrikkeleining" ført 04.11.2021

Målestokk 1:250
EUREF89 UTM Sone 32

+108 / 149

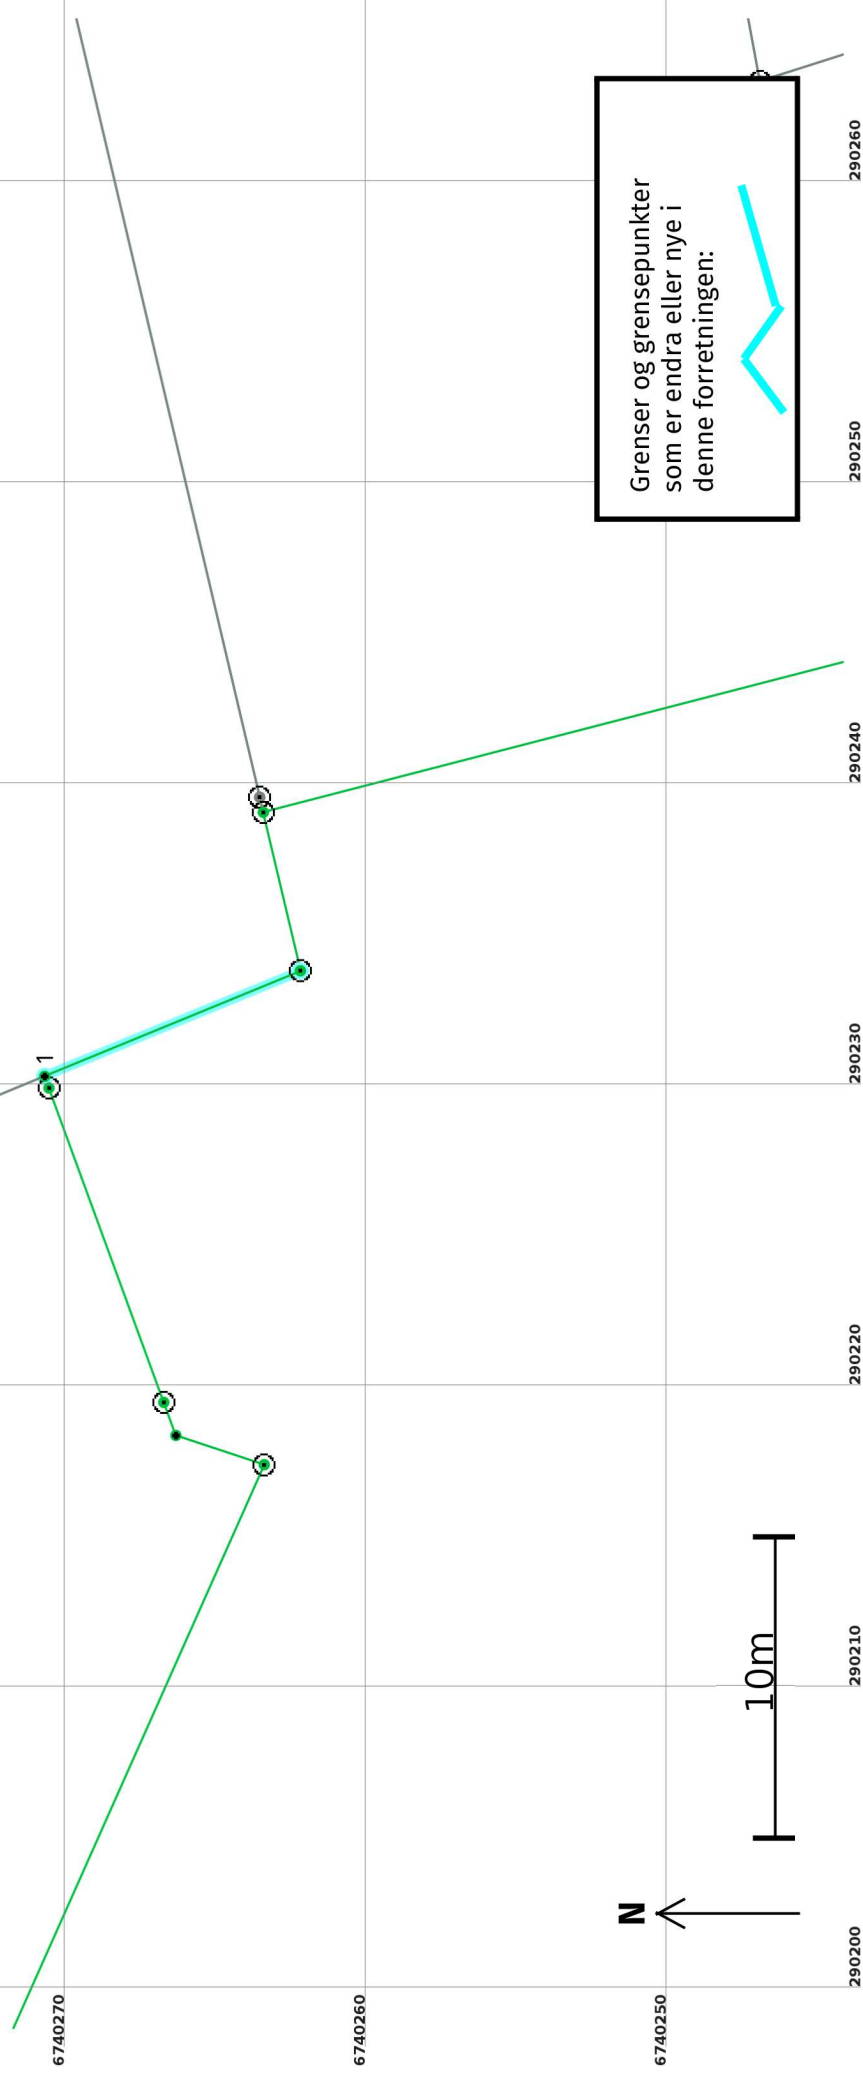

Før forretninga:

Areal: 43 011,5

Representasjonspunkt:

Arealmerknad: EUREF89 UTM Sone 32

Koordinatsystem:

Nord: 6740327

Aust: 290124

Etter forretninga:

Areal: 43 011,5

Representasjonspunkt:

Arealmerknad: EUREF89 UTM Sone 32

Koordinatsystem:

Nord: 6740327

Aust: 290124

Grensepunkt / Grenselinje

Ytre avgrensing

Løpenr	Status	Nord	Aust	Grensemerke nedsett i / Lengde (m)	Linjeinformasjon	Målemetode / Grenser mot	Nøyaktighet (SD i cm)	Radius
1x	Endra - Før	6740270,87	290230,22		Umerkt	69 Utrekna 4631 - 108 / 149 og 4631 - 108 / 297	13	
1	Endra - Etter	6740270,87	290230,22		Umerkt	69 Utrekna 4631 - 108 / 149 og 4631 - 108 / 297	13 14	