


Fasade nord vest

						Tegning	Prosjektnr.	Dato opprettet	Gnr./Bnr.	Mål:	Tegningsnr.
						Lurevegen 1419	Prosjektnr.	17.10.2022	58/9	1:100	A40-3
						Bruksendring sjøhus	Fase.	Sign.	Kontroll	Godkjent	Rev. ID
						5912 Seim	Rammesøk	KS	OB		
Rev	Nr	Beskrivelse	Dato	Sign	Kontr						

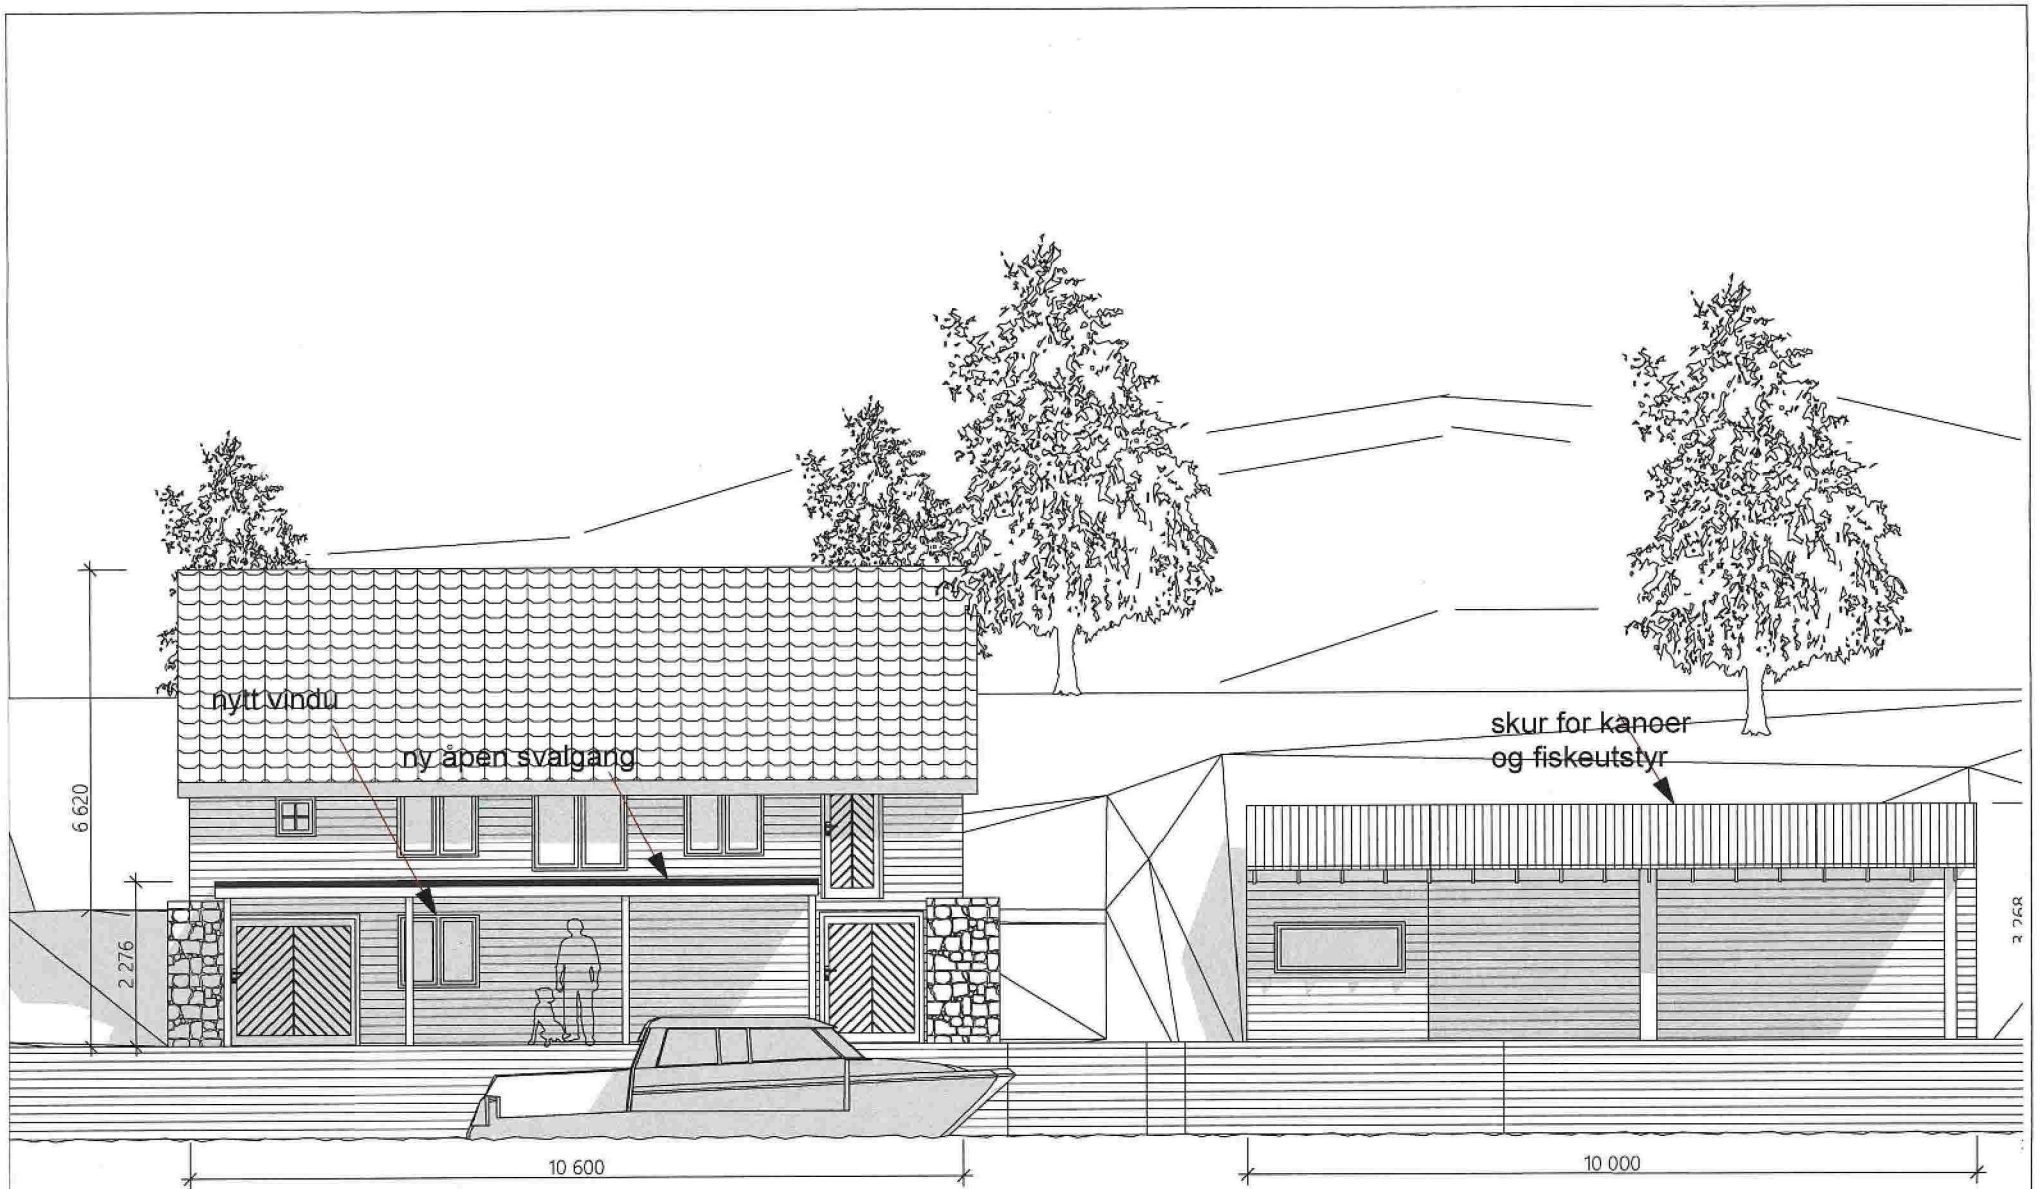

1:100 Fasade Nord øst


						Tegning	Prosjektnr.	Dato opprettet	Gnr./Bnr.	Mål:	Tegningsnr.
						Lurevegen 1419	Prosjektnr.	17.10.2022	58/9	1:100	A40-2
						Bruksendring sjøhus	Fase,	Sign.	Kontroll	Godkjent	Rev. ID
						5912 Seim	Rammesøk	KS	OB		
Rev	Nr	Beskrivelse	Dato	Sign	Kontr						


Rev	Nr	Beskrivelse	Dato	Sign	Kont

Tegning
Lurevengen 1419
 Bruksendring sjøhus
 5912 Seim

Rev. ID	Godkjent	OB	KS	Rammesøk
A40-1	1:100	58/9	17.10.2022	Prosjekt nr.
Tegningsnr.	Mål	Gnr./Bnr.	Dato opprettet	Prosjekt nr.

1:100 Fasade Syd øst

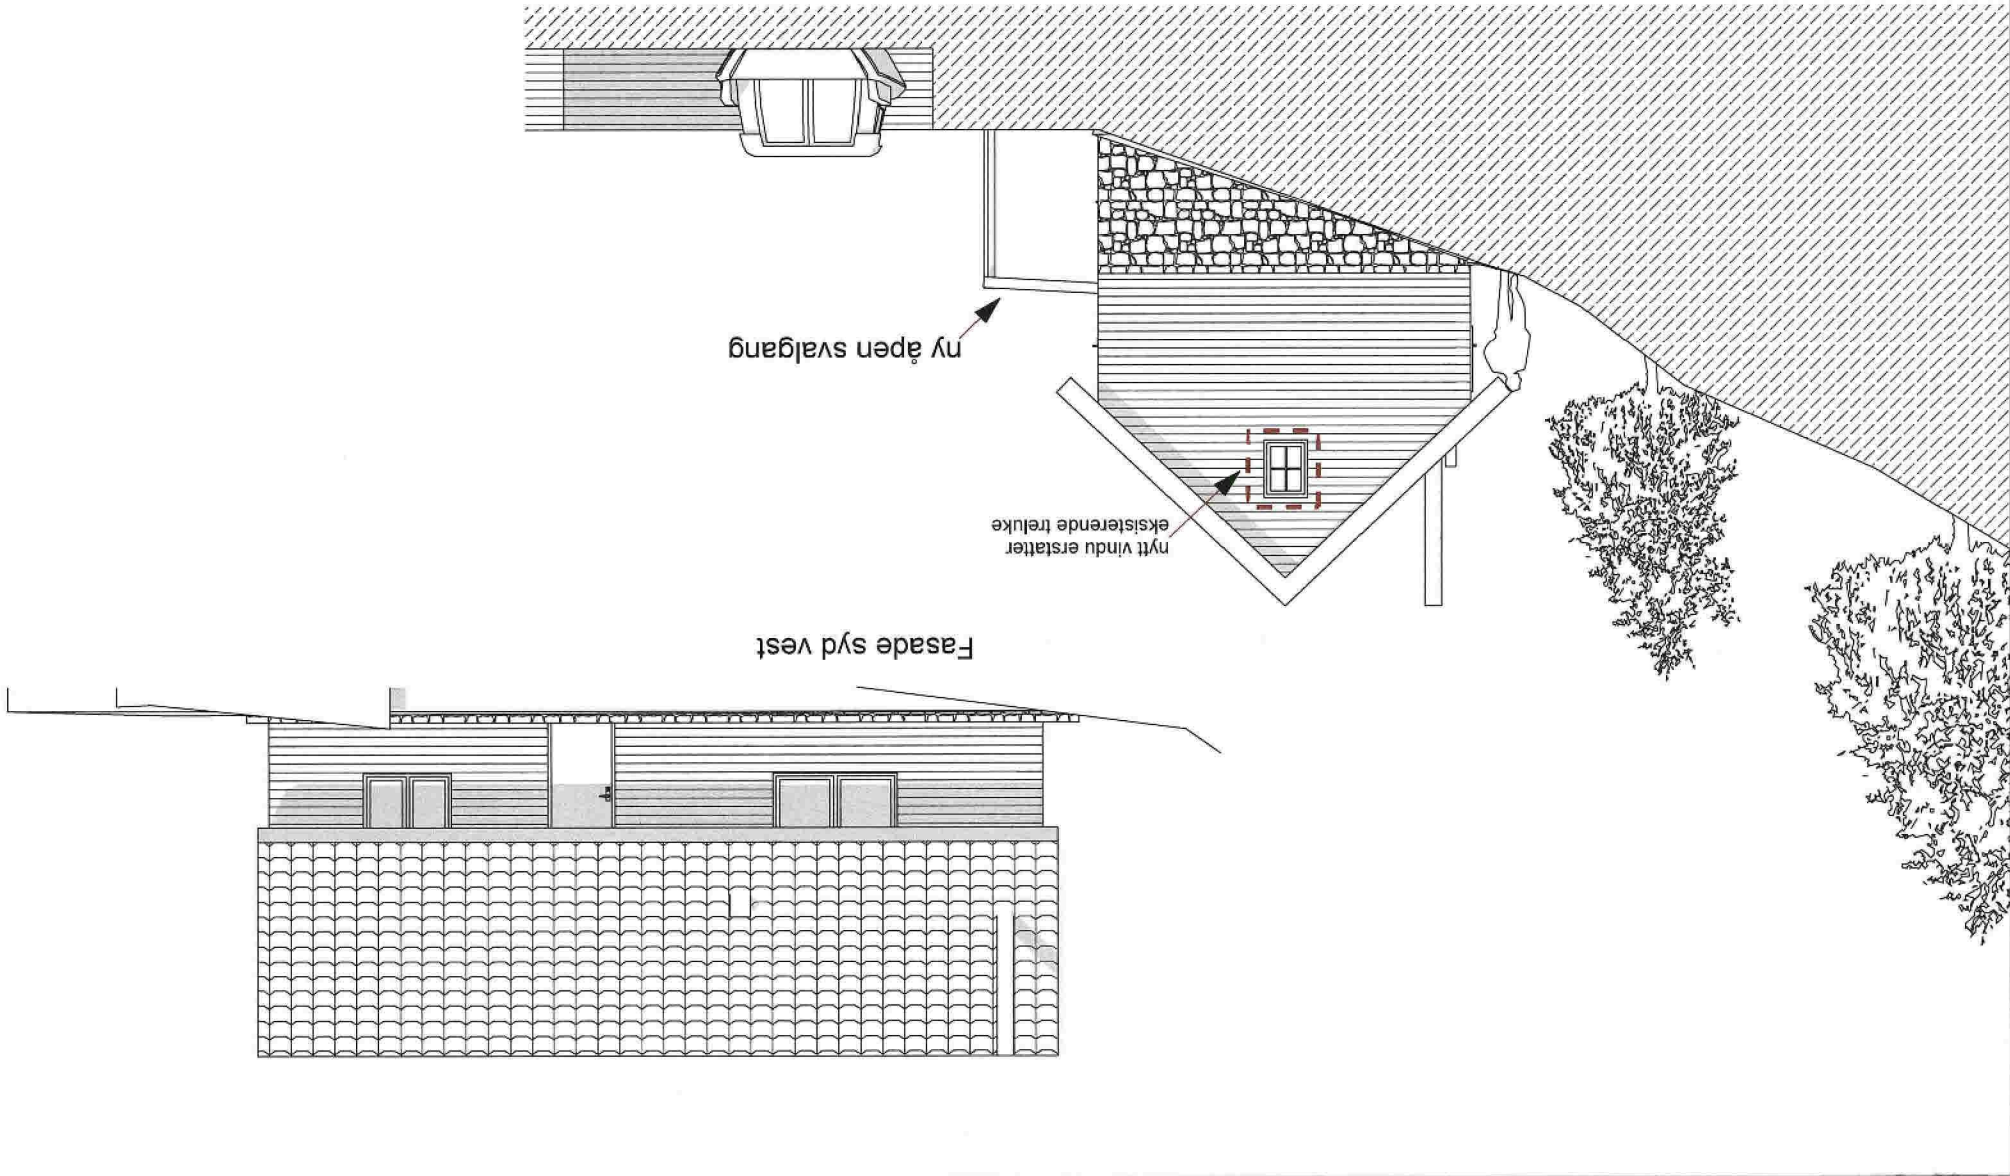

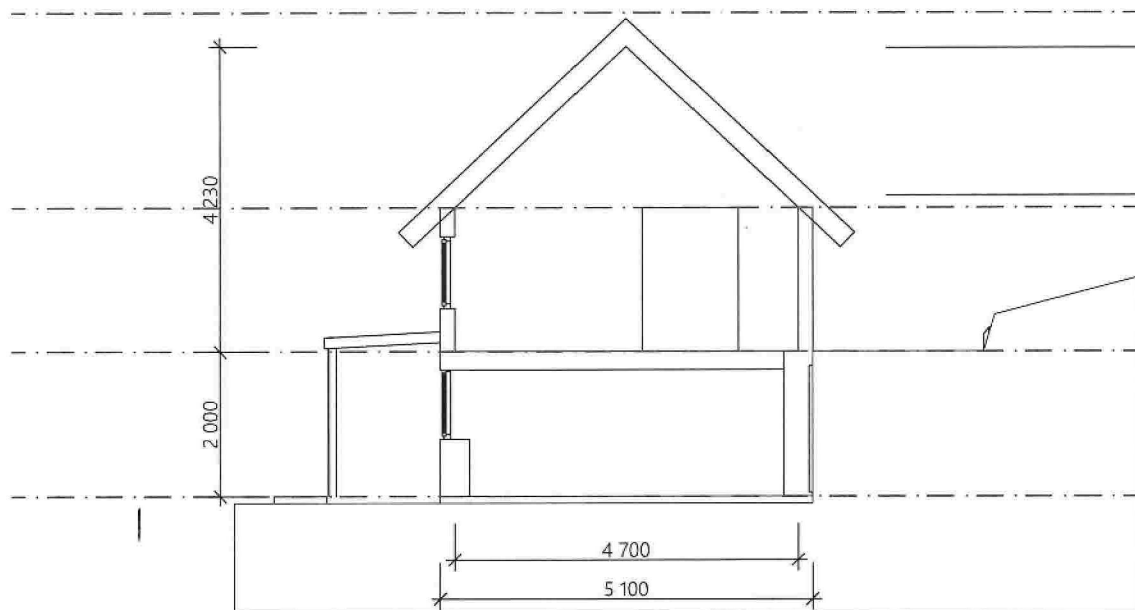

1:100 Snitt B

						Tegning	Prosjektnr.	Dato opprettet	Gnr./Bnr.	Mål:	Tegningsnr.
						Lurevegen 1419	Prosjektnr.	17.10.2022	58/9	1:100	A30-1
						Bruksendring sjøhus	Fase.	Sign.	Kontroll	Godkjent	Rev. ID
						5912 Seim	Rammesøk	KS	OB		
Rev	Nr	Beskrivelse	Dato	Sign	Kontr						