


X 6718960

Y 295370

X 295380

X 6718950

X 6718940

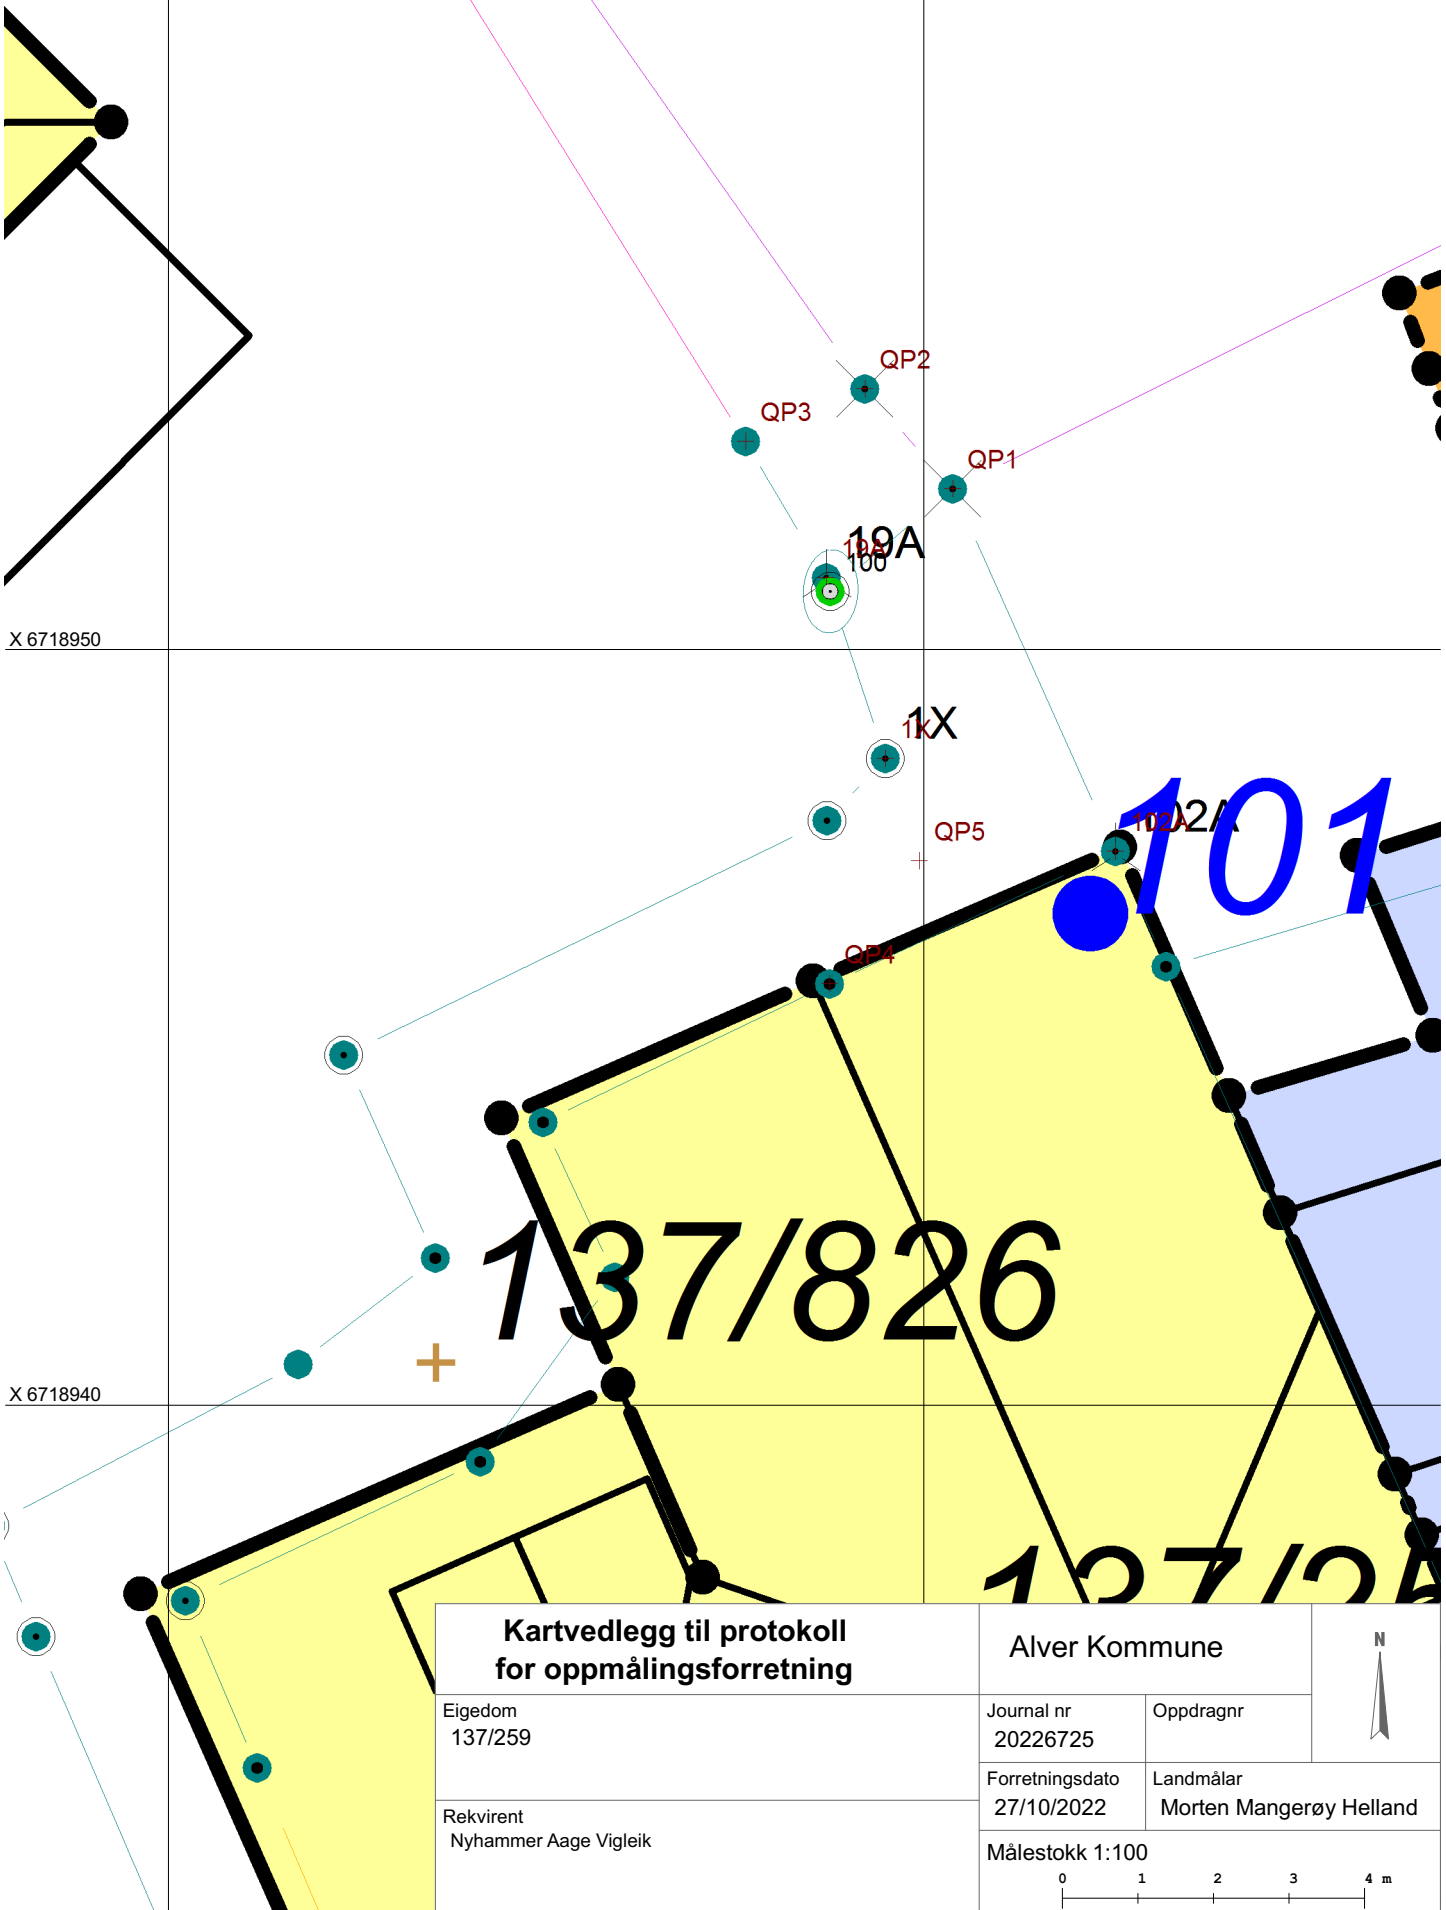

**Kartvedlegg til protokoll  
for oppmålingsforretning**

Eigedom 137/259	Journal nr 20226725	Oppdragnr
Rekvirent Nyhammer Aage Vagleik	Forretningsdato 27/10/2022	Landmålar Morten Mangerøy Helland
Målestokk 1:100		

Alver Kommune

N

0 1 2 3 4 m