


Målestokk 1:1 000  
EUREF89 UTM Sone 32

Oversiktskart for 137 / 826

N

40m

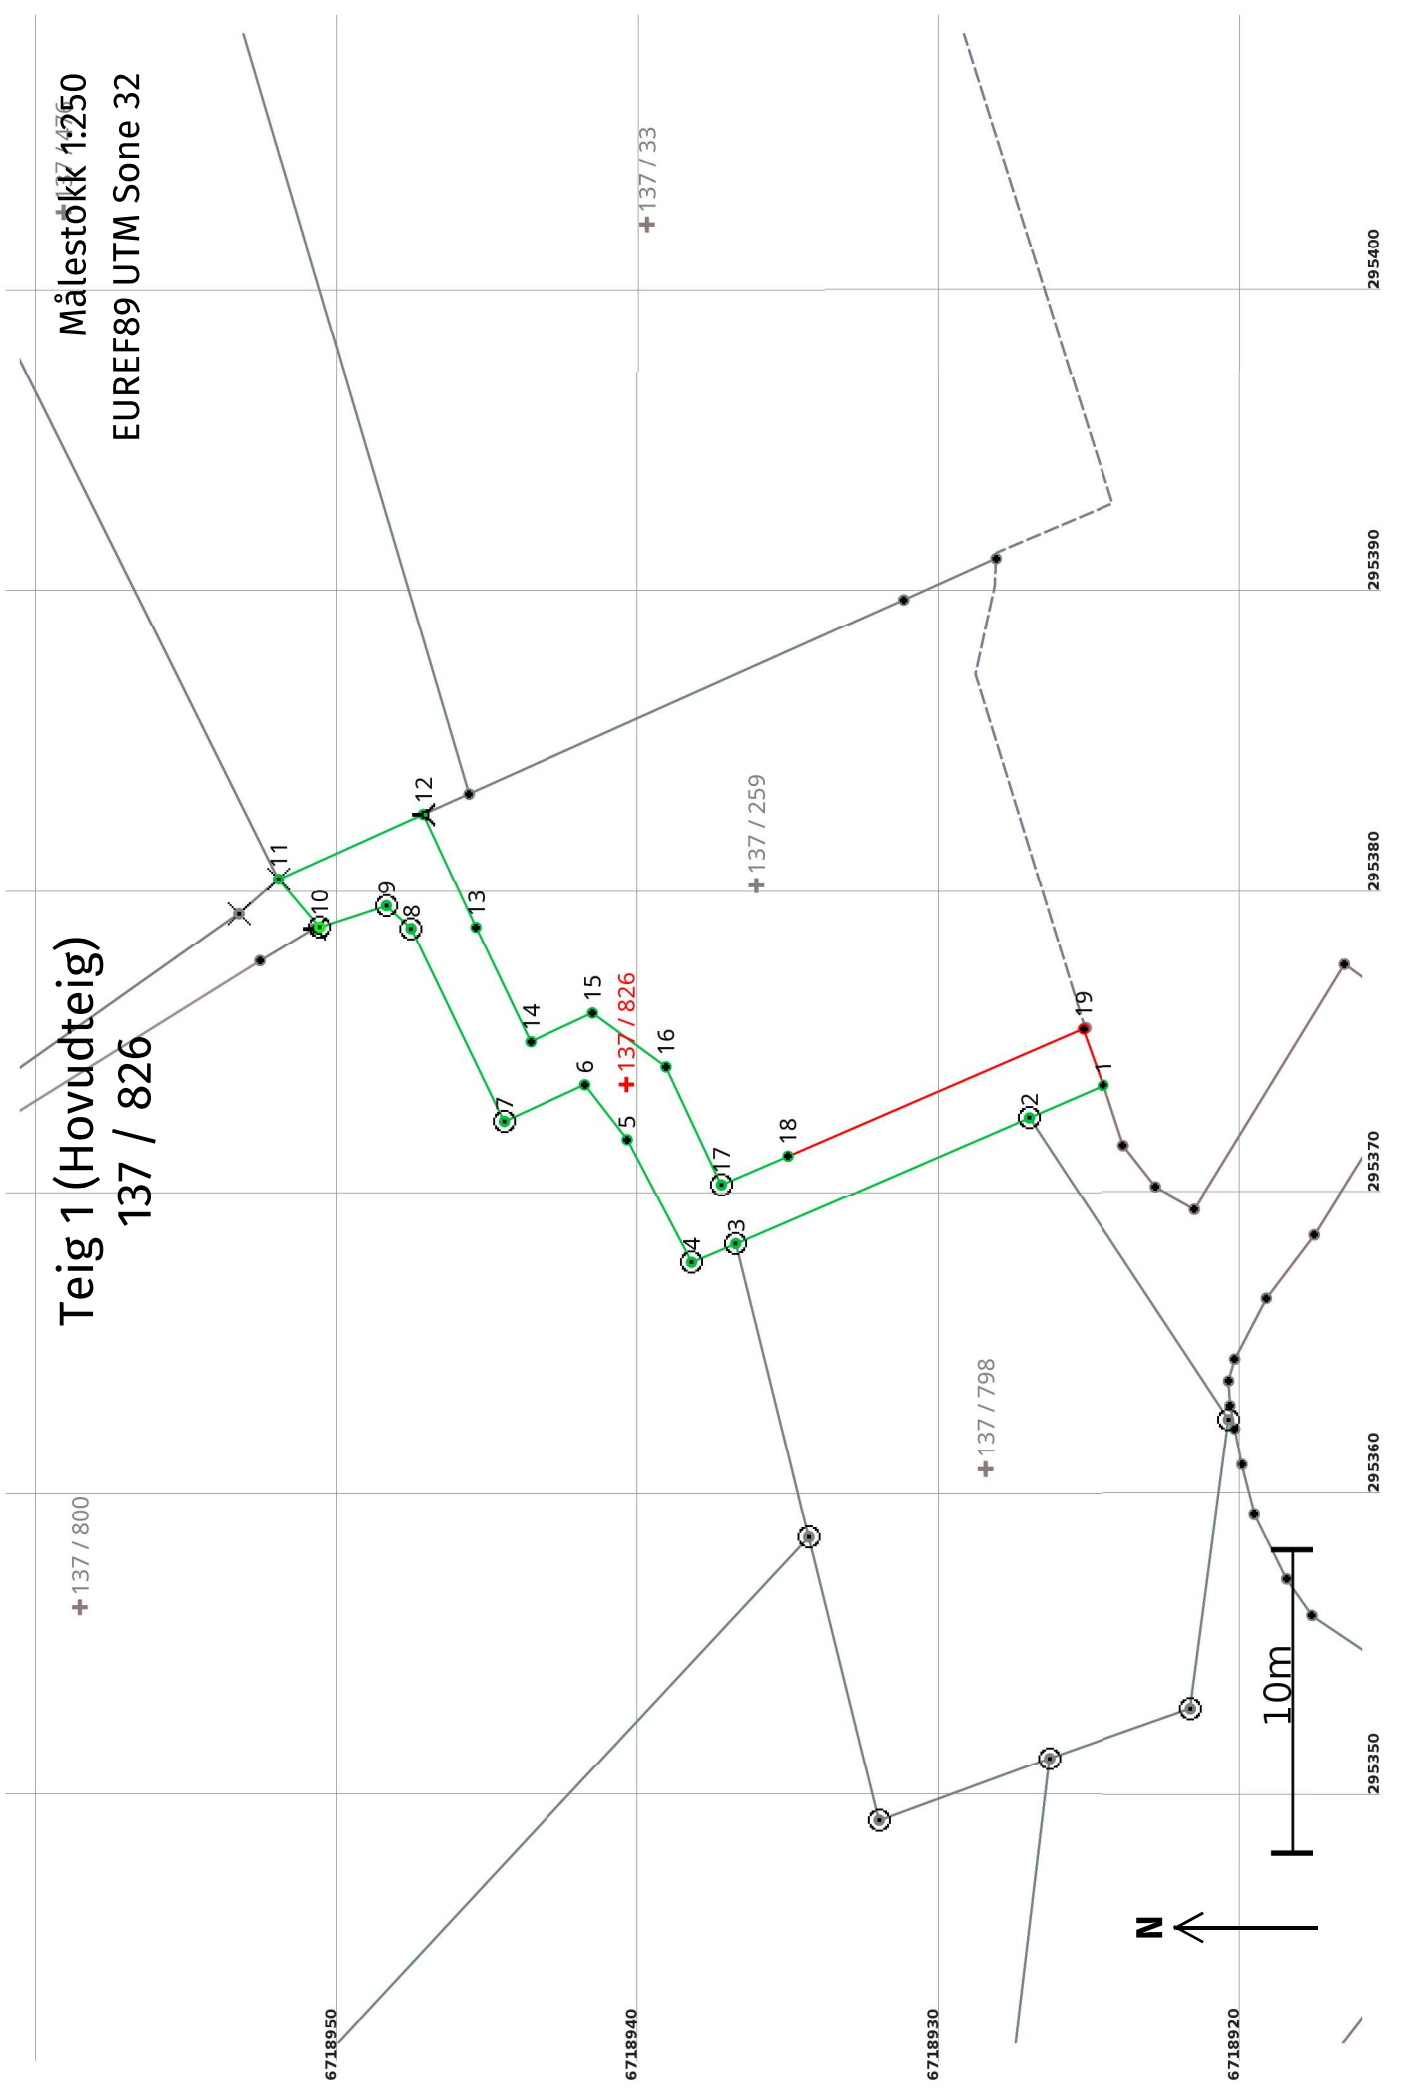

**Areal og koordinatar**

Areal: 73,7

Arealmerknad:

**Representasjonssystem:** EUREF89 UTM Sone 32**Nord:** 6718941**Aust:** 295374**Grensepunkt / Grenselinje****Ytre avgrensing**

Løpenr	Nord	Aust	Grensemerke nedsett i / Lengde (m) Linjeinformasjon	Målemetode	Nøyaktighet (SD i cm)	Radius
1	6718924,76	295373,51	Umerkt	96 GNSS: Fasemåling (Real time kinematic)	13	
2	6718927,22	295372,46	2,67 Jordfast stein Offentleg godkjent grensemerke	96 GNSS: Fasemåling (Real time kinematic)	14	
3	6718936,95	295368,27	10,59 Jordfast stein Offentleg godkjent grensemerke	96 GNSS: Fasemåling (Real time kinematic)	13	
4	6718938,41	295367,65	1,59 Fjell Offentleg godkjent grensemerke	96 GNSS: Fasemåling (Real time kinematic)	14	
5	6718940,55	295371,73	4,61 Annan terrengdetalj Borehol	96 GNSS: Fasemåling (Real time kinematic)	13	
6	6718941,96	295373,55	2,30 Umerkt	96 GNSS: Fasemåling (Real time kinematic)	14	
7	6718944,64	295372,34	2,94 Jordfast stein Offentleg godkjent grensemerke	96 GNSS: Fasemåling (Real time kinematic)	13	
8	6718947,74	295378,72	7,09 Jordfast stein Offentleg godkjent grensemerke	96 GNSS: Fasemåling (Real time kinematic)	14	
9	6718948,56	295379,49	1,13 Fjell Offentleg godkjent grensemerke	11 Terrengmålt: Totalstasjon	13	
10	6718950,77	295378,77	2,32 Offentleg godkjent grensemerke	96 GNSS: Fasemåling (Real time kinematic)	10	
11	6718952,13	295380,38	2,11 Fjell Kors	12 Terrengmålt: Teodolitt med elektronisk avstandsmålar	14	
12	6718947,33	295382,53	5,26 Jordfast stein Bolt	11 Terrengmålt: Totalstasjon	14	
13	6718945,58	295378,76	4,16 Umerkt	12 Terrengmålt: Teodolitt med elektronisk avstandsmålar	14	
			4,21			

Løpenr	Grensemerke nedsett i /		Lengde (m)	Linjeinformasjon	Målemetode	Nøyaktighet (SD i cm)	Radius
	Nord	Aust					
14	6718943,75	295374,97		Annan detalj	12 Terrengmålt: Teodolitt med elektronisk avstandsmålar	14	
15	6718941,70	295375,92	2,26	Umerkt	12 Terrengmålt: Teodolitt med elektronisk avstandsmålar	14	
16	6718939,26	295374,14	3,02	Umerkt	12 Terrengmålt: Teodolitt med elektronisk avstandsmålar	14	
17	6718937,42	295370,24	4,31	Offentleg godkjent grensemerke	12 Terrengmålt: Teodolitt med elektronisk avstandsmålar	14	
18	6718935,21	295371,19	2,41	Umerkt	12 Terrengmålt: Teodolitt med elektronisk avstandsmålar	14	
19	6718925,42	295375,39	10,66	Umerkt	82 Frihandsteikning: Lagt direkte inn på skjerm	1000	
			1,99			1001	