


X 6729700

Y 279875

Y 279900

X 6729675

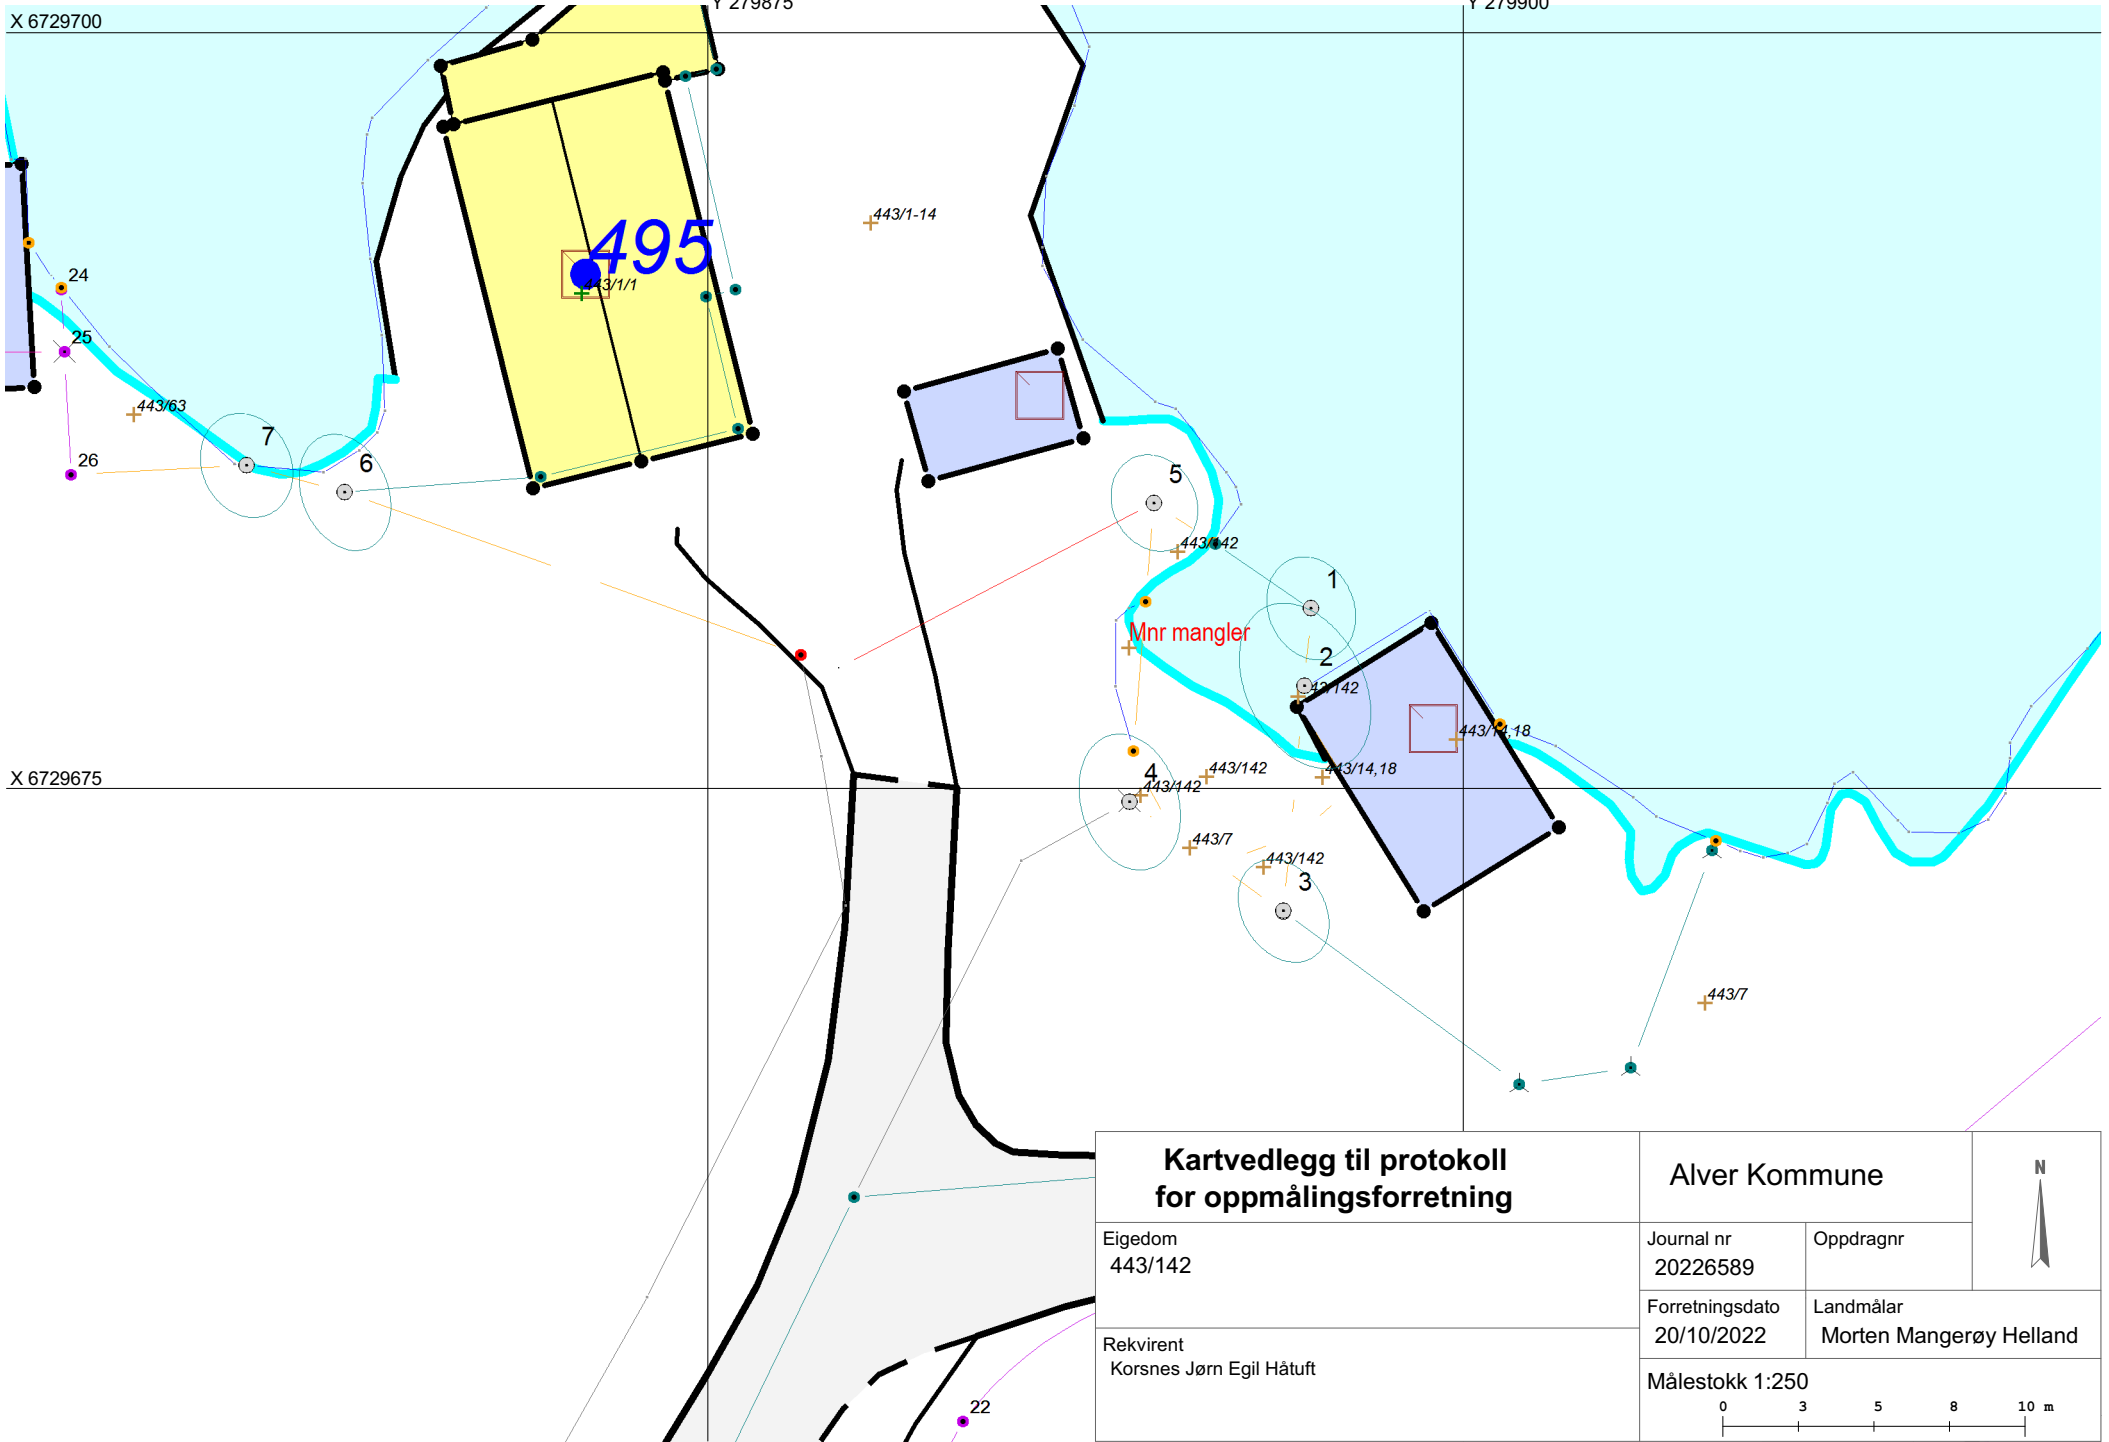

Kartvedlegg til protokoll for oppmålingsforretning		Alver Kommune		
		Journal nr 20226589	Oppdragnr	
Eigedom 443/142		Forretningsdato 20/10/2022	Landmålar Morten Mangerøy Helland	
Rekvirent Korsnes Jørn Egil Håtuft		Målestokk 1:250		