

Skyldskifteforretning

Mau. dag den 27-7 19.64 heldt underskrivne skyldskiftingsmenn etter oppnemning frå lensmannen skyldskifte over garden Nautuitt
g.-nr. 67 b.-nr. 3 med skyld 0.72 mark i Radaj
herad. Skyldskiftet er kravt av Ole J. Nautuitt

som har grunnboksheimelen til den eigedomen kravet gjeld.¹⁾

Oppnemninga frå lensmannen ligg ved. Av skyldskiftingsmennene har desse gjevi skjønsmanns-lovnad²⁾ før: Alle

Desse møtte på skyldskiftet:³⁾ Seljar: Ole J. Nautuitt, Mangen.
Pijipar: Harald Olav Nautuitt,
Andrie Skransvii 35- Bugen.
Granne: Jakob Nautuitt eigen av b.-nr. 5 måtte ikkje.
Til formann valde mennene Håkan Marås, Mangen.

Grensene for de lut av garden som er skild ifrå, går såleis som her vert sagt⁴⁾:

1. Areal: Dyrka jord dekar, naturleg eng og kulturbeite dekar, produktiv skog dekar, anna areal dekar. I alt ca. 1. dekar.

2. Korleis grensene går:⁴⁾

Parsellen ligg på austsida av himmelan, - og ligg i vest til fylkesveggen, ligg på den til vauke kalla Tuvhaugen. Er delvis dyrka jord - men mykje kupert terreng, - og så onaka småfjell.
Linje 1. tek til nord morkishina ved fylkesveggen og i morkishina mot gr. nr. 67 b.-nr. 5.

¹ Når han som krev skyldskiftet ikkje har grunnboksheimel, vert forretninga ikkje å godtaka til tinglysing minder han ved dom er tilkjend eigedomsretten til den luten av eigedomen som skal skiljast ifrå (§ 1 i skyldskiftingslova).

² Har nokon av skyldskiftingsmennene ikkje gjevi slik lovnad som nemnd i lov nr. 1 frå 1. juni 1917 § 20, skal han for forretninga vert halden, skriva under denne fråsegna, som vert å senda inn til sorenskrivaren saman med skyldskifteforretninga: «Eg lovar at eg i alle saker vil gjera mi skjønsmannsteneste samvitsfullt og etter beste overtyding. den 19. N. N.»

³ Når nokon av dei partar eller grannar som forretninga vedkjem, ikkje møter, må forretninga innehalda opplysning om det ligg føre prov for at dei er varsla, eller når det gjeld grannar, om det er rekna for uturvande å varsla dei (§§ 2 og 8 i skyldskiftingslova).

⁴ Sjå §§ 3 og 8 i skyldskiftingslova. Grensene mot granne-eigedomar skal ikkje skrivast opp her når desse eigarane ikkje er til stades og samtykkjer i det som er skrivi. Når mennene etter krav frå partane skifter marka med det same dei skifter skylda (§ 7 i lova), skal dei her taka med dei opplysningane som trengst om skiftinga. Ny bruksrett eller servitut må ikkje stiftast i skyldskiftet utan at heftet er vedteki skriftleg av han som har grunnboksheimelen til den eigedomen som heftet skal liggja på (§ 5 i lova).

går mat aust 30 m. langs br. nr 5 si grunne-
line til kryss i lung.

Linje 2. går herfra mat nord langs lufthavnar
i liten bane 28 m. til kryss i lung.

Linje 3. går herfra mat vest rett linje 38.50 m.
til merke 2 m. syd fra kryss i lung ved
fyllingsveg.

Linje 4. går herfra langs fyllingsveg 28.80 m
til linje 1. sit utgangspunkt.

Parselligården får også ^{eigedom} rett til nærbetjent salis:

Linje 1. tek til i fjera med kryss i lung 10 m. nord
fra merkestien avillan br. nr. 3 og br. nr. 5.
går mat nord langs fjera til merke 12 m.
til merke 3.50 m. aust fra kryss i lung.

Linje 2. går herfra merke i fjera 4.50 m. vest
(10 m. vest fra kryss i lung) til merke.

Linje 3. går herfra mat syd 12 m. til merke.

Linje 4. går herfra mat aust 3 m til linje 1
sit utgangspunkt.

Veg: Parsellen ligg til fyllingsveg. Har rett
å nytta husebruk til sin sjang, med ein
gangstij mat syd fram til veg aust der ein
best finne hane til å koma fram.

Vatn: Dermed vatn til husebruk ikkje kan
finnast på parsellen, har eigar rett å grava
seg hane på husebruk etter samråd med eigne.

Gjerde: Parselligården syter for gjerde langs
linje 2. 3 og 4.

Gjerdeline langs linje 1. tilhøyrer br. nr. 5

1. Høyre det jordbruk med skog til den eigedomen som
vert delt? nei

2. Får kvart jordbruk som det vert etter delinga, den skog
som trengst til husbruk og gardsturf? -

3. Høyre det til den eigedomen som vert delt, jordbruk
med fjellvidd, her medrekna fjellvatn, elvar og bekker? -

4. Får kvart jordbruk som vert etter delinga, den fjellvidd som trengst til bruket?

Vert det svara ja til spørsmål 1 og nei til spørsmål 2, eller vart det svara ja til spørsmål 3 og nei til spørsmål 4, skal det og svarast på desse spørsmåla:

5. Har heradstyret samtykt i skyldskifte?

6. Eller meiner skyldskiftingsmennene at det er prov for at det stykket som vert skilt ifrå eigedomen, skal dyrkast opp eller nyttast til byggjetuft, veg, industriltak eller anna slik føremål?

byggjetuft

7. Eller vert eigedomen skift med heimel i § 14 i lova frå 26. juni 1821 om odels- og åsetesretten?

Skyldskiftingsmennene vitnar med dette:

a) At det ikkje vert stifta ny jordsameige med delinga. Vi har likevel samtykt i at av utmarka kan

nyttast saman av
for di vi meiner at det er ikkje tenleg å skifta meir.¹⁾

b) At kvart bruk har fått den form som etter tilhøva er mest tenleg for fredning og nytting.

Skylda for de. *m* fraskilde lut. vart sett til *8. 1 år*

Hovudbolet har då att i skyld *same som før*

Det som står att av hovudbolet er: Dyrka jord dekar, naturleg eng og kulturbeite dekar, produktiv skog dekar, anna areal dekar. I alt dekar.

De. *m* fraskilde lut. har fått til bruksnamn²⁾ *"Litur"*

Avgjerd om kostnadene til skyldskifte og tinglysing: *Same kostnad*
til parsellingsmen.

Det vart sagt til partane at det kan ankast over skyldskiftet til overskjon i fall nokon av dei er misnøgd med skyldfastsetjinga eller markeskiftinga, og at krav om overskjon må vera komi til sorenskrivaren, innan 3 månader frå den dag skyldskiftet vert tinglyst.

Vi seier frå at vi har gjort skyldskiftet etter beste skjøn og overtysing i samsvar med gjeven lovnad.

Vi har fastsett at *Vjåparum Harald Olav Namtvedt* ..
skal syta for at skyldskiftet vet gjevi inn (sendt) til tinglysing.

Einar Vågstøl Rasmus Vågstøl Hans Henrik ..

suljar .. *Vjåparum*
Ole H. Namtvedt Harald Namtvedt ..

¹ Stryk det som ikkje høver.

² Til bruksnamn må ikkje i noke høve veljast eit namn som alt vert brukt til etternamn og som ikkje høyrer til dei heller vanlege (jfr. lov nr. 2 frå 9. februar 1923, § 21).

Går til jordstyre.

Fråsegna åt jordstyre:

.....
.....
.....
.....
.....
.....

..... den 19.....

.....
formann

.....
sekretær

Går til landbruksselskap.

Fråsegna åt fylkeslandbruksstyret:


.....
.....
.....
.....

..... den 19.....

.....
formann

.....
fylkeslandbrukssjef

De fråskilde lut har fått g.nr. b.nr.

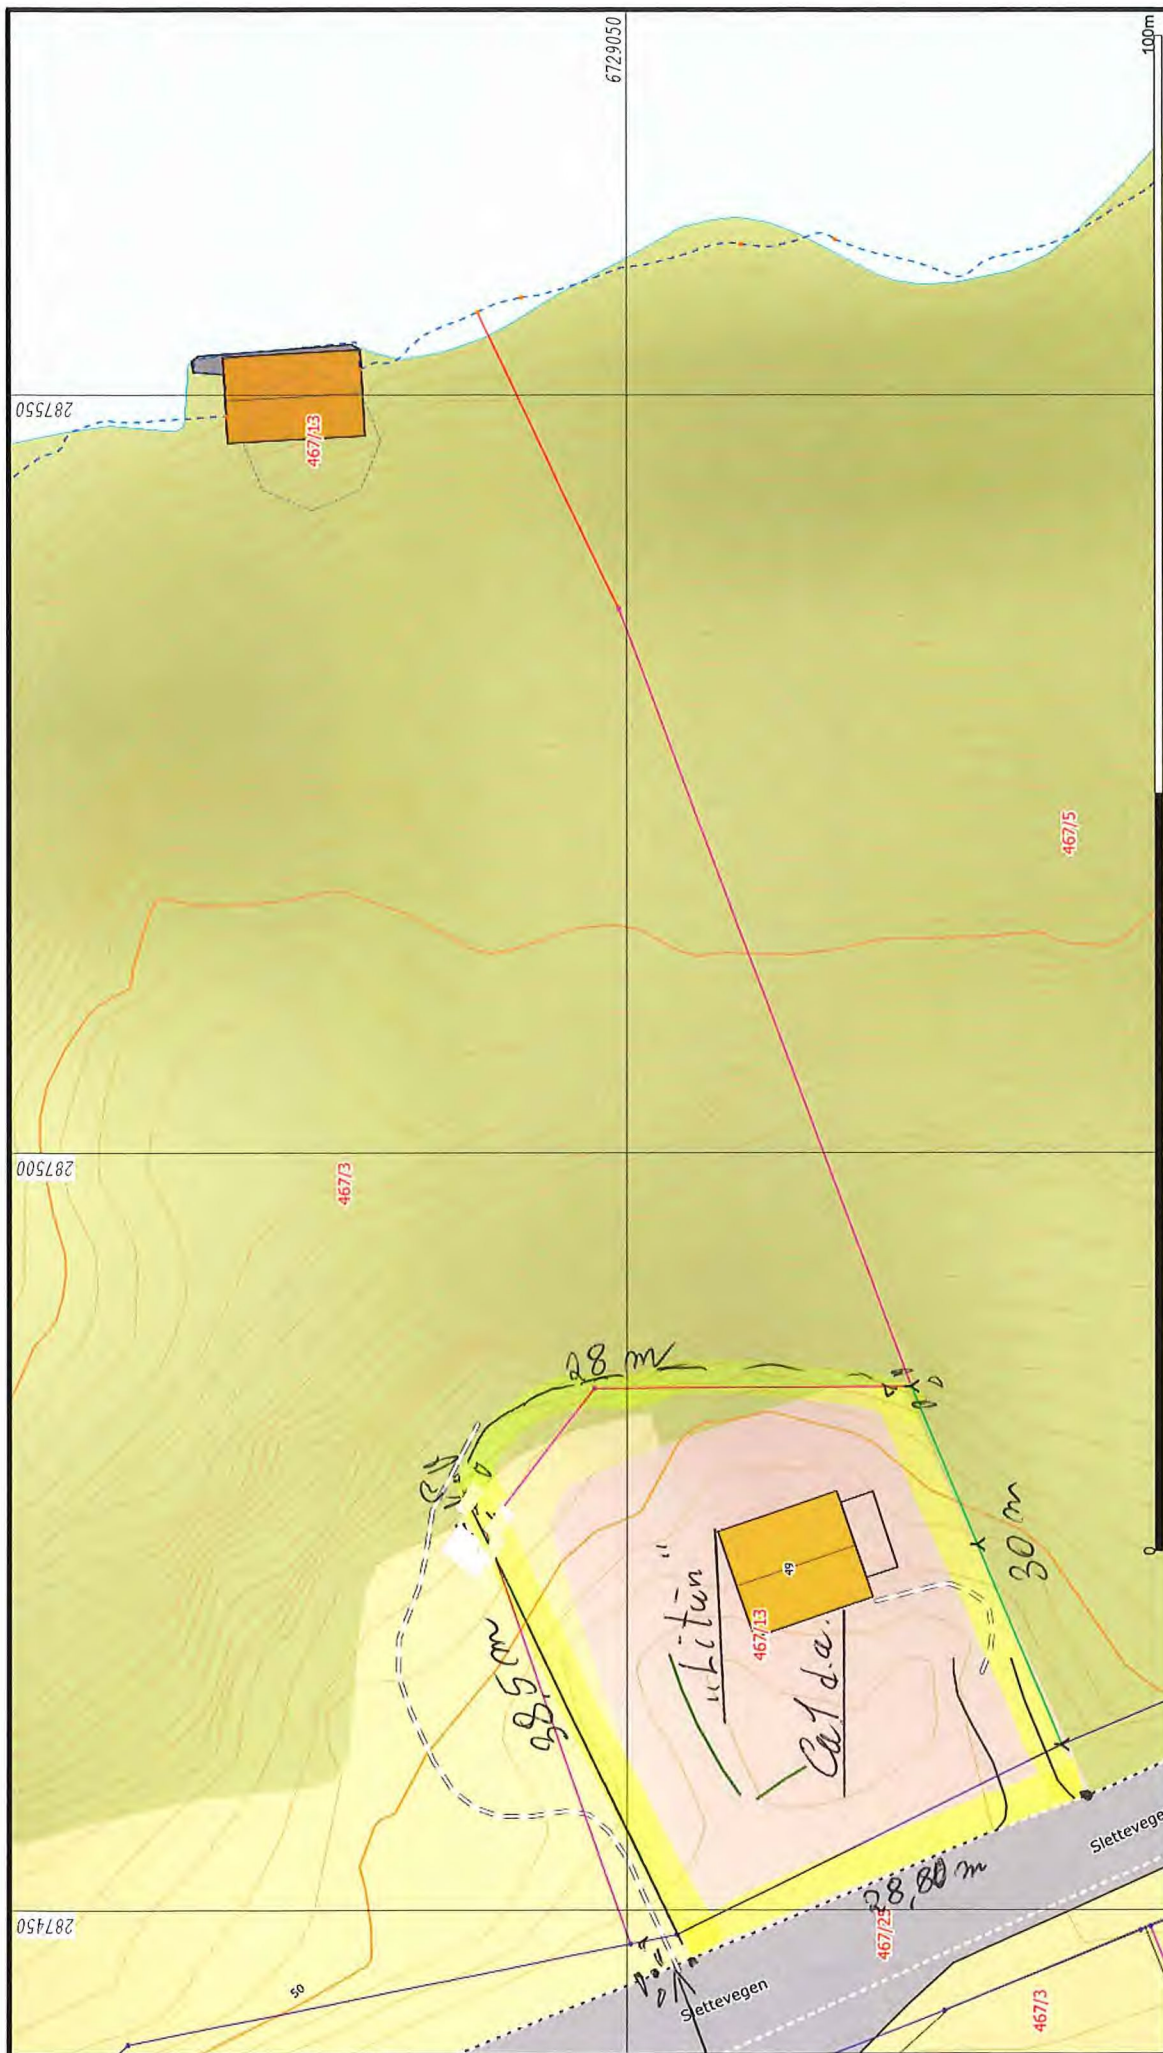

Alver kommune
Kart og Oppmåling

A-Grunnkart WMS. *Prinsipp-skisse*

Dato: 2022.11.23
Sign: S. Schreier

N

Målestokk
1:500


G.nr. 467, b.nr. 13.

Rødt kross i fjell.
Umerket punkt.

Beliggenhet og høyder må oppfattes som orienterende.
Koordinatsystem: UTM(EUREF89) - SONE 32 (EPSG:32632)
Høydesystem: (EPSG:)

Legende

Målte Grenser	Våningshus
Registrerte Grenser	Større bustader
Udefinert	Hytte/feriehus
Terrengmålt	Garasje/uthus
Konstruert	Industrilager
Bolig	Andre bygg
Bustad m/leilighet	

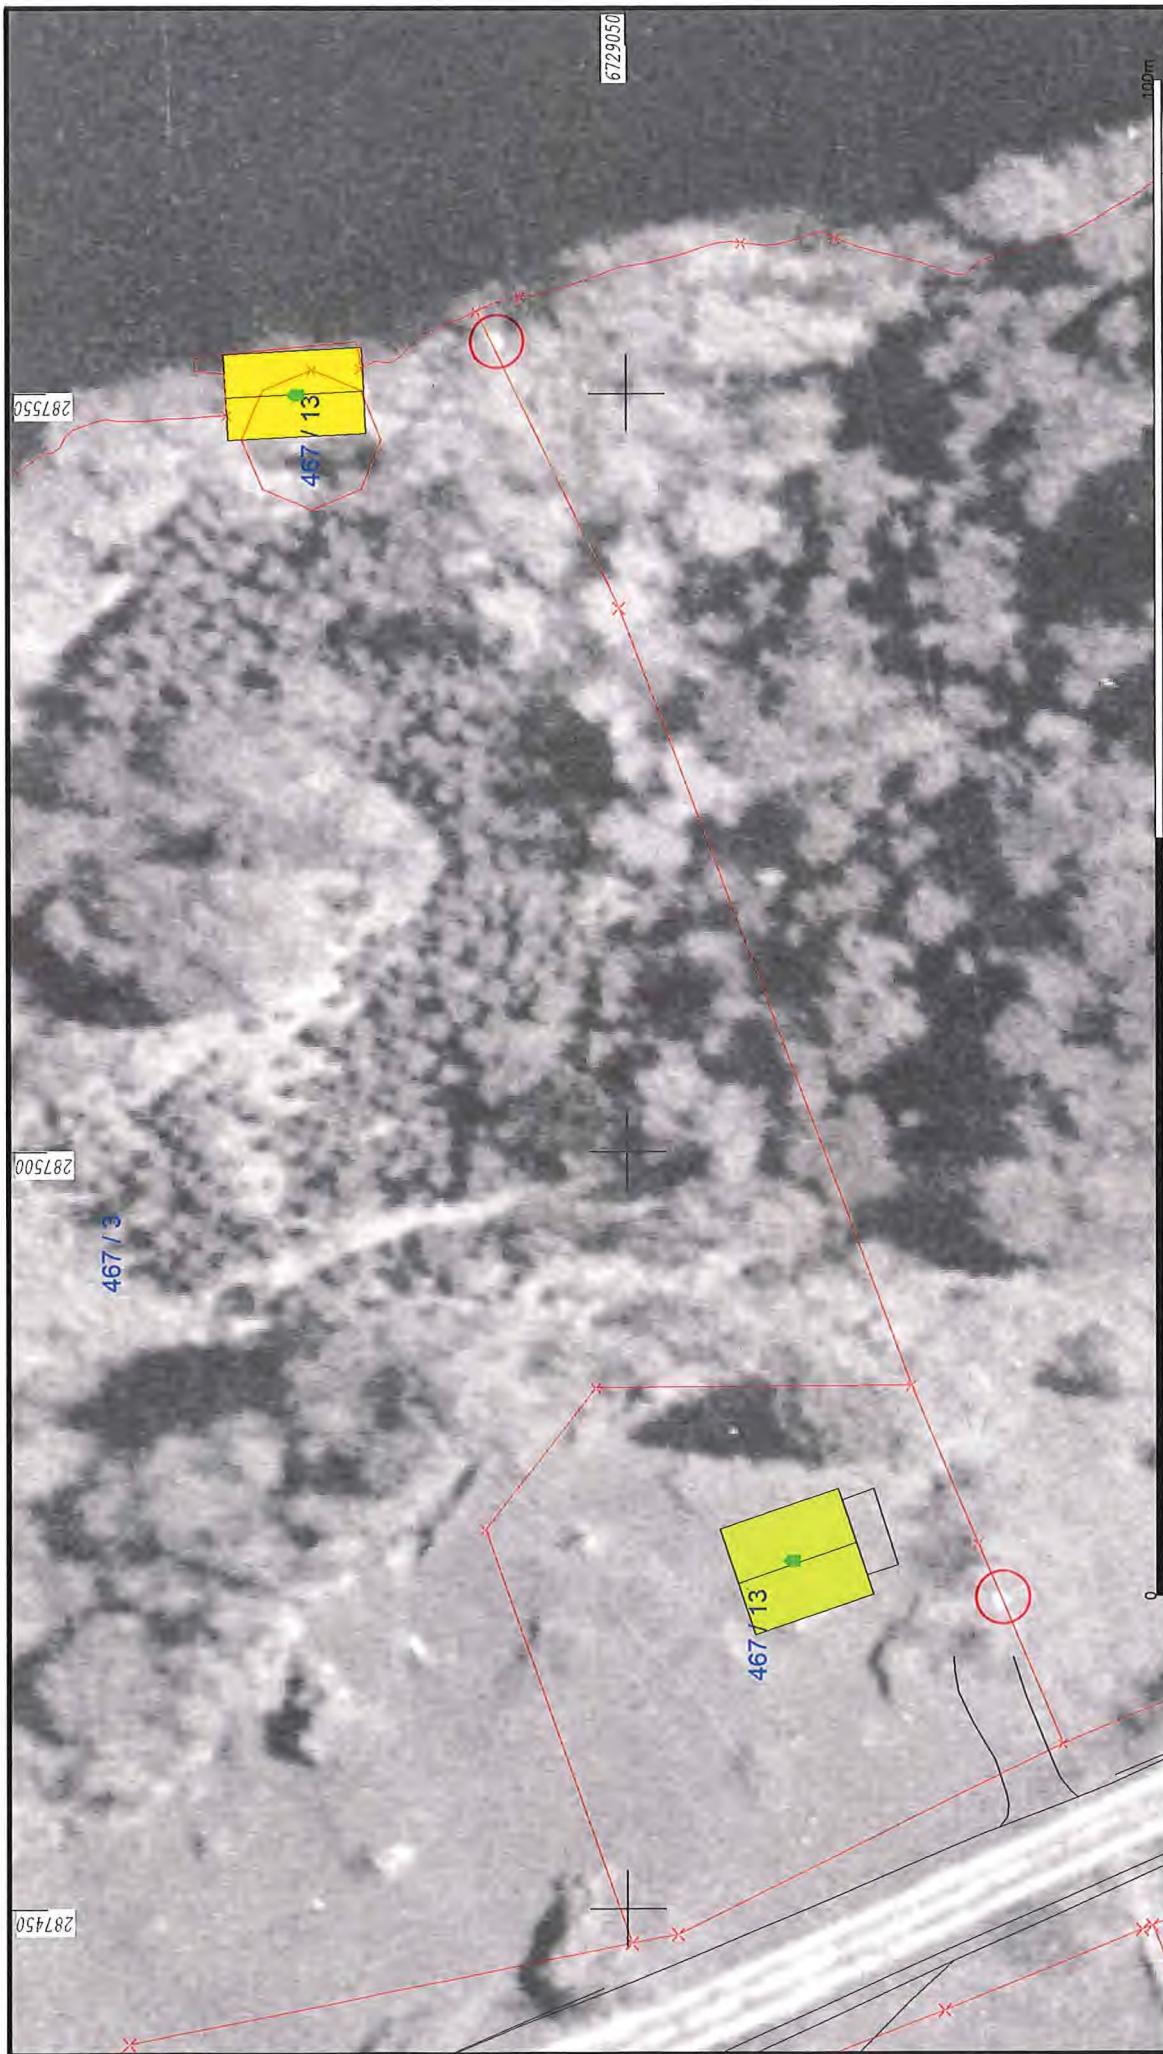


		Alver kommune Kart og Oppmåling		 Målestokk 1:500
Dato: 2022.11.23 Sign: SSO		Ortofoto 1961.		
G.nr. 467, b.nr. 13.				

Markaplate etter fotografering i 1961.

Beliggenhet og høyder må oppfattes som orienterende.
Koordinatsystem: UTM(EUREF89) - SONE 32 (EPSG:32632)
Høydesystem: (EPSG:)

Målte Grenser	Våningshus
Registrerte Grenser	Større bustader
Udefinert	Hytte/feriehus
Terrengmålt	Garasje/uthus
Konstruert	Industri/lager
Bolig	Andre bygg
Bustad m/leilighet	

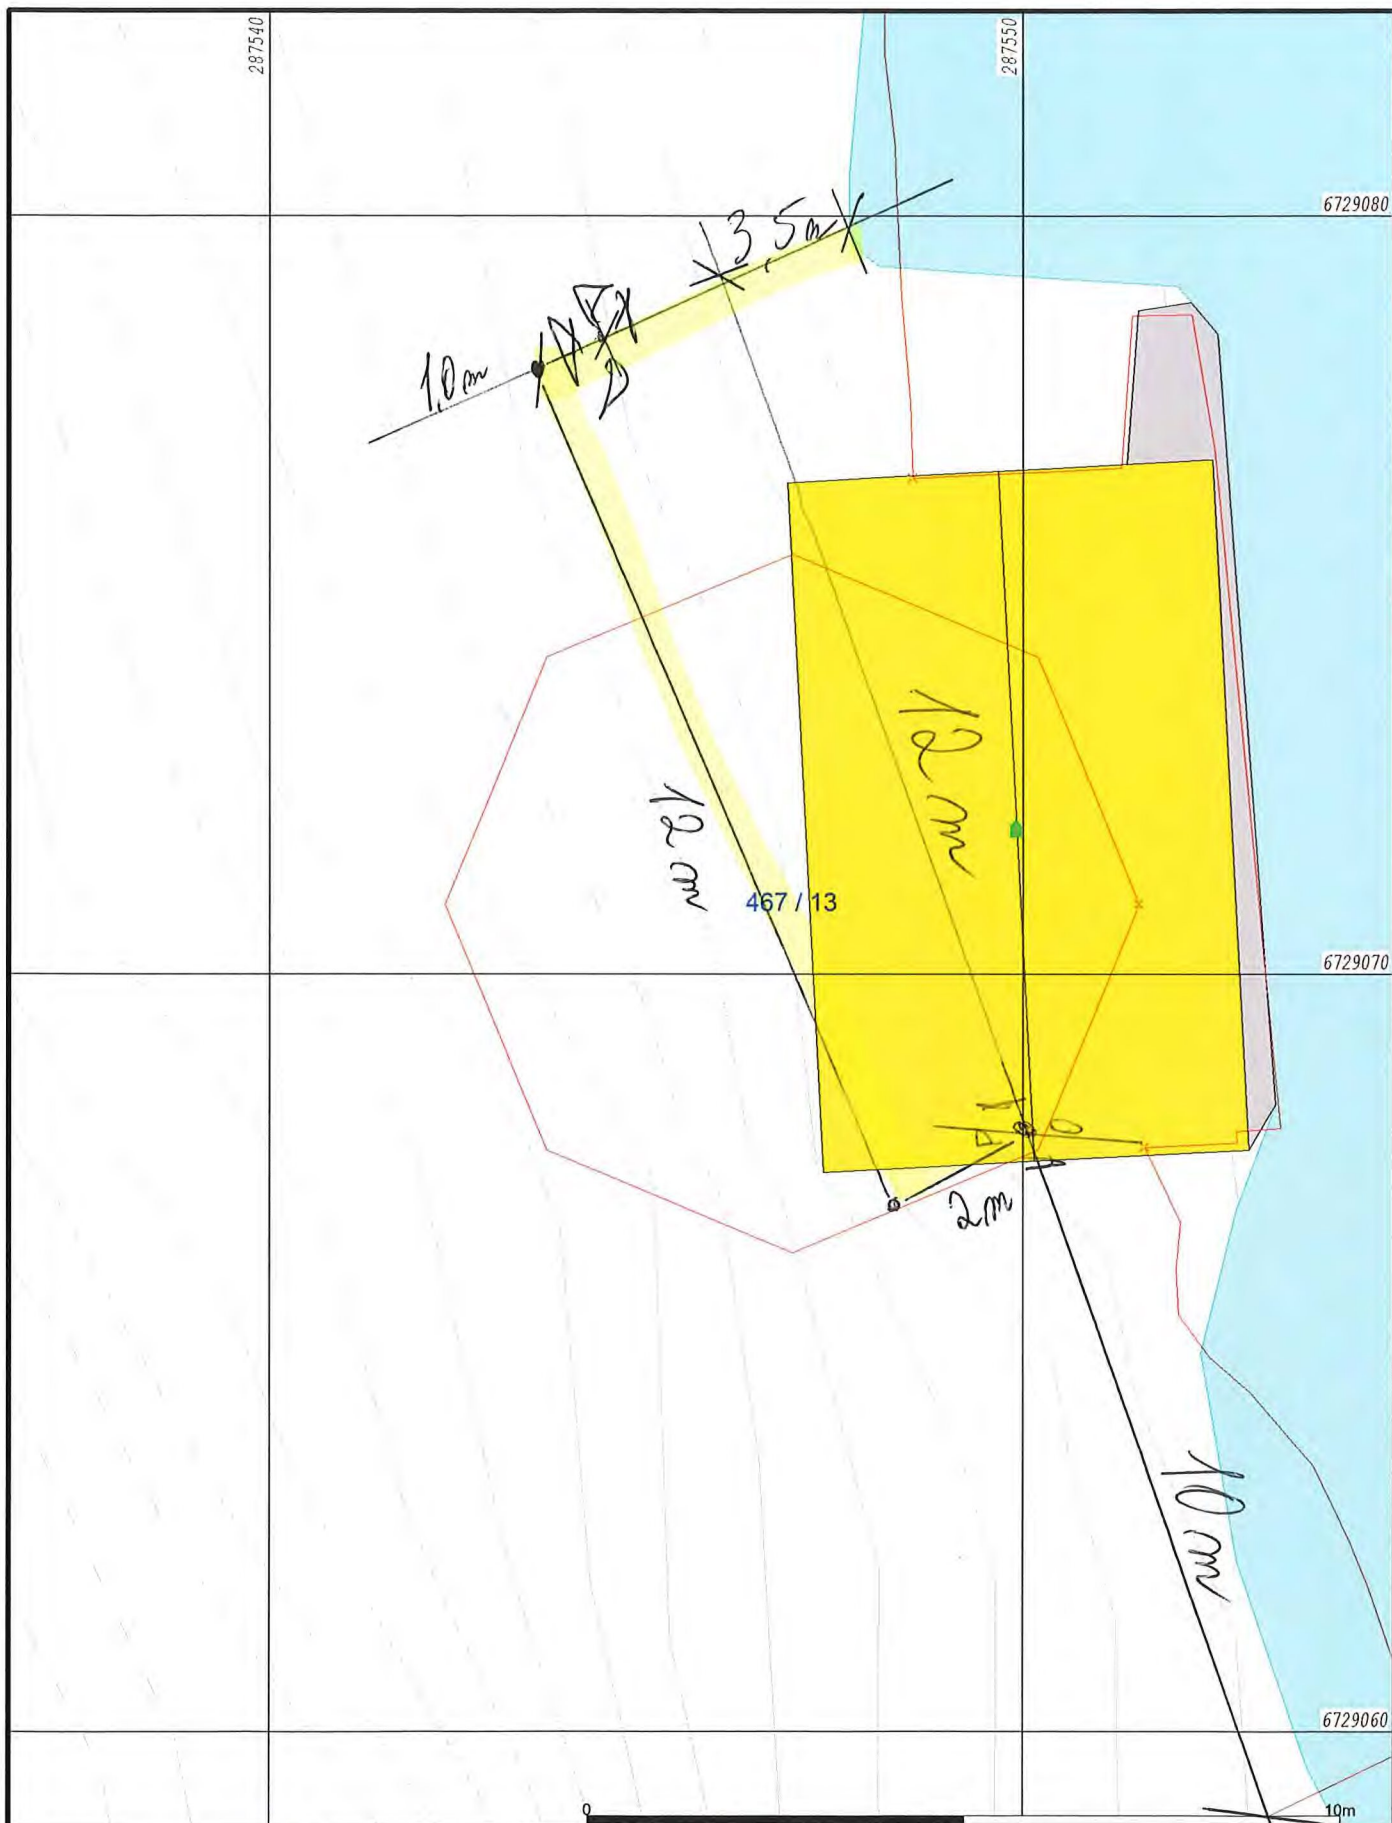

- Målte Grenser - Registrerte Grenser - Udefinert grenser - Terrengmålte grense - Konstruert grensepunkt - Bolig - Bustad m/leilighet	- Våningshus - Større bustader - Hytte/feriehus - Garasje/uthus - Industri/lager - Andre bygg	Alver kommune Kart og Oppmåling Grunnkart - Nausttomt. Dato: 2022.11.23 Sign: SSO S. Solberg	G.nr. 467, b.nr. 13. N Målestokk 1:100
---	--	--	--

Beliggenhet og høyder må oppfattes som orienterende.
Koordinatsystem: UTM(EUREF89) - SONE 32 (EPSG:32632)
Høydesystem: (EPSG:)




Kross i berg.
Merke?
(Kansje i merke?)

Presepp-shise

1/2


VEST

1/2

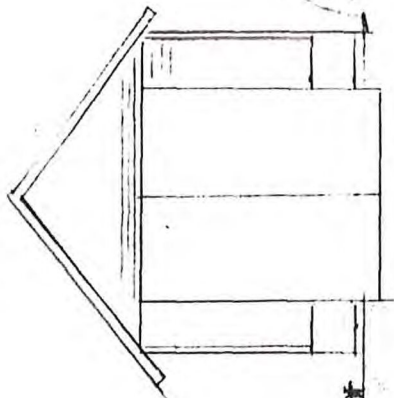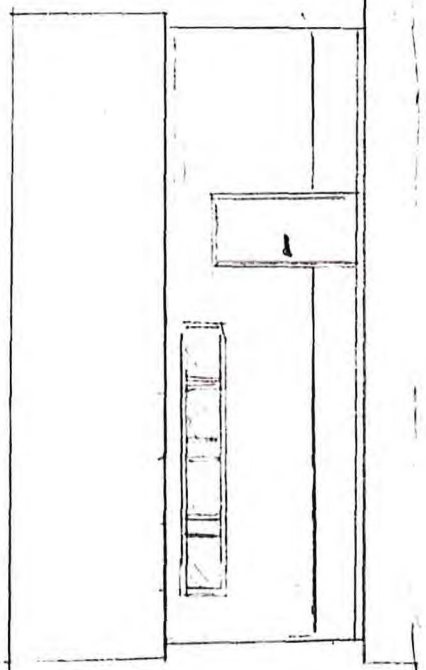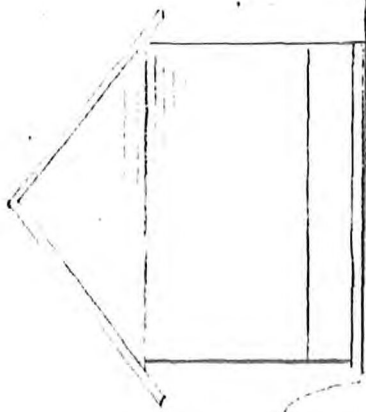

Godkjent

i møte den 3/3 sak nr. 27/81
Bygningsrådet i Radøy

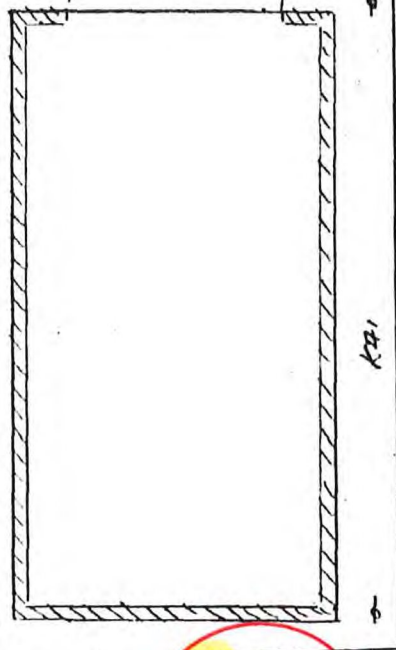

FURUA

1.0

1.1