

Frå: Larissa Dahl
Send: torsdag 24. november 2022 15:05
Til: 'Christian'
Kopi: Are Frøysland Grande
Emne: Sak 21/5193 - Sveåsen - Svar på spørsmål om vilkår 2 i IG infrastrukturvgbnr 322/247 Mjåtveit

Hei! Viser til e-posten nedenfor som gjelder avklaring rundt vilkår nr.2 i igangsettingstillatelse i sak 21/5193 datert 03.11.22.

Vilkåret er satt på bakgrunn av dokumentasjon som dere har levert inn. Om det er nødvendig å fravike denne, vil ikke kommunen ha merknad til det så lenge en tar vare på elvemuslingen som er formålet.

Formålet med vilkåret er å ta vare på elvemuslingen. Om det er behov for utarbeiding av mer dokumentasjon / justering av dokumentasjonen er dette opp til tiltakshaver.

MVH

Larissa Dahl | Rådgjevar Plan og byggesak

E-post: byggesak@alver.kommune.no

Innbyggjarservice: +47 56 37 50 00

www.alver.kommune.no



Ved ytterlegare spørsmål, ver venleg å ta kontakt med oss på innbyggjarservice. Informasjon om opningstider finn du på www.alver.kommune.no/innhald/plan-bygg-og-eiendom/treng-du-hjelp/ eller ved å ringe telefon 56 37 50 00.

Innsending av søknadar og anna dokumentasjon i saker skal sendast til post@alver.kommune.no

Frå: Christian <christian@alvergruppen.no>

Send: mandag 21. november 2022 10:56

Til: Postmottak Alver <post@alver.kommune.no>

Kopi: Larissa Dahl <larissa.dahl@alver.kommune.no>

Emne: Sak 21/5193 - Sveåsen - Spørsmål om vilkår 2 i IG infrastruktur


Hei,

Viser til telefonsamtale med saksbehandler forrige uke. Sender som avtalt e-post med spørsmål om vilkår 2 i igangsettingstillatelse:

«Før grunnarbeida på veg og VA-anlegg skal startast skal det etablerast alle sikringstiltaka (sedimenteringscontainere, voller etc.) som er omtalt i plan for avsig overvatn og avløpsvatn, datert 11.10.22.»

Kan det åpnes opp for at entreprenør i samarbeid med byggherre selv tar stilling når voller skal etableres?

Grunnen til dette er hvor man skal starte å jobbe og ønske om å berøre minst mulig av massene før det er nødvendig. Man vil starte med å få etablert den nye veien fra eksisterende vei, opp i området (blå sirkel), og videre inn rundt felt B3. For dette arbeidet vil sedimenteringscontainer ved fangdam 3 og voll som markert under (rød sirkel) være nødvendig.

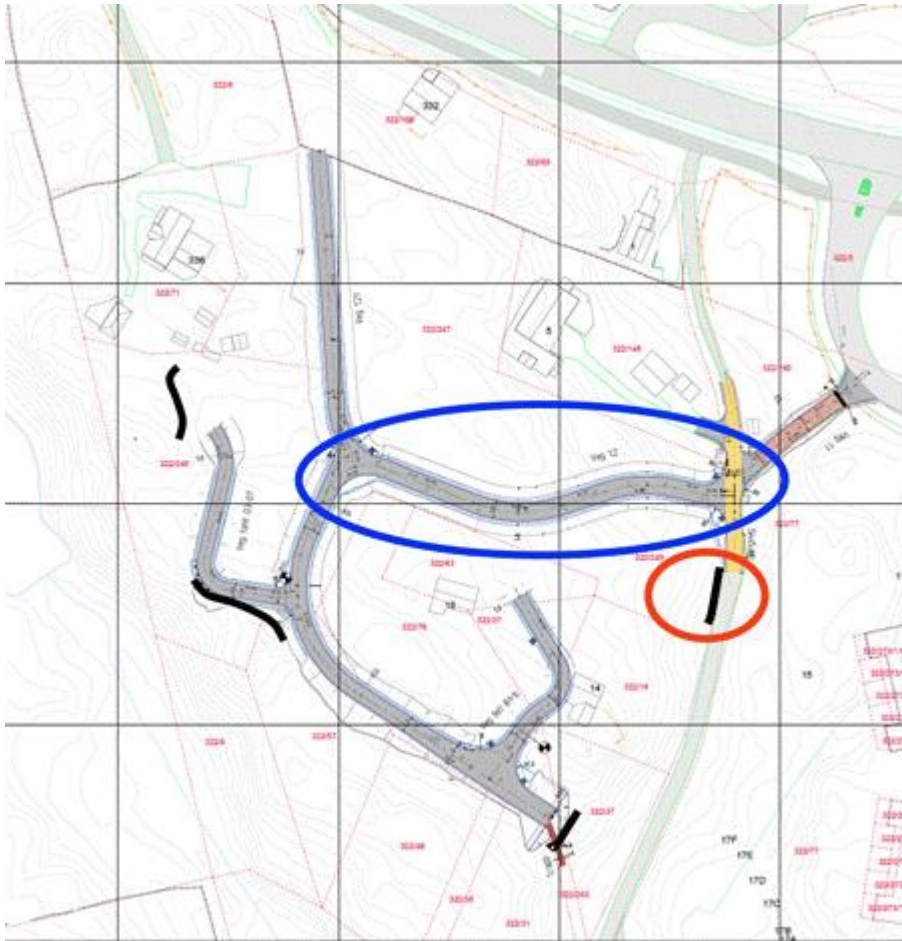

Overvannet vil ikke renne oppover så de andre vollene vil ikke være nødvendig å etablere før en god stund etter oppstart. I tillegg kan det være en fordel å vente til å bygge vollene til man faktisk trenger de

da man på dette tidspunktet har mer kontroll på den faktiske dimensjoneringen og nøyaktig plassering av voller, ref. notat «Plan for avsig».

Til informasjon så er 2 stk sedimenteringscontainere på plass ved fangdam 3 og det gjenstår noe tilpassing og oppkobling med pumper.

Med vennlig hilsen



Alver
GRUPPEN

CHRISTIAN VIK
PROSJEKTLÉDER
MOBIL: +47 936 52 949

Alvergruppen AS · Org. 913 820 533 · Strøndgaten 9, 5013 Bergen