

**For matrikkeleining:**

Kommune: 4631 - ALVER
Gardsnummer: 40
Bruksnummer: 62

Utskriftsdato/klokkeslett: 28.11.2022 kl. 14:23

Produsert av: Morten Mangerøy Helland

Attestert av: Alver kommune

Orientering om matrikkelbrev

Matrikkelbrevet er heimla i «Lov om eigedomsregistrering» (matrikkellova) av 17. juni 2005. Etter definisjonen i matrikkellova § 3 d) er matrikkelbrevet ei attestert utskrift av matrikkelen som viser alle registrerte opplysningar om ei matrikkeleining ved oppgjeven dato.

Om heilskap og nøyaktigheit i matrikkelbrevet

Matrikkelen vart etablert ved konvertering av data frå tidlegare register. Det kan variere kor gode slike data er med omsyn til heilskap og nøyaktigheit. I enkelte tilfelle kan grensepunkt og grenselinjer mangle heilt eller delvis, eller vere feil registrerte. Det kan også vere feil og manglar ved registrert bygnings- og adresseinformasjon. Heilskap og kartfestingsnøyaktigheit er oftast betre innanfor enn utanfor tettbygde strøk. Ver merksam på at oppgjeve areal for mange matrikkeleiningar og bygg er usikre.

For utfyllande informasjon: www.kartverket.no/matrikkelbrev

Matrikkeleining

Matrikkeleiningstype: Grunneigedom
Bruksnamn: STANGEVIKA
Etableringsdato: 21.10.1976
Skyld: 0,01
Er tinglyst: Ja
Har festegrunnar: Nei
Er seksjonert: Nei

Arealrapport

Tekst Areal Kommentar
Utrekna areal for 40 / 62 361,4 m2 Ukjend grenseforløp

Eigarforhold

Tinglyste eigarforhold

Rolle	Status	Føds.d./org.nr	Namn	Brukseinin	Adresse	Andel
Heimelshavar		170474	KYRKJEBØ KJERSTI		VINDDALSVEIEN 31 5106 ØVRE ERVIK	7 / 20
Heimelshavar		051172	SÆVERÅS BJØRN		VINDDALSVEIEN 31 5106 ØVRE ERVIK	13 / 20

Oversikt over teigar

(EUREF89 UTM Sone 32)

Løpenr	Type	Hovudteig	Nord	Aust	Høgde	Areal	Merknader
1	Teig	Ja	6738327	299271		361,4 m2	Hjelpelinje vasskant

Forretningar der matrikkeleininga er involvert

Forretning	Forretningsdokumentdato	Status	Tinglysing	Endra dato	Matrikkelføring
Forretningstype	Kommunal saksreferanse				Signatur Dato
Årsak til feilretting	Nettadresse (URL)				
	Annan referanse				
Arealoverføring	29.09.2022	Tinglyst		19.11.2022	hellmort 11.11.2022
Oppmålingsforretning/arealoverføring	20/1653	Rolle	Matrikkeleining		Arealendring
		Avgjevar	4631 - 40/2		-238,3
		Mottakar	4631 - 40/62		238,4
		Berørt	4631 - 40/45		0

Landmålarnummer Namn
000201 MORTEN MANGERØY HELLAND

Forretning Forretningstype Årsak til feilretting	Forretningsdokumentdato Kommunal saksreferanse Nettadresse (URL) Annan referanse	Status	Tinglysing	Endra dato	Matrikkelføring	
					Signatur	Dato
Omnummerering v/kommuneendring Omnummerering	01.01.2020	Tinglyst		01.01.2020	smatmynd	01.01.2020
		Omnummerert til:	4631 - 40/62			
		Omnummerert frå:	1263 - 40/62			
Skylddeling Skylddeling	21.10.1976					
		Rolle	Matrikkeleining		Arealendring	
		Avgjevar	1263 - 40/2		-124	
		Mottakar	1263 - 40/62		124	

Forretningar der matrikkeleininga er berørt

Forretning Forretningstype Årsak til feilretting	Forretningsdokumentdato Kommunal saksreferanse Nettadresse (URL) Annan referanse	Status	Tinglysing	Endra dato	Matrikkelføring	
					Signatur	Dato
Kvalitetsheving for eksisterande matrikkeleining Oppmålingsforretning	29.09.2022 20/1653				hellmort	11.11.2022
		Rolle	Matrikkeleining		Arealendring	
		Berørt	4631 - 40/2		0	
		Berørt	4631 - 40/4		0	
		Berørt	4631 - 40/45		0	
		Berørt	4631 - 40/62		0	

Landmålarnummer	Namn
000201	MORTEN MANGERØY HELLAND

Aktive bygg som ikkje er registrerte på matrikkeleininga, men ligg på matrikkeleininga sitt areal

Bygningsnr: 176 278 420	Utbygd areal:	0	Tal bustader:	0	<u>Datoar</u>
Løpenr:	Bruksareal bustad:	0	Tal etasjar:	0	Rammeløyve:
Repr.punkt: Koordinatsystem: EUREF89 UTM Sone 32	Bruksareal anna:	0	Vassforsyning:		Igangsetjingsløyve:
Nord: 6738325 Aust: 299270	Bruksareal totalt:	0	Avløp:		Teke(n) i bruk:
Bygningsendringskode:	Bruttoareal bustad:	0	Har heis:	Nei	Mellombels bruksløyve:
Bygningstype: Naust båthus sjøbu	Bruttoareal anna:	0			Ferdigattest:
Næringsgruppe:	Bruttoareal totalt:	0			
Bygningsstatus: Teke(n) i bruk	Alternativt areal:	0			
Energikjelder:	Alternativt areal 2:	0			
Oppvarming:					

Brukseiningar

Adresse	Brukseiningsnummer	Brukseiningstype	Bruksareal	Tal rom	Kjøkkentilgang	Bad	WC	Matrikkeleining
		Unummerert brukseining	0	0		0	0	40/45

6738400

Oversiktskart for 40 / 62

Målestokk 1:1 000
EUREF89 UTM Sone 32

6738350

Stongevika

Stonganeset

6738300

40/62

6738250

N

40m

299150

299200

299250

299300

299350

Teig 1 (Hovudteig)

40 / 62

Målestokk 1:500
EUREF89 UTM Sone 32

6738340

6738320

6738300

6738280

299220



299240

299260

299280

299300

299320

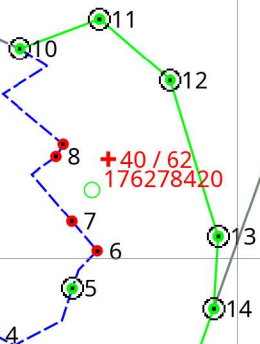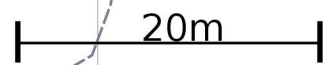

+ 40 / 45

Areal og koordinatar

Areal: 361,4

Arealmerknad: Hjelpelinje vasskant

Representasjonspunkt:

Koordinatsystem: EUREF89 UTM Sone 32

Nord: 6738327

Aust: 299271

Grensepunkt / Grenselinje

Ytre avgrensing

Løpenr	Nord	Aust	Grensemerke nedsett i / Lengde (m)	Grensepunkttype / Linjeinformasjon	Målemetode	Nøyaktighet (SD i cm)	Radius
1	6738295,97	299270,90		Fjell Offentleg godkjent grensemerke 6,65	96 GNSS: Fasemåling (Real time kinematic)	2	
2	6738301,82	299267,73		Fjell Offentleg godkjent grensemerke 18,47	96 GNSS: Fasemåling (Real time kinematic)	1	
3	6738317,99	299258,81		Vatn Ukjent 5,59 Hjelpelinje vasskant	69 Utrekna	10 32	
4	6738315,38	299263,75		Geometrisk hjelpepunkt 7,33 Hjelpelinje vasskant	55 Digitalisert på dig.bord frå strek-kart: Papirkopi	200 32	
5	6738318,45	299268,98		Fjell Offentleg godkjent grensemerke 3,07 Hjelpelinje vasskant	96 GNSS: Fasemåling (Real time kinematic)	10 32	
6	6738320,94	299270,63		Geometrisk hjelpepunkt 2,57 Hjelpelinje vasskant	82 Frihandsteikning: Lagt direkte inn på skjerm	1000 1000	
7	6738322,90	299268,96		Geometrisk hjelpepunkt 6,13 Hjelpelinje vasskant	82 Frihandsteikning: Lagt direkte inn på skjerm	1000 1000	
8	6738327,22	299267,90		Geometrisk hjelpepunkt 0,94 Hjelpelinje vasskant	82 Frihandsteikning: Lagt direkte inn på skjerm	1000 32	
9	6738328,03	299268,38		Geometrisk hjelpepunkt 10,85 Hjelpelinje vasskant	82 Frihandsteikning: Lagt direkte inn på skjerm	1000 1000	
10	6738334,38	299265,51		Fjell Offentleg godkjent grensemerke 5,64	96 GNSS: Fasemåling (Real time kinematic)	10	
11	6738336,34	299270,79		Fjell Offentleg godkjent grensemerke 6,22	96 GNSS: Fasemåling (Real time kinematic)	1	
12	6738332,27	299275,50		Fjell Offentleg godkjent grensemerke 10,86	96 GNSS: Fasemåling (Real time kinematic)	10	
13	6738321,89	299278,68		Fjell Offentleg godkjent grensemerke 4,78	96 GNSS: Fasemåling (Real time kinematic)	1	

Løpenr	Nord	Aust	Grensemerke nedsett i / Lengde (m)	Grensepunkttype / Linjeinformasjon	Målemetode	Nøyaktighet (SD i cm)	Radius
14	6738317,11	299278,40	Fjell 22,43	Offentleg godkjent grensemerke	96 GNSS: Fasemåling (Real time kinematic)	1	