

Utstikning av bygg

Sted: Alver kommune, Holsnøy, gnr/bnr 336/93

Oppdrag: Mjelde Bygg AS, Derek Andersen, epost 2022-05-20

Landmåler: psLand as, Petter N. Sæterdal, sak 1081

Måledato: 24. mai 2022

Ellers tilstede: Helge Henanger


Det ble malt orange kryss i alle punkt 16-25 og i punktene 16 17 18 19 21 22 ble de satt ned trepel.

Høyde på grusen er målt til 33.6 meter over havet.

Stikningsdata

6723646.516	287892.559	16
6723645.669	287899.155	17
6723637.684	287898.129	18
6723638.532	287891.533	19
6723638.928	287891.584	20
6723639.540	287886.824	21
6723643.458	287887.327	22
6723643.069	287890.352	23
6723642.276	287890.250	24
6723642.053	287891.986	25

Måler er gjort med Topcon Hiper SR sanntids GNSS i nettverket Topnet Live. Det er målt to ganger med tidsdifferanse den tid det tok å bore ned trepeler.

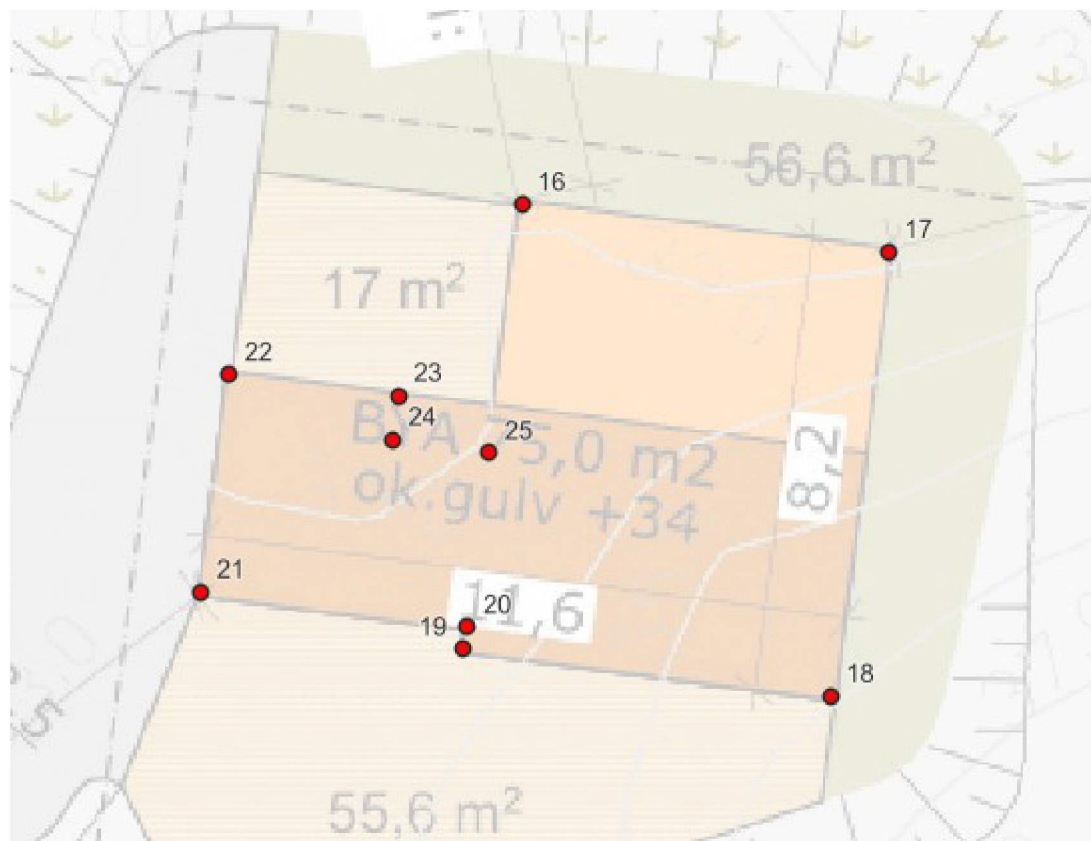

Målte punkt

6723639.525	287886.817	33.548	21_stk
6723643.450	287887.334	33.629	22_stk
6723643.072	287890.361	33.623	23_stk
6723642.047	287891.987	33.583	25_stk
6723646.505	287892.556	33.568	16_stk
6723645.657	287899.165	33.583	17_stk
6723637.696	287898.118	33.626	18_stk
6723638.514	287891.529	33.580	19_stk
6723638.925	287891.590	33.596	20_stk
6723642.275	287890.261	33.571	24_stk
6723639.589	287886.818	33.630	21_stk1
6723643.461	287887.310	33.598	22_stk1
6723646.524	287892.594	33.570	16_stk1
6723645.661	287899.165	33.510	17_stk1
6723637.693	287898.113	33.624	18_stk1
6723638.542	287891.515	33.560	19_stk1