


2022/5787

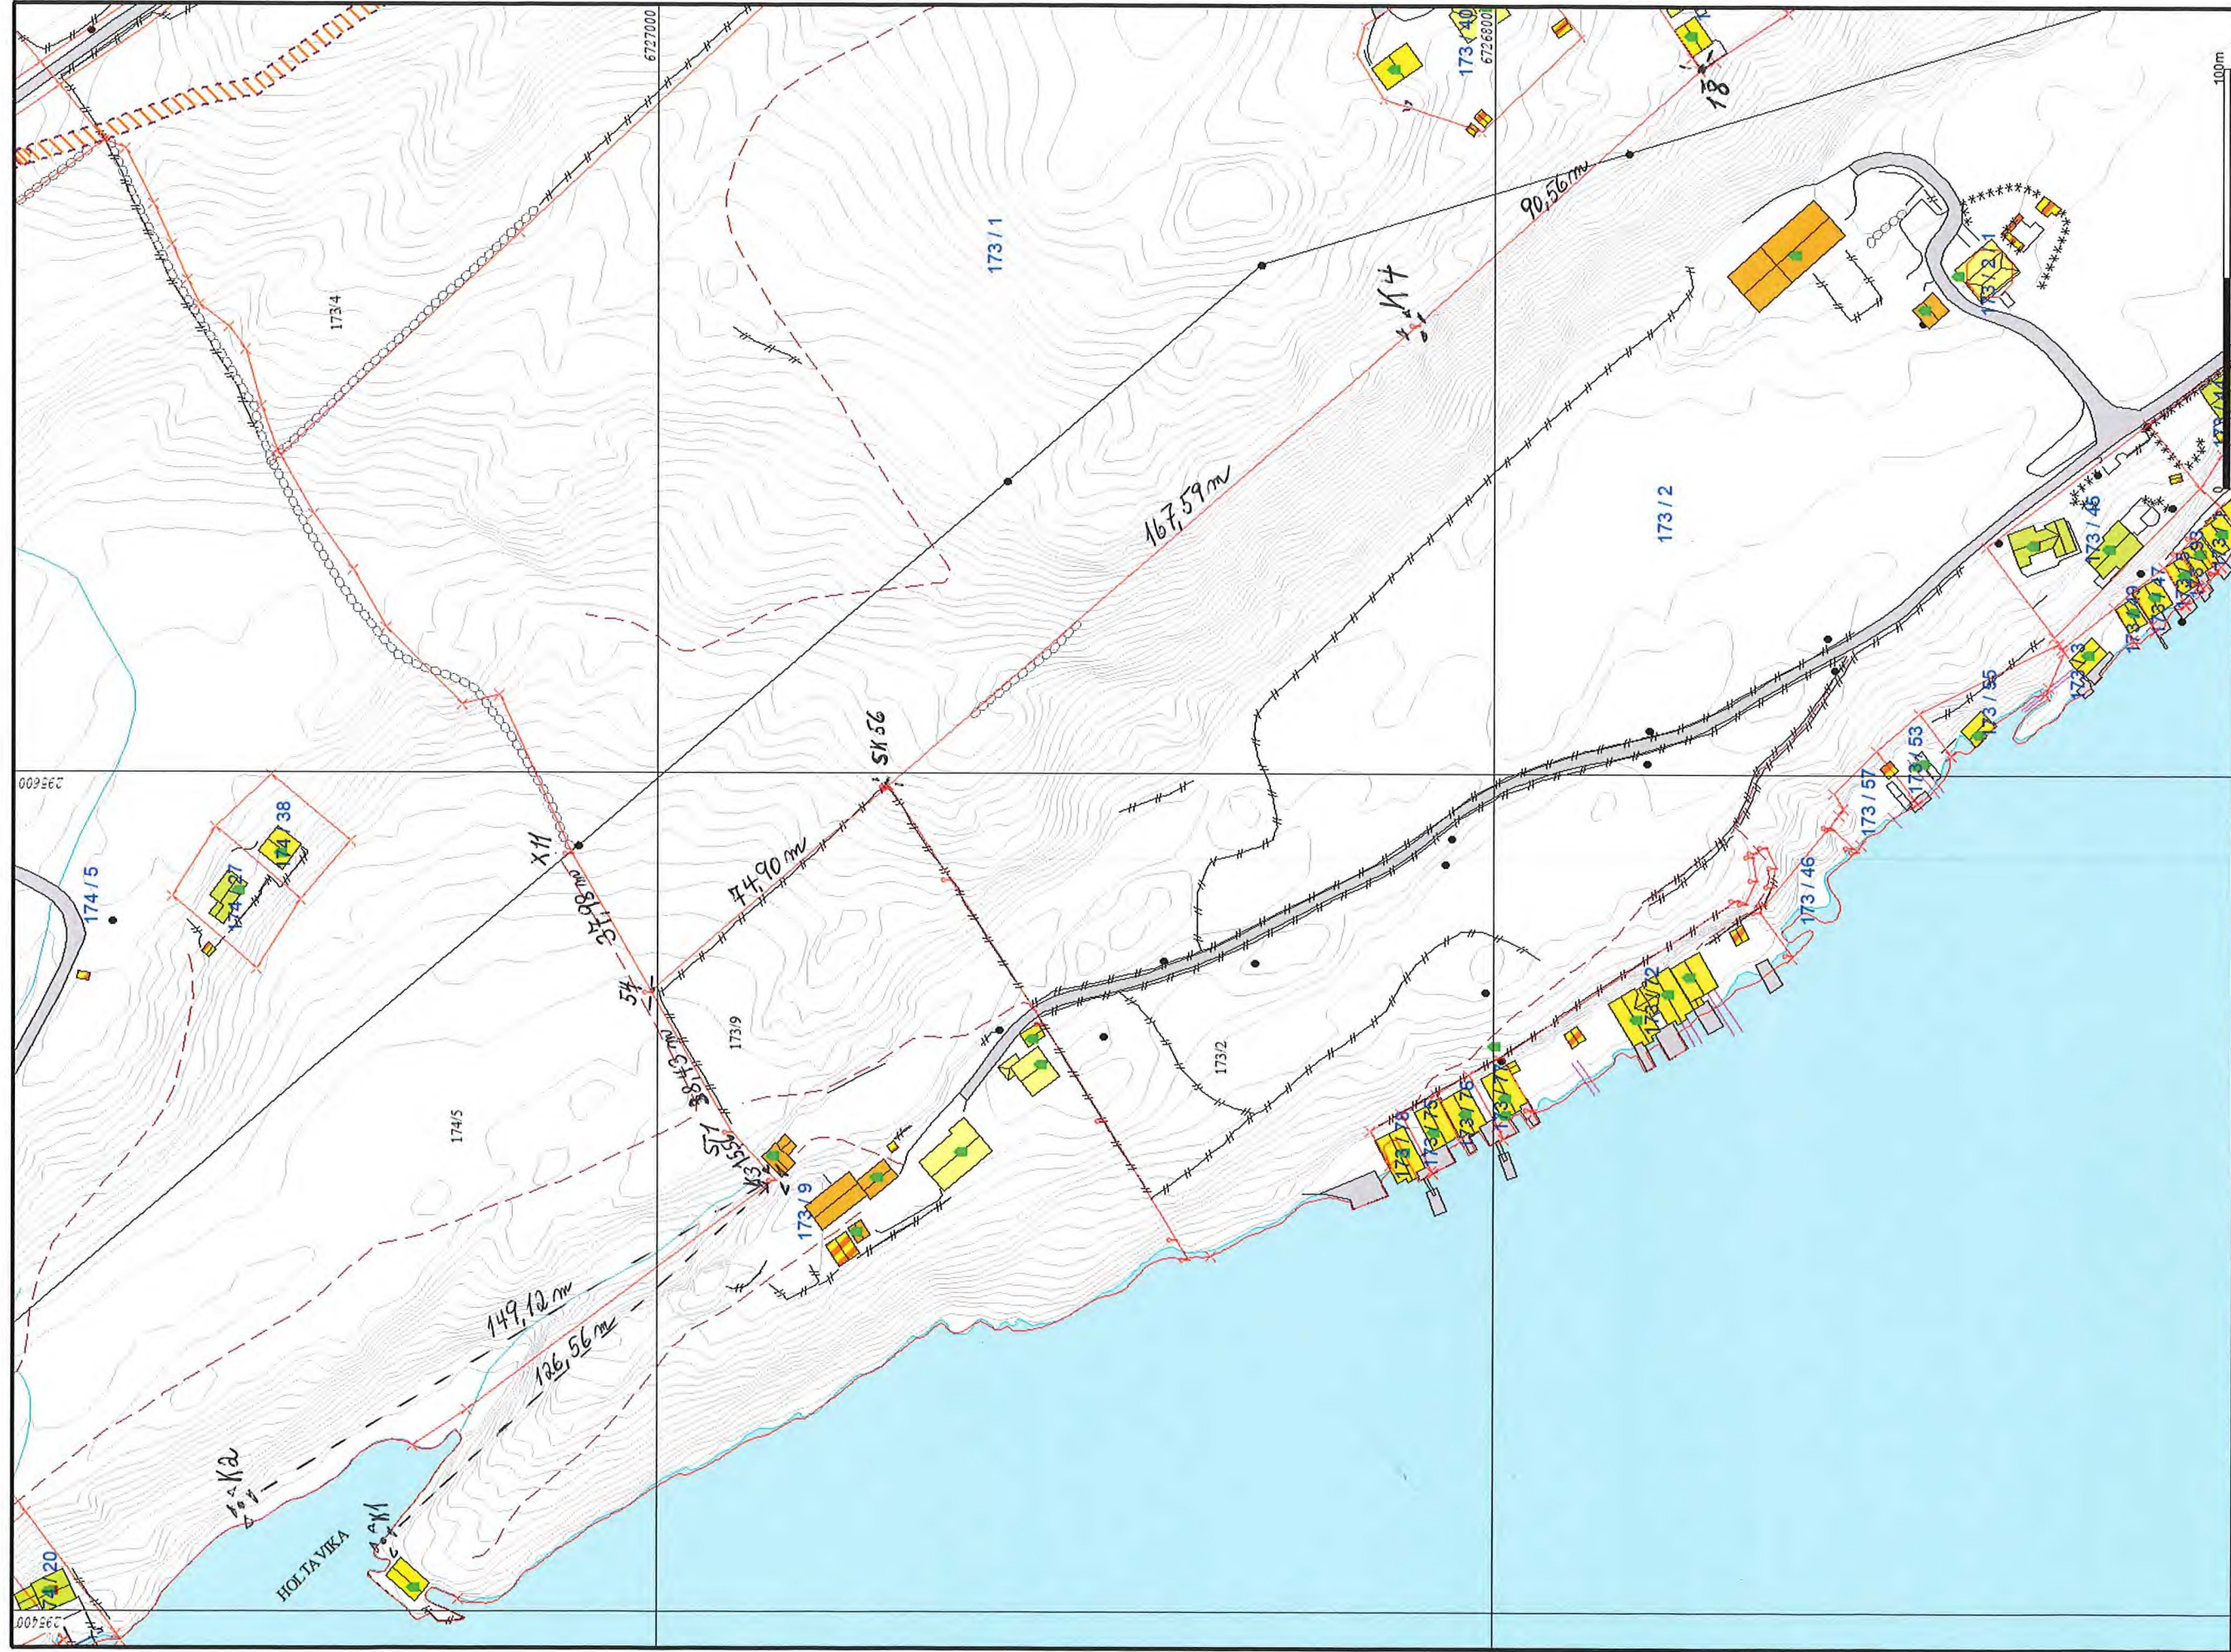

- Måle Grenser
 - Registrerte Grenser
 - Udefinert grenser
 - Terrengmåle grense
 - Konstruert grensepunkt
 - Bølg
 - Bustad m/teigheit
- Våningshus
 - Større bustader
 - Hytte/leilighet
 - Garasje/uthus
 - Industri/lager
 - Andre bygg

▲ Godkjent grensemærke (Høy spesifisert)
 ✕ Kross i fjell.
 ; Godkjent jordmerke.
 • Umerkbar.

S. Selberg

Alver kommune
Kart og Oppmåling

Grunkart

100m

Skala: 1:1500

dato: 2022.11.30
stap: SSO

Gnr. 173, bnr. 9