


Situasjonskart - <i>TEGNING 2</i>	Nhdigi.no	Dato: 27-11-2022
		Målestokk: 1:500 ◄—————► 15m






DUSTERT TERREIN 6 Calmeten

162/1

3

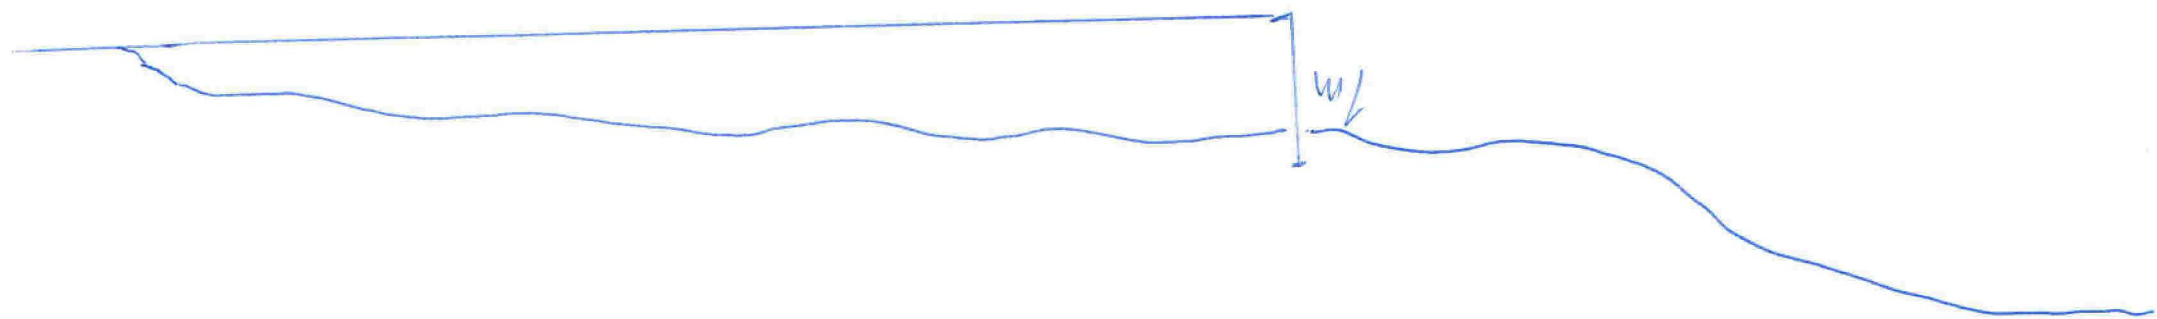

TEGNING 1.

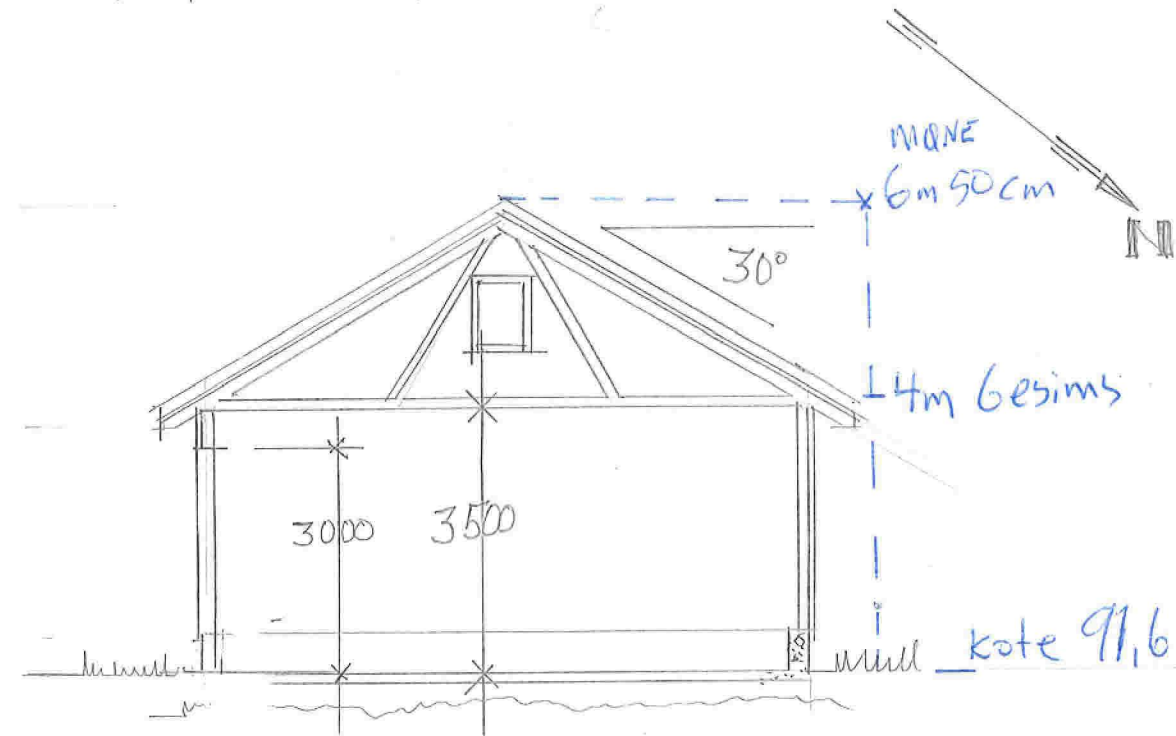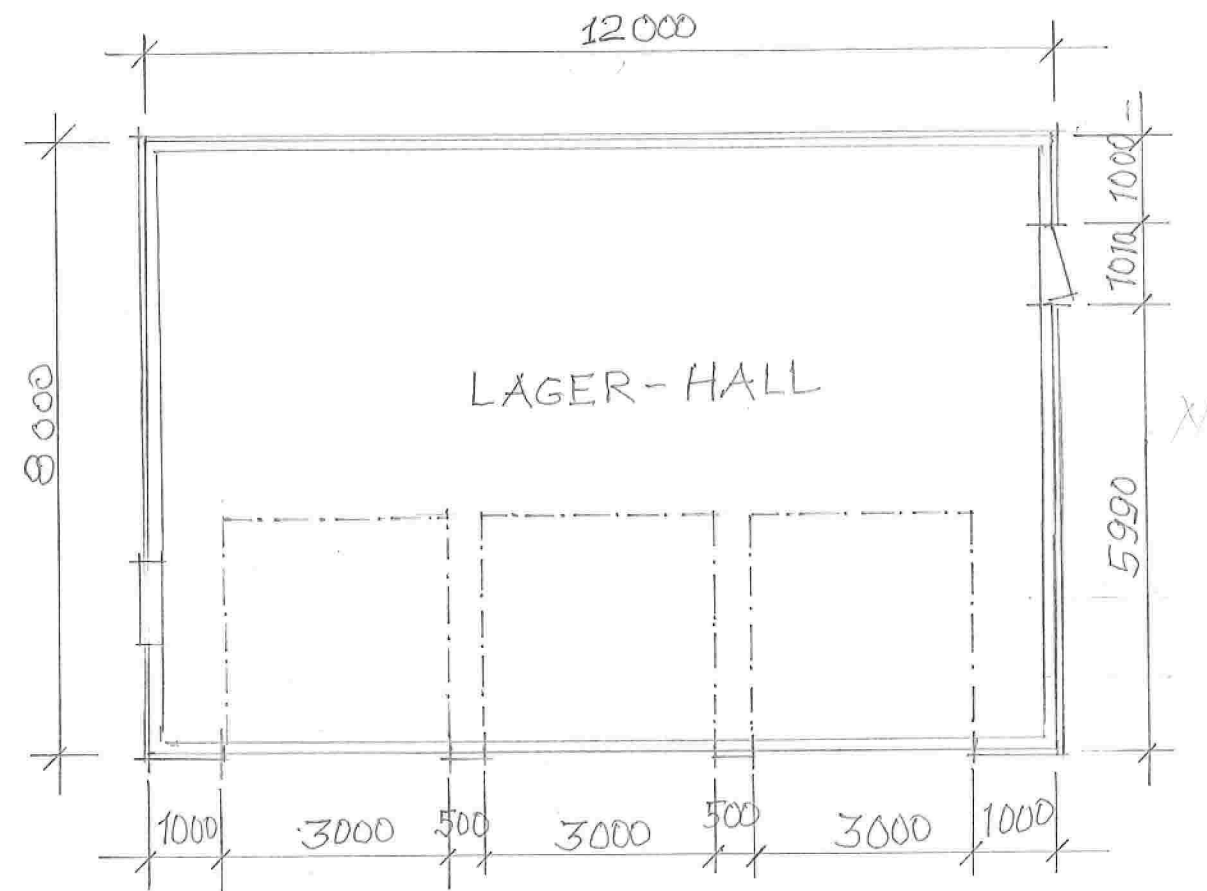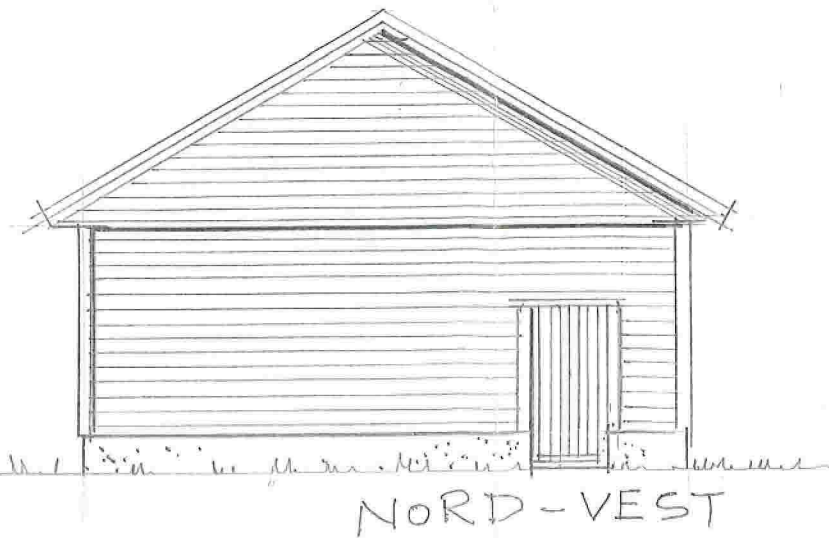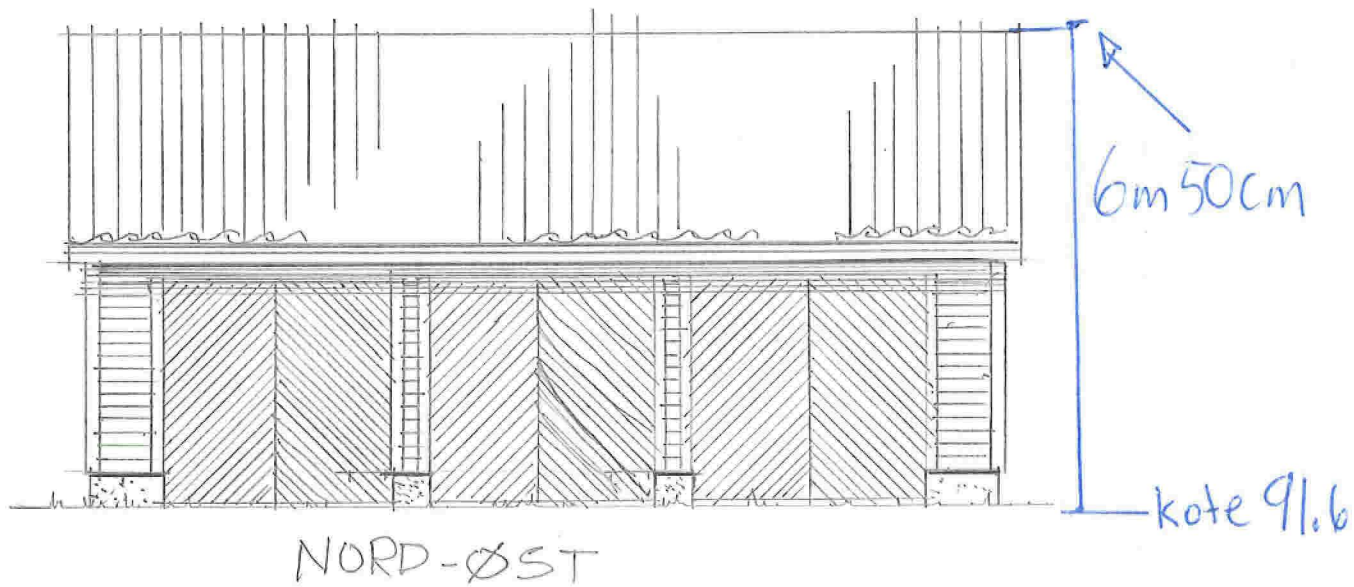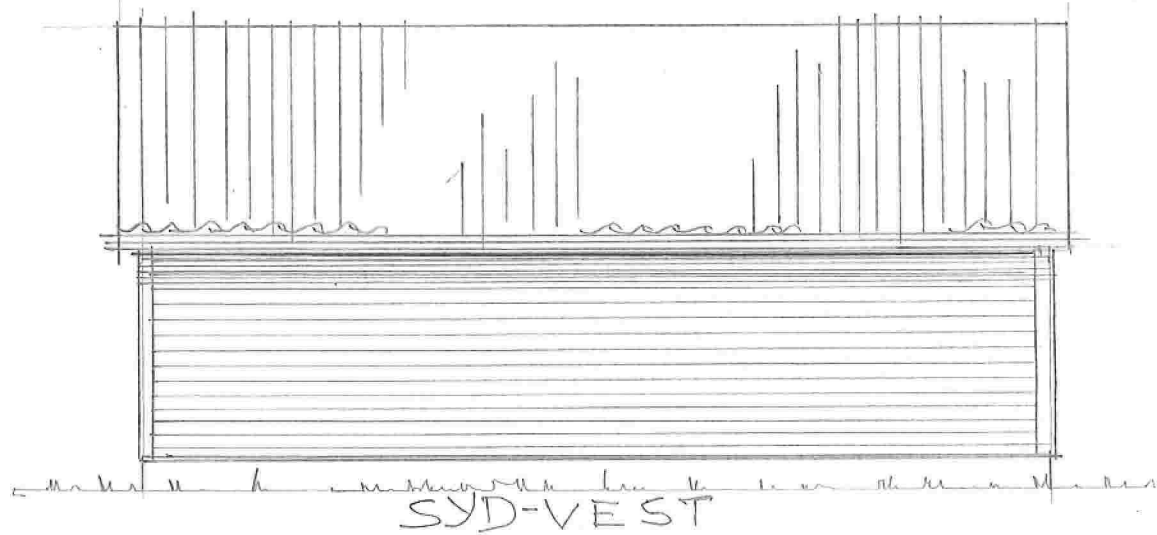

Prosj. lagerbygning på Gbrnr. 162/1 , Herland , Seim , Alver kommune

Plan, Snitt – og Fasader i Målestokk = 1 : 100

Seim , 26. 08. 2022
Arkitekt Knut Willie Jacobsen

