

Kartvedlegg til protokoll for oppmålingsforretning

Alver Kommune



Eigedom
60/27, 60/22

Saks nr
20227693


Oppdragnr

Rekvirent
Langenes Helge


Forretningsdato
23/11/2022

Landmålar
Kjell Rune Standal

Målestokk 1:600

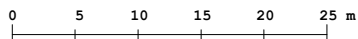

Beskriving/avtalar:

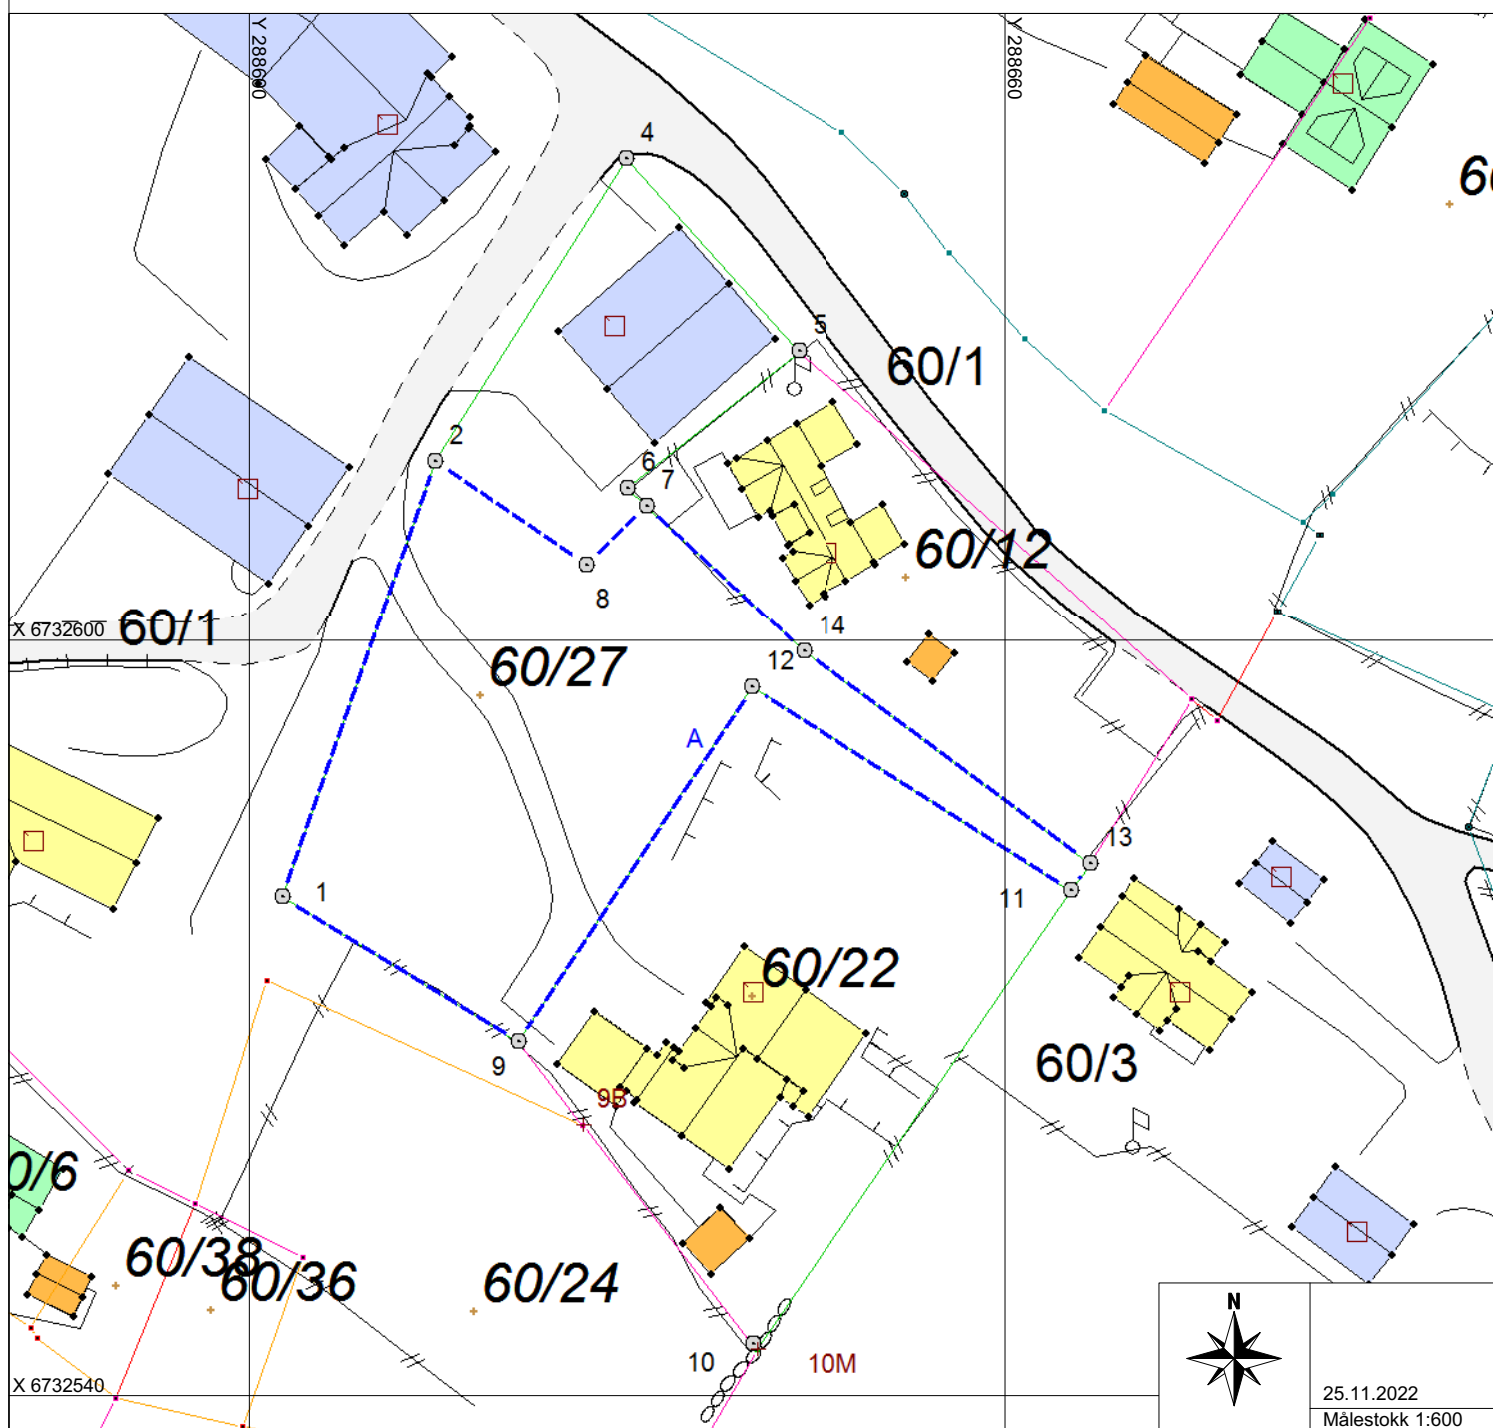

25.11.2022
Målestokk 1:600