

Situasjonskart -
172/222
Tomt 15



Dato: 07-12-2022


Målestokk: 1:350



BYGGMANN

BYGGESØKNADSTEGNINGER
1. Etg

Tilskshaver:			
Tilrak:	Nisshøyen T15	Gnr./Bnr:	172/66
MAI:	1:100	Prosjektinr.:	1186-22
ANSVARLIG PROSJEKTERENDE:	Dakar AS	Ansvarlig byggmann.no	www.byggmann.no
Levander:	Selm Bygg AS	TEGNER:	MG
Nesbreen 28 Selm 5912		Org. nr.:	976598407
		Tegningsnr.:	A21-06

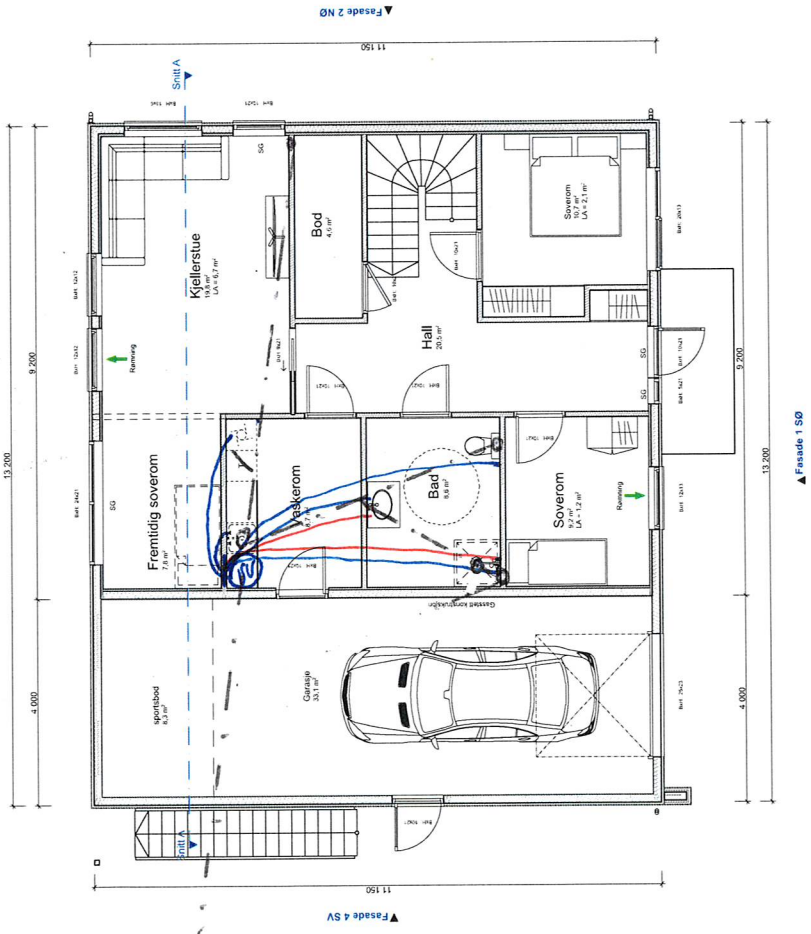


Rom for varig opphold må oppfylle krav satt til dagslys i TEK 17 §13-7 (2).
Formel $A_v > 0.07 \cdot A_{\text{gfla}} / L.T.$. Forutsatt $L.T = 0.7$.

BYGGESØKNADSTEGNINGER

2. Etg

BYGGMANN

Tilskshaver:	-	Tilsk:	Nisøyen T15	MÅL:	1:100	Prosjektnr.	1186-22
Levander:	Seim Bygg AS	ANSVARLIG PROSJEKTERENDE:	Dakar AS	Gnr./Bnr.	172/66	Org. nr.	976598407
Nesbøka 28 Seim 5912				DATO:	19.10.22	TEGNFR:	MG
TEGNINGENE ER IKKE KOPERES ELLER BENYTTES VED UTFØRELSE AV ARBEIDER UTEN MEDVIRKNING FRA DAKAR AS		www.byggmann.no		Tegningsnr.	A21-07		

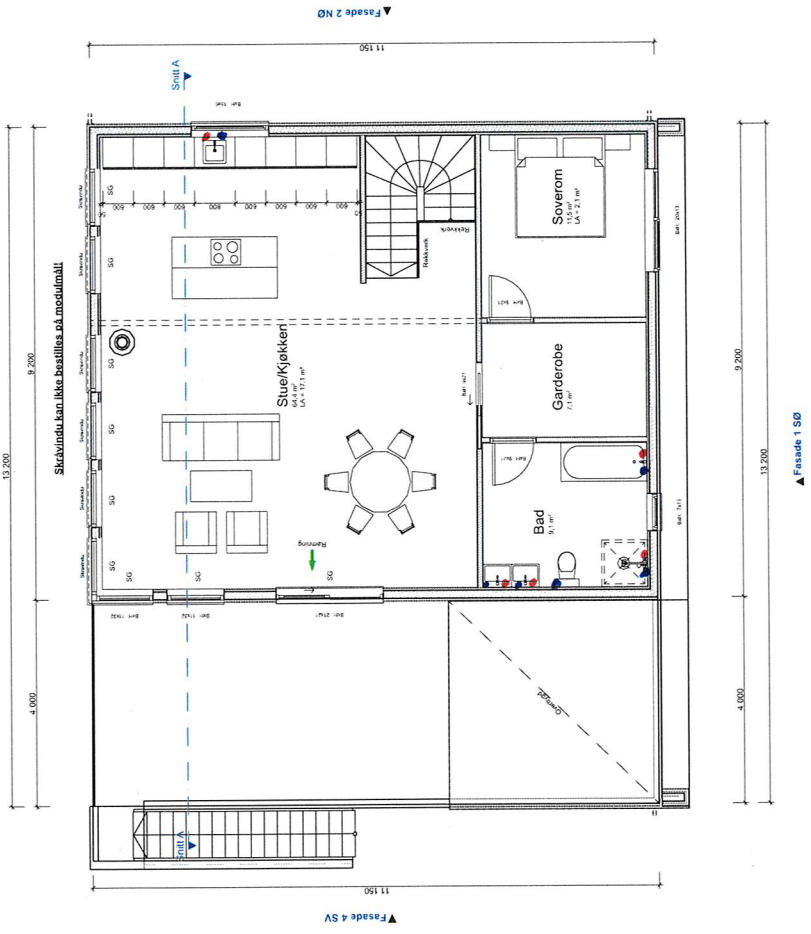

Rom for varig opphold må oppfylle krav satt til dagslys i TEK 17 §13-7 (2).
Formel $A_v > 0,07 \cdot A_{gr}$ / L.T. Forutsatt LT = 0,7.