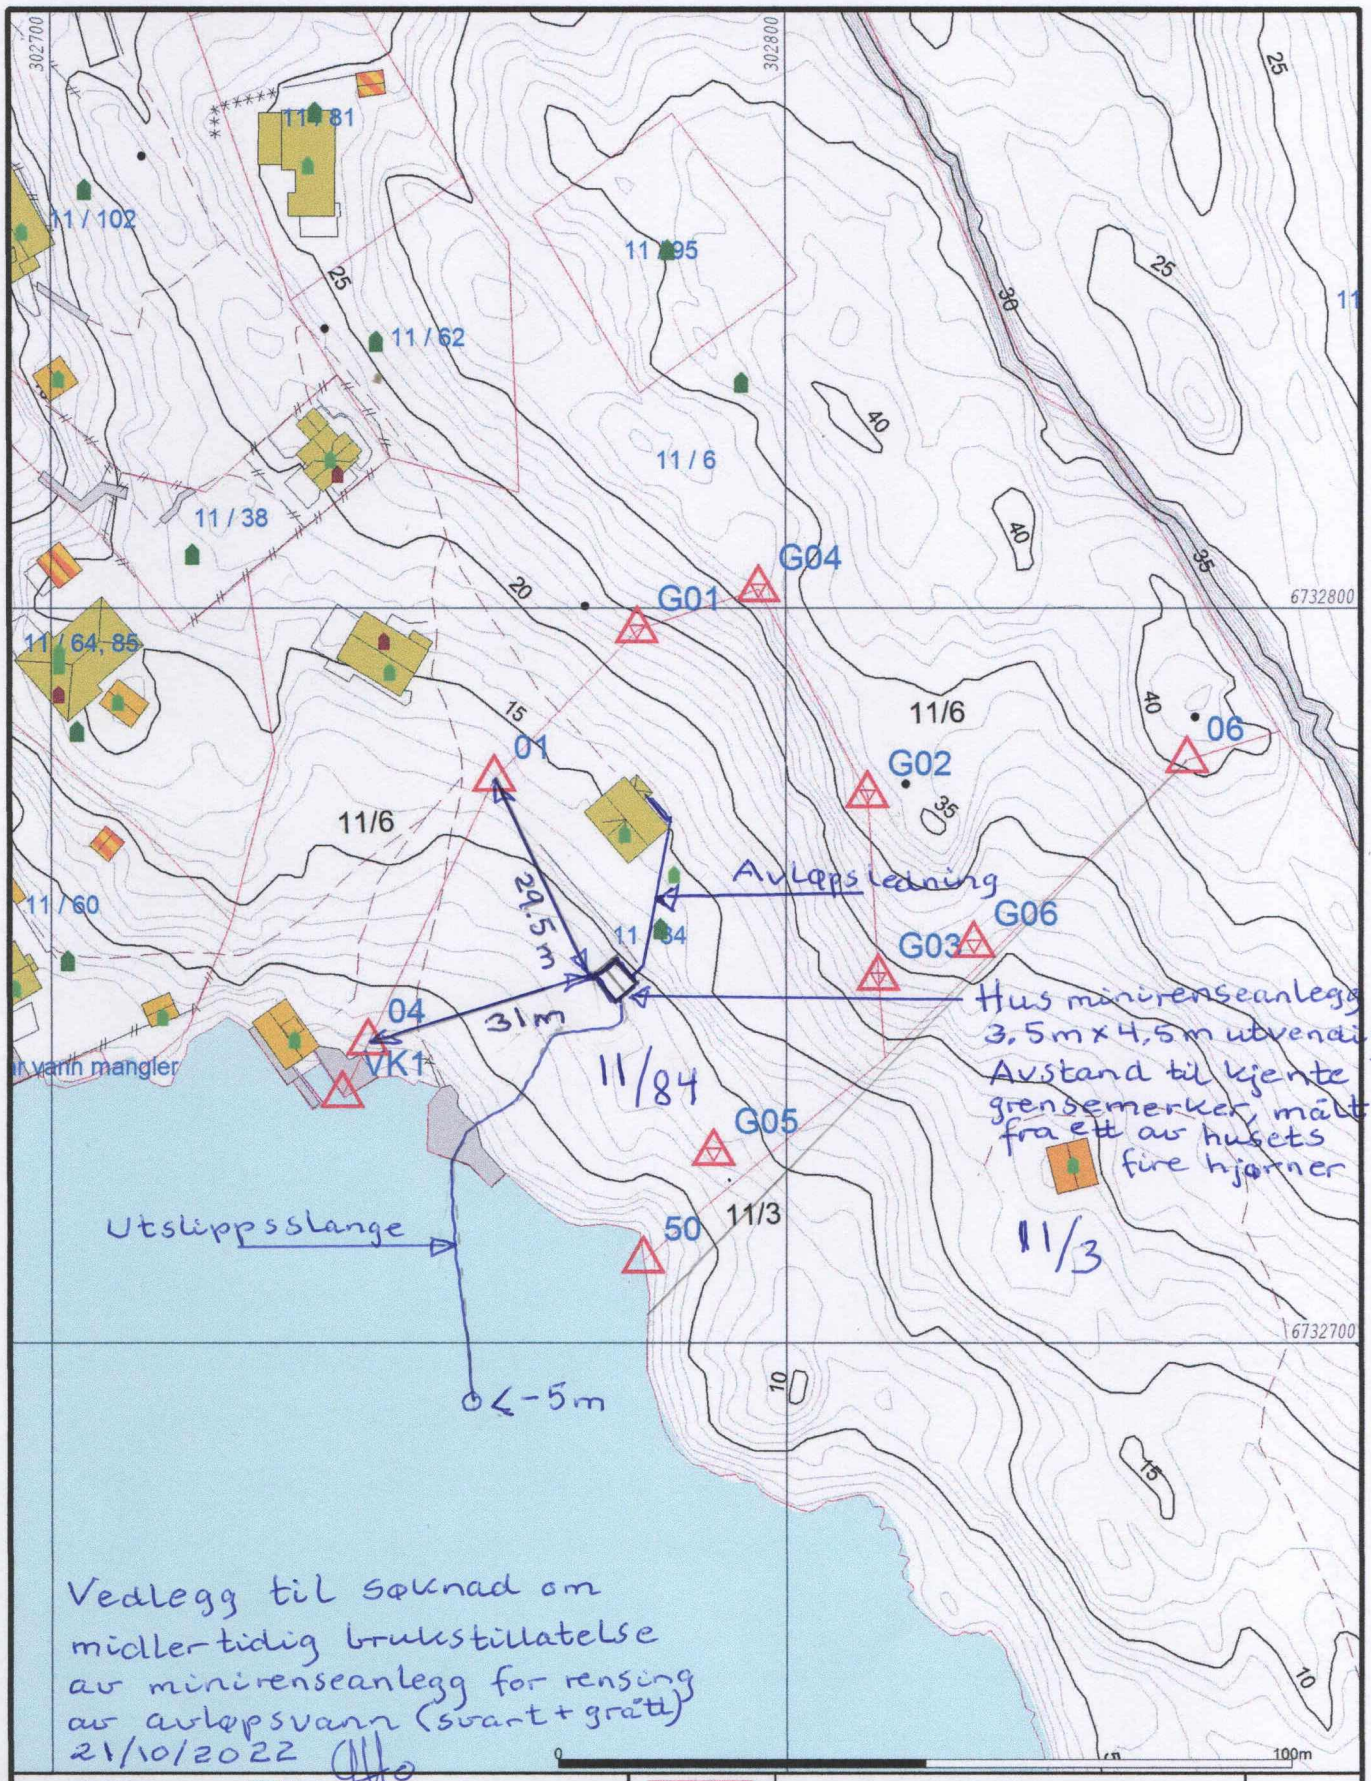

Målte Grenser
Registrerte Grenser
Udefinert grenser
Terrengmålte grense
Konstruert grensepunkt
Bolig
Bustad m/leilighet
Våningshus
Større bustader
Hytte/feriehus
Garasje/uthus
Industri/lager
Andre bygg

Beliggenhet og høyder må oppfattes som orienterende.
Koordinatsystem: EUREF89 - SONE 32 (EPSG:25832)
Høydesystem: NN 2000 høyder (EPSG:5941)

Lindås kommune
Geodtaavdeling

Grunnkart. Plasscring av minirenseanlegg – avstand til kjente grensemerker

Dato: 2019.03.13
Sign: SSO

G.nr. 11, b.nr. 84.

N

Målestokk
1:1000