

**For matrikkeleining:**

Kommune: 4631 - ALVER  
Gardsnummer: 137  
Bruksnummer: 836

Utskriftsdato/klokkeslett: 13.12.2022 kl. 13:56

Produsert av: Morten Mangerøy Helland

Attestert av: Alver kommune

**Orientering om matrikkelbrev**

Matrikkelbrevet er heimla i «Lov om eigedomsregistrering» (matrikkellova) av 17. juni 2005. Etter definisjonen i matrikkellova § 3 d) er matrikkelbrevet ei attestert utskrift av matrikkelen som viser alle registrerte opplysningar om ei matrikkeleining ved oppgjeven dato.

**Om heilskap og nøyaktigheit i matrikkelbrevet**

Matrikkelen vart etablert ved konvertering av data frå tidlegare register. Det kan variere kor gode slike data er med omsyn til heilskap og nøyaktigheit. I enkelte tilfelle kan grensepunkt og grenselinjer mangle heilt eller delvis, eller vere feil registrerte. Det kan også vere feil og manglar ved registrert bygnings- og adresseinformasjon. Heilskap og kartfestingsnøyaktigheit er oftast betre innanfor enn utanfor tettbygde strøk. Ver merksam på at oppgjeve areal for mange matrikkeleiningar og bygg er usikre.

For utfyllande informasjon: [www.kartverket.no/matrikkelbrev](http://www.kartverket.no/matrikkelbrev)

## Matrikkeleining

Matrikkeleiningstype: Grunneigedom  
Bruksnamn:  
Etableringsdato: 13.12.2022  
Skyld: 0  
Er tinglyst: Ja  
Har festegrunnar: Nei  
Er seksjonert: Nei

Det er ikkje registrert bygg på matrikkeleininga.

## Arealrapport

Tekst	Areal	Kommentar
Utrekna areal for 137 / 836	104 m2	

## Eigarforhold

### Tinglyste eigarforhold

Rolle	Status	Føds.d./org.nr	Namn	Brukseinin	Adresse	Andel
Heimelshavar		150578	URDAL MAI JORUNN		TUFTAMYRA 16 B 5911 ALVERSUND	1 / 2
Heimelshavar		141272	URDAL SVEIN-OVE		TUFTAMYRA 16 B 5911 ALVERSUND	1 / 2

## Oversikt over teigar

(EUREF89 UTM Sone 32)

Løpenr	Type	Hovudteig	Nord	Aust	Høgde	Areal	Merknader
1	Teig	Ja	6719231	294843		104 m2	

## Forretningar der matrikkeleininga er involvert


Forretning	Forretningsdokumentdato	Status	Tinglysing	Endra dato	Matrikkelføring
Forretningstype	Kommunal saksreferanse				Signatur Dato
Årsak til feilretting	Nettadresse (URL)				
	Annan referanse				

Forretning Forretningstype Årsak til feilretting	Forretningsdokumentdato Kommunal saksreferanse Nettadresse (URL) Annan referanse	Status	Tinglysing	Endra dato	Matrikkelføring Signatur Dato
Opprett ny grunneigedom ved frådeling	13.12.2022	Tinglyst		13.12.2022	hellmort 13.12.2022
Oppmålingsforretning	22/8475	Rolle	Matrikkeleining		Arealendring
		Avgjevar	4631 - 137/773		-104,1
		Mottakar	4631 - 137/836		104
		Berørt	4631 - 137/90		0
		Berørt	4631 - 137/178		0
		Berørt	4631 - 137/185		0
		Berørt	4631 - 137/835		0

Landmålarnummer	Namn
000201	MORTEN MANGERØY HELLAND


# Oversiktskart for 137 / 836

Målestokk 1:1 000  
EUREF89 UTM Sone 32

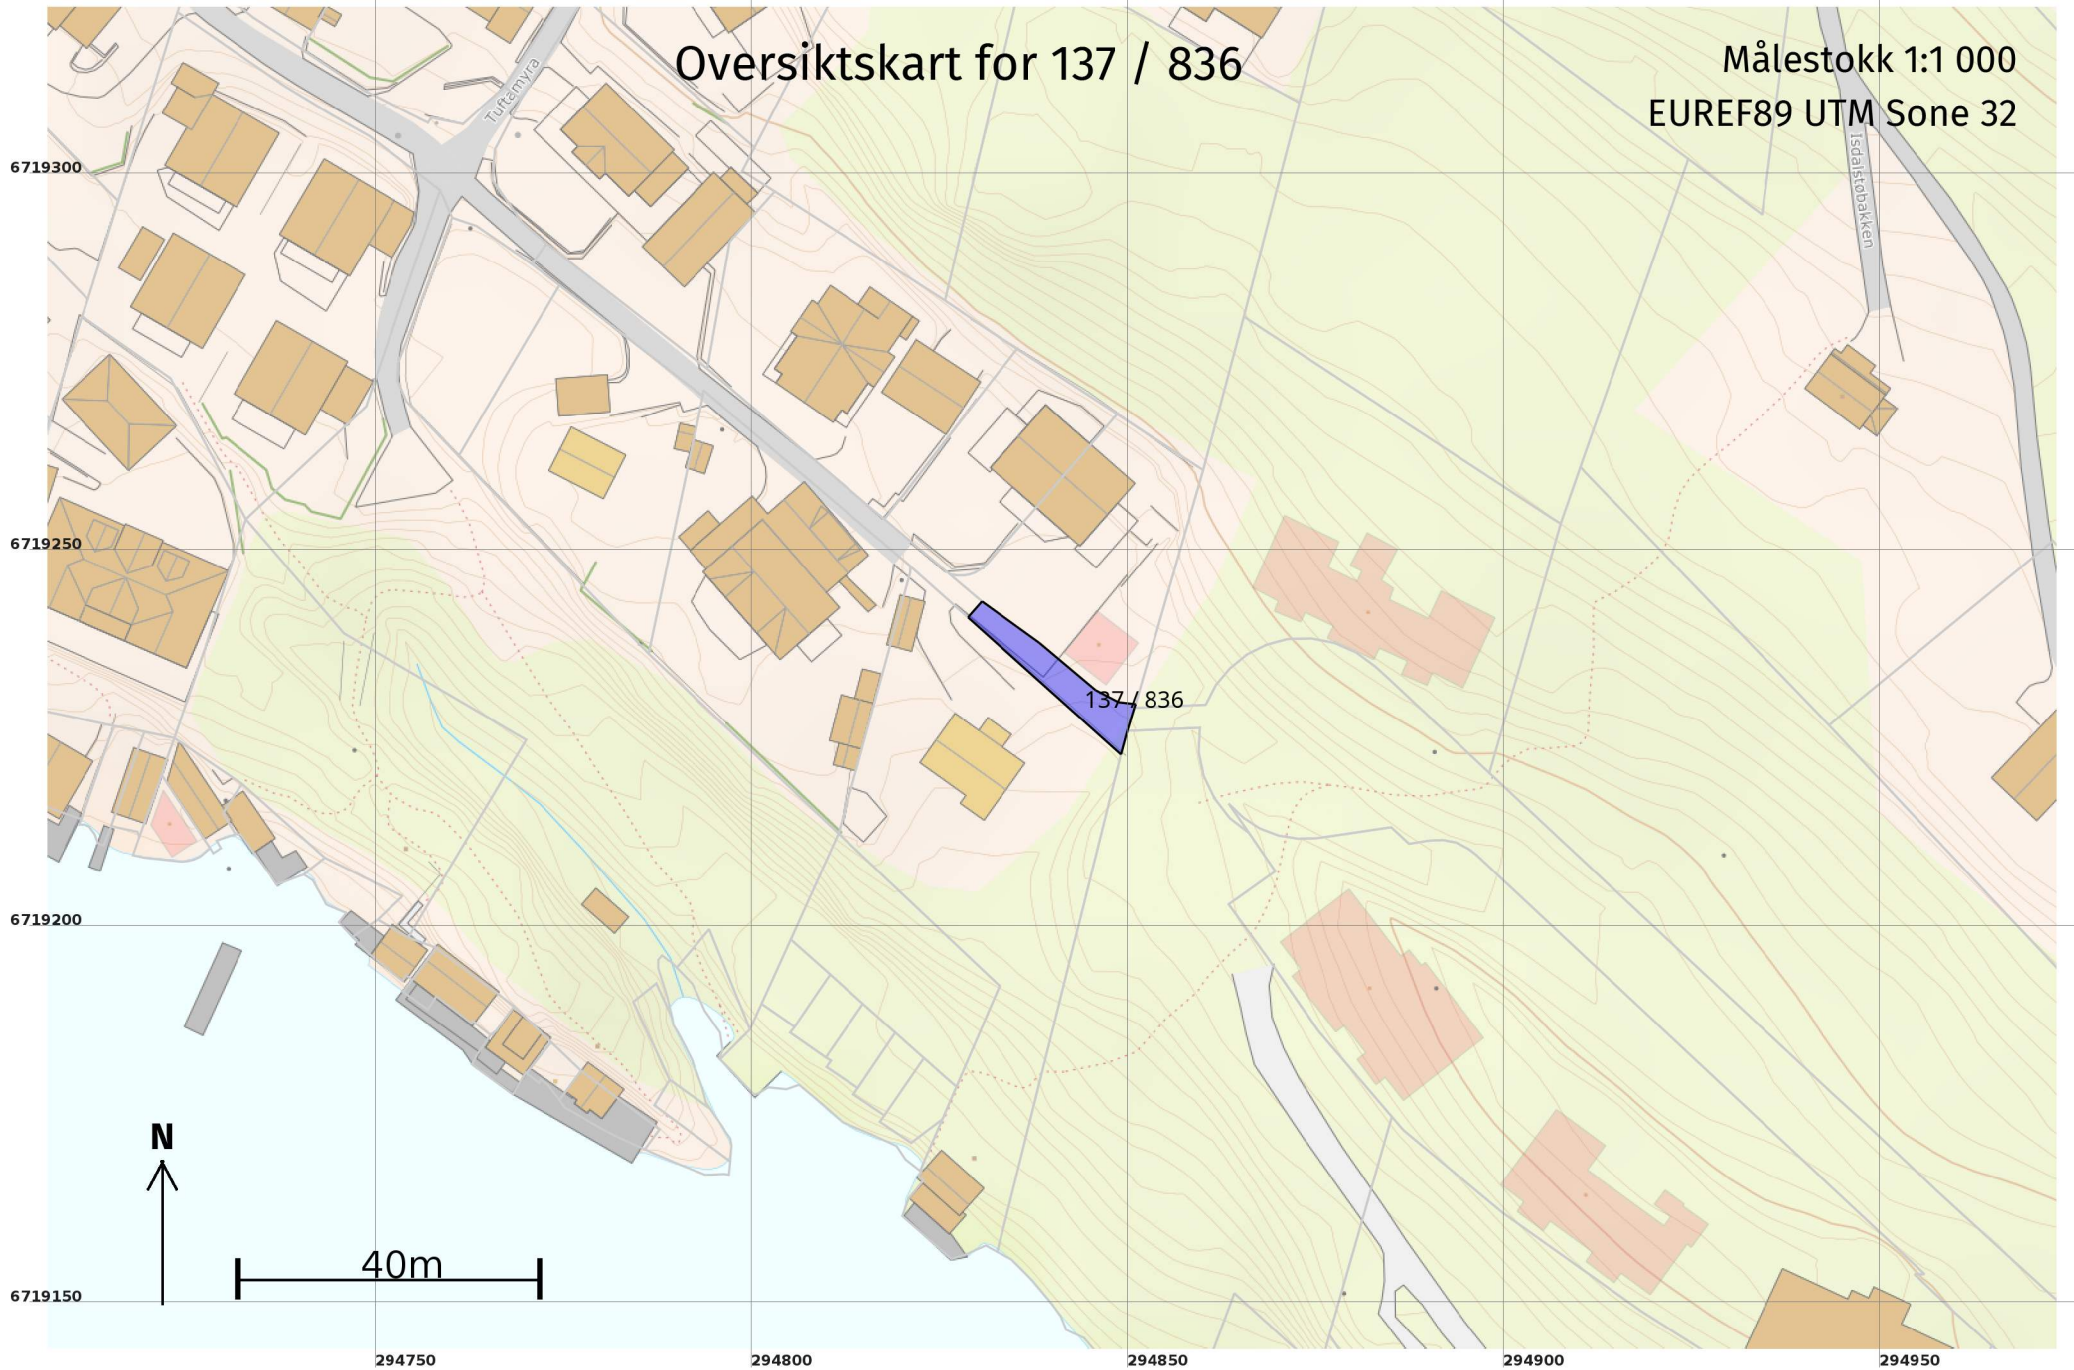

# Teig 1 (Hovudteig) 137 / 836

Målestokk 1:250  
EUREF89 UTM Sone 32

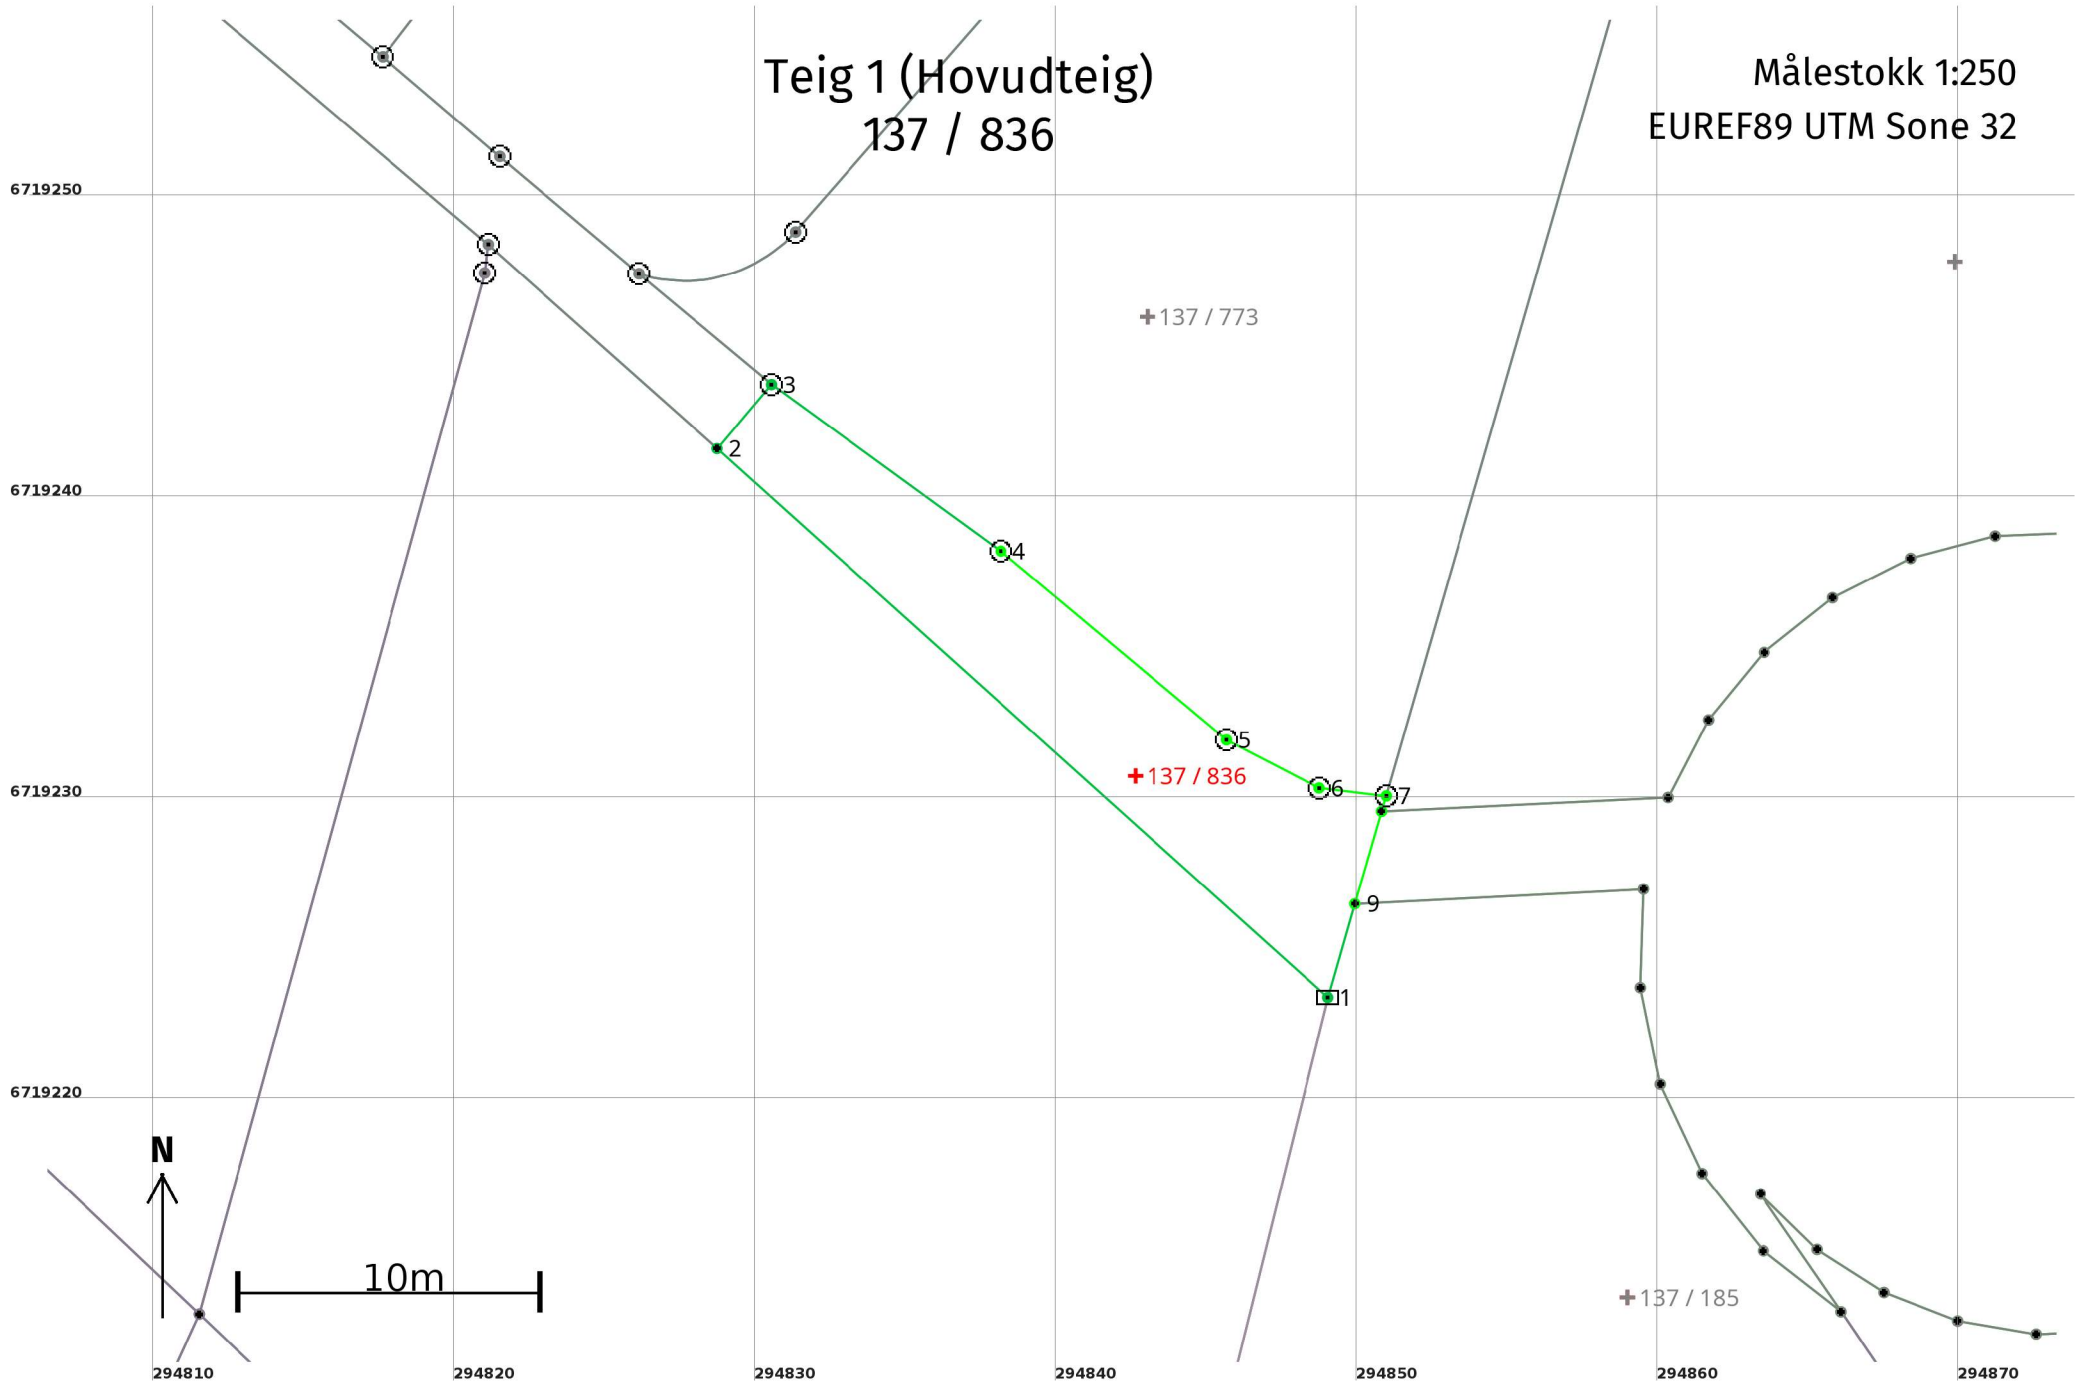

## Areal og koordinatar

Areal: 104

Arealmerknad:

Representasjonspunkt:

Koordinatsystem: EUREF89 UTM Sone 32

Nord: 6719231

Aust: 294843

### Grensepunkt / Grenselinje

### Ytre avgrensing

Løpenr	Nord	Aust	Grensemerke nedsett i / Lengde (m)	Grensepunkttype / Linjeinformasjon	Målemetode	Nøyaktighet (SD i cm)	Radius
1	6719223,55	294849,03	Jord 27,26	Stein eller røys	96 GNSS: Fasemåling (Real time kinematic)	13 14	
2	6719241,77	294828,75	2,79	Annan terrengdetalj Gjerdestolpe	96 GNSS: Fasemåling (Real time kinematic)	13 14	
3	6719243,90	294830,56	9,41	Jordfast stein Offentleg godkjent grensemerke	96 GNSS: Fasemåling (Real time kinematic)	13	
4	6719238,37	294838,17	9,77	Jord Offentleg godkjent grensemerke	96 GNSS: Fasemåling (Real time kinematic)	1	
5	6719232,10	294845,67	3,47	Jord Offentleg godkjent grensemerke	96 GNSS: Fasemåling (Real time kinematic)	2	
6	6719230,51	294848,74	2,24	Jord Offentleg godkjent grensemerke	96 GNSS: Fasemåling (Real time kinematic)	2	
7	6719230,24	294850,97	0,54	Jord Offentleg godkjent grensemerke	96 GNSS: Fasemåling (Real time kinematic)	10	
8	6719229,73	294850,81	3,19	Umerkt	18 Teke frå plan	10	
9	6719226,66	294849,93	3,23	Umerkt	18 Teke frå plan	10	