



Landbruk
Postboks 4
5906 FREKHAUG

Referanser:
Dykkar:
Vår: 22/8893 - 22/95430


Saksbehandlar:
Kjartan Medaas
kjartan.medaas@alver.kommune.no

Dato:
15.12.2022

Oversender søknad om arealoverføring for handsaming etter jordlova - gbnr 319/17 Sagstad nedre

Tiltak: Arealoverføring
Byggjestad: Gbnr 319/17
Tiltakshavar: Laila og Torleiv Sandvik

Saka gjeld søknad om arealoverføring av 200m² frå gbnr 319/17 til gbnr 319/54.

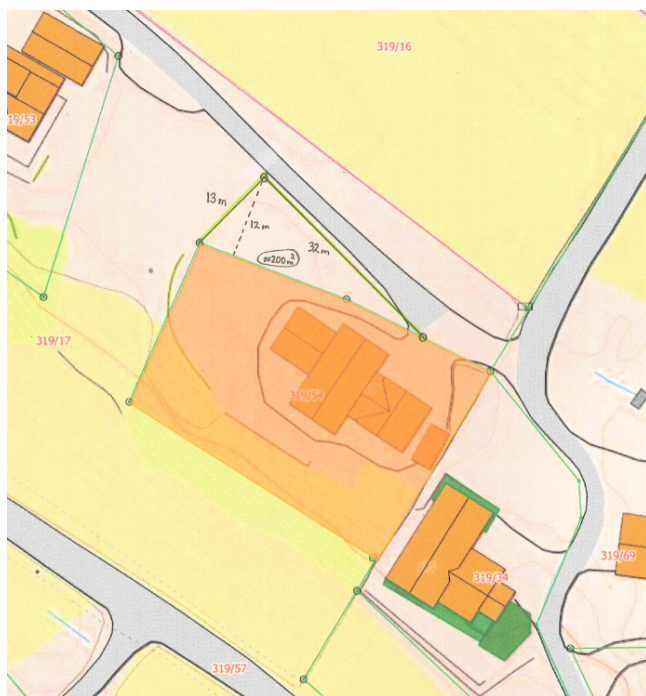

Planstatus

Arealet er sett av til LNF i kommunedelplan for Meland.

VURDERING

I kommunedelplanen punkt 3.1.2 er det opna for at eksisterande bebygd eigedom for bustad kan gjevast løyve til tilleggsareal på inntil 200m² utan dispensasjon. Dette om LNF-omsyn ikkje vert sett til sides.

Søknaden treng derfor uttale eller vedtak etter jordlova.

I sak 18/625, Meland kommune og i sak 21/3867 er det gjeve løyve til tilsvarande i same område.

Med vennleg helsing
Alver kommune, Plan og byggesak

Kjartan Medaas
avdelingsingeniør

Dette dokumentet er elektronisk godkjent og har difor ingen signatur.

Vedlegg:

Skisse på kart
Søknad om arealoverføring (200 m2) - gbnr 319/17 Sagstad nedre

Mottakarar:

Landbruk

Postboks 4

5906

FREKHAUG