

# SITUASJONSKART

Gnr/Bnr:  
Adresse:  
Eigar/søkar:

Kvalitet :

Gjeldande plan :  
Planformål :

Vår referanse:






Sign. ....




Målestokk: 1:1000  
Dato: 17.10.2022

15.12.2022  
KOMMUNE



-  Gjerde
-  Usikker eigedomsgrense
-  Målt eigedomsgrense
-  Bolighus
-  Andre bygg

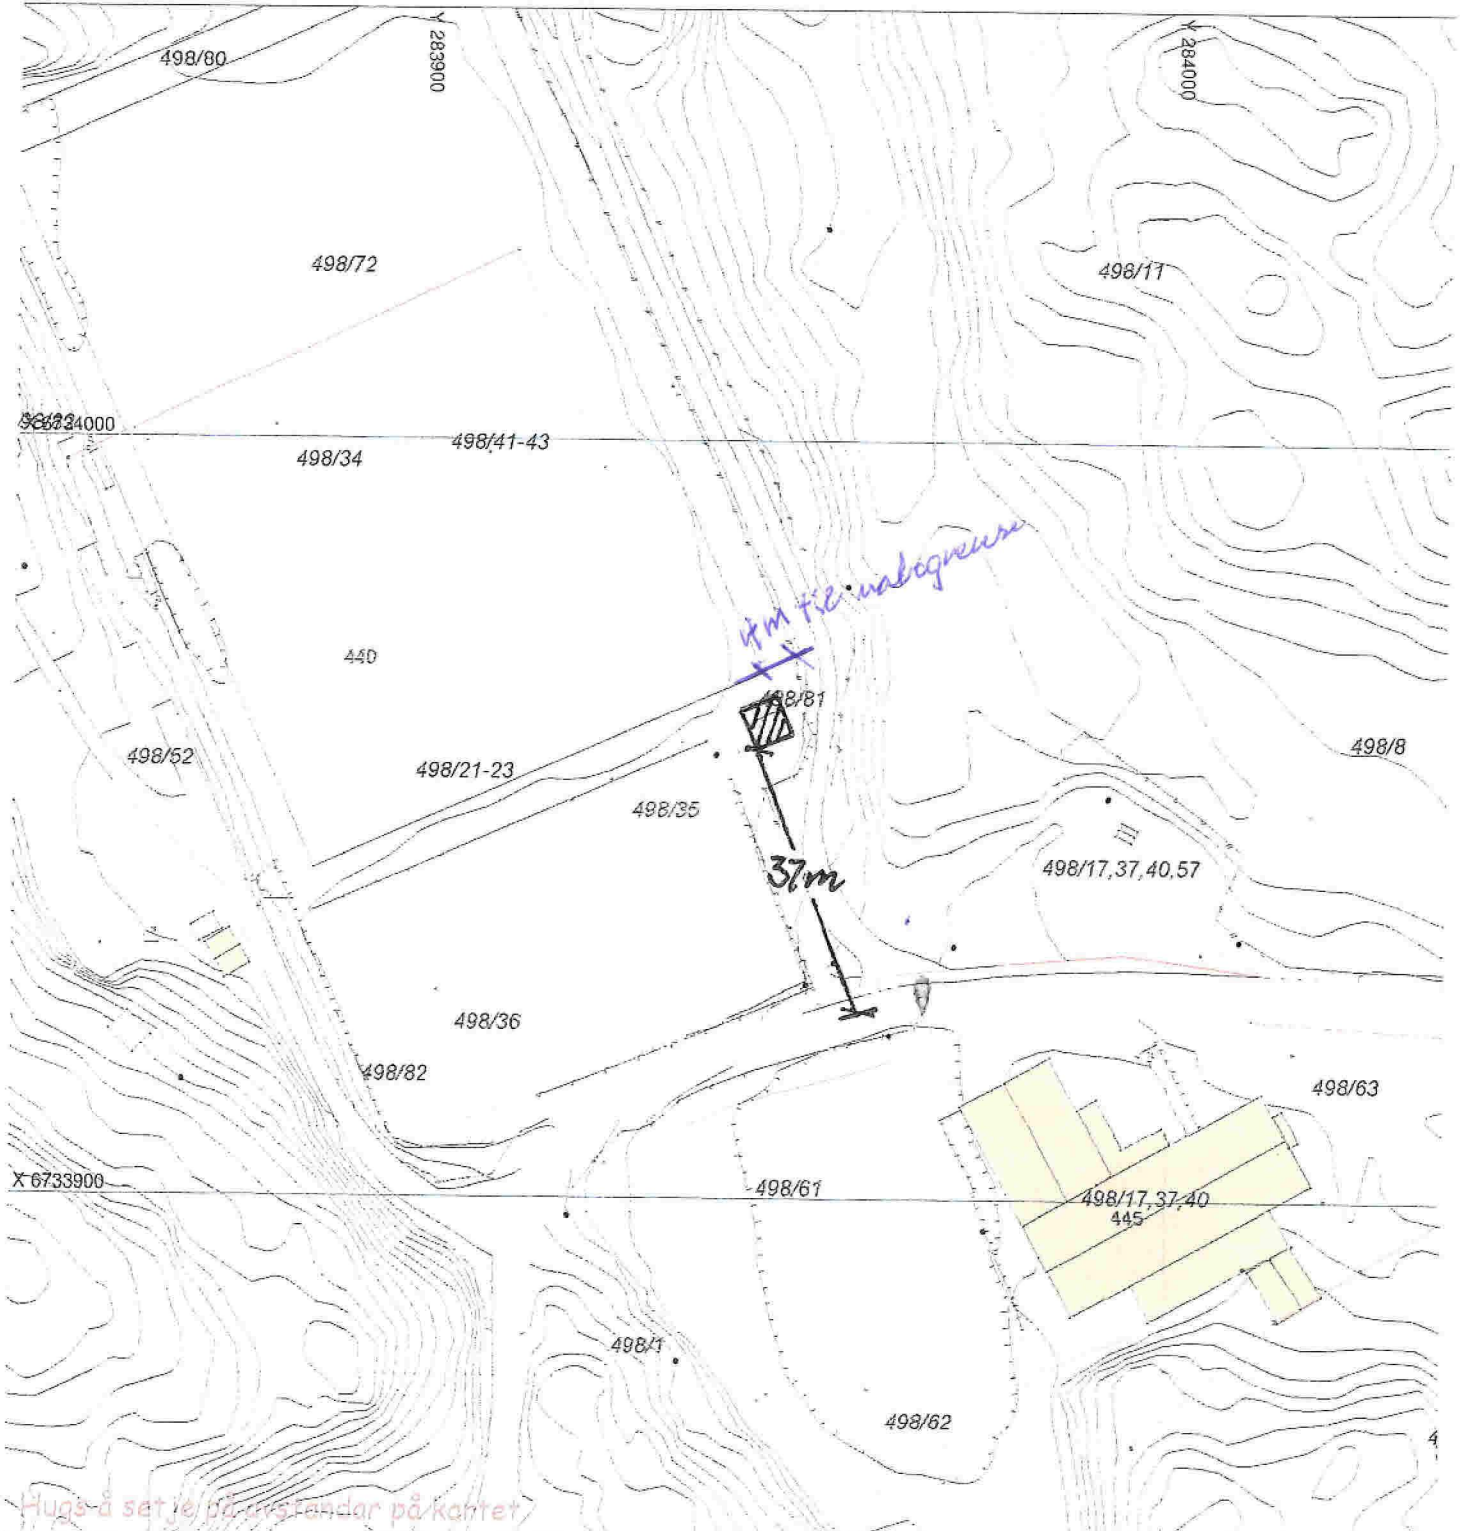

Hugs å setje på avstandar på kartet

## SITUASJONSPLAN

-  Tiltak

*Arvid Steinar Namtvedt* 10.11.22

Underskrift Situasjonsplan      Dato