


FASADE MOT SYD



GENERELT SNITT

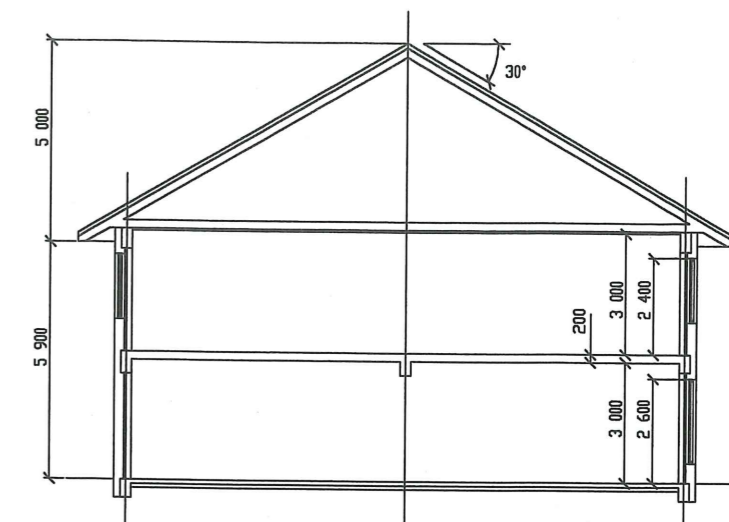

FASADE MOT NORD


Rev. 31.07.06.
Oppsetting av vegger og innsetting av dør
under utkraget kontor. Rommet skal benyttes
til ventilasjonsrom.

BYGGEMELDING

prosjekt		FREKHAUG TORG		
tiltakshaver		Lingjerde Eiendom as		
målestokk	dato	tegnet av	kontr.av	prosjekt nr.
1:200	15.08.00	AFN		filnavn
tegning		tegningsnr.	indeks	
FASADE NORD OG SØR		3210		



Lingjerde Eiendom as
Postboks 139
5906 Frekhaug
Tlf. 56 35 02 60

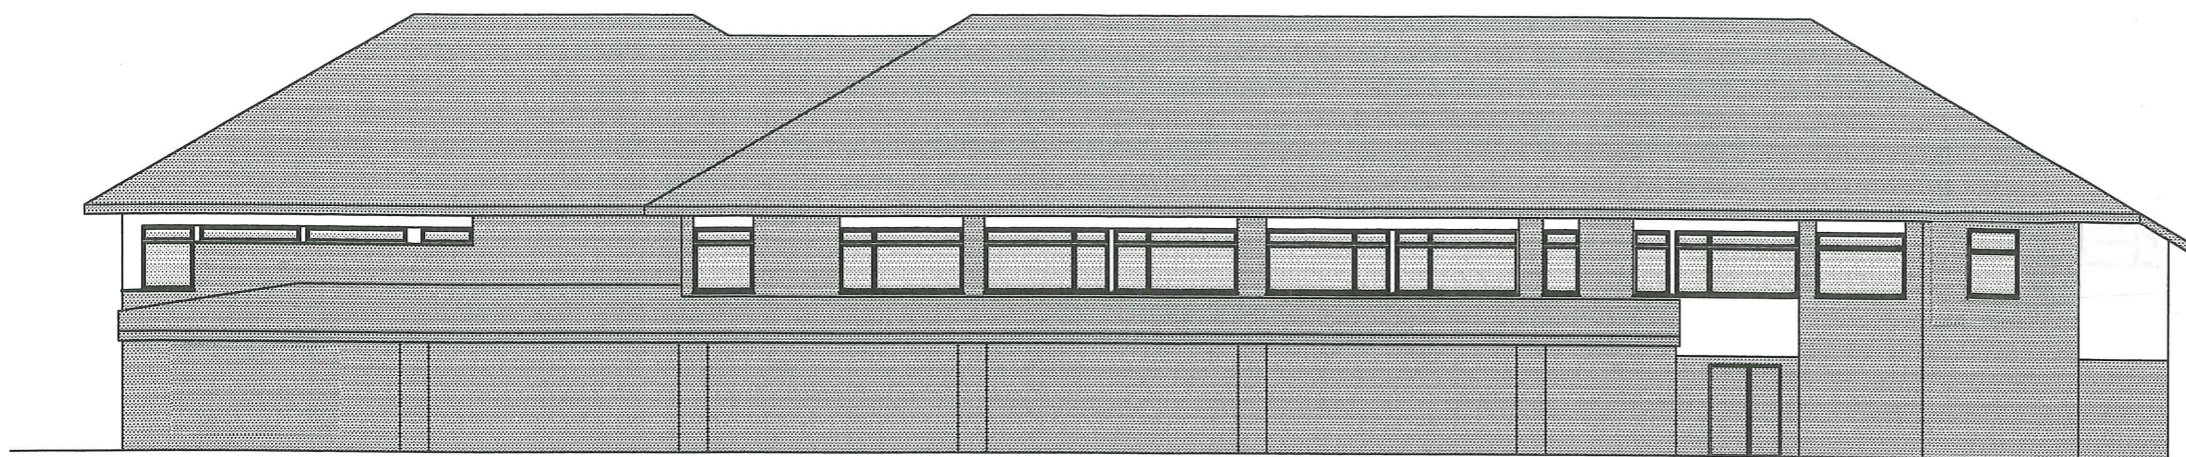

FASADE MOT VEST



FASADE MOT ØST

Rev. 31.07.06.
 Oppsetting av vegger og innsetting av dør
 under utkraget kontor. Rommet skal benyttes
 til ventilasjonsrom.

BYGGEMELDING

prosjekt				
FREKHAUG TORG				
tiltaksøver				
Lingjerde Eiendom as				
målestokk	dato	tegnet av	kontr.av	prosjekt nr.
1:200	15.08.00	AFN		filnavn
tegning			tegningsnr.	indeks
FASADE ØST OG VEST			3220	



Lingjerde Eiendom as
 Postboks 139
 5906 Frekhaug
 Tlf. 56 35 02 60