

**TEKNIKFORKLARING**

I	1340	Industri
T	1590	Teknisk anlegg
Veg	2011	Samferdsel og teknisk infrastruktur
	2016	Kjøreveg
	2019	Gangveg, tortau
	2020	Anna vegareal
Grense/struktur		Grense/struktur
FL	3020	Naturrområde
Pb	3060	Vegetasjonsskjerm

Omsynsområder  
Frisikt (140)


— Planlæring  
— Formåkgrense  
— Omsynsgrense  
— Byggiegrense  
— Senterlinje veg  
— Regulert kjørebane  
— Planlagt tomtgrense  
— Risikoline

NORD  
0 10 meter 50

REVISJONSKLADD 28.08.2012

PLANKART 2012

AUSTREHIM KOMMUNE	Mål
Reguleringsplan for	A0 : 1 : 1000
Gnr. 128 Leirvåg, bnr. 8 m. fl.	A2 : 1 : 2000
Leirvågkrysset næringsområde	A4 : 1 : 4000
SAKSHANDSAMING	Dato - sign.
1. gangs handsaming i planutvalgt	
Offentlig ettersyn	
2. gangs handsaming i planutvalgt	
Kommunestyret	
REVISJONAR	
Odd Haugen	Dato
Siv. ing. Vidar Mjøs	11.04.2006
Fabrikkgaten 78, 5059 BERGEN	12.03.2012
Prosjekt nr. 422	Tekning nr. 11

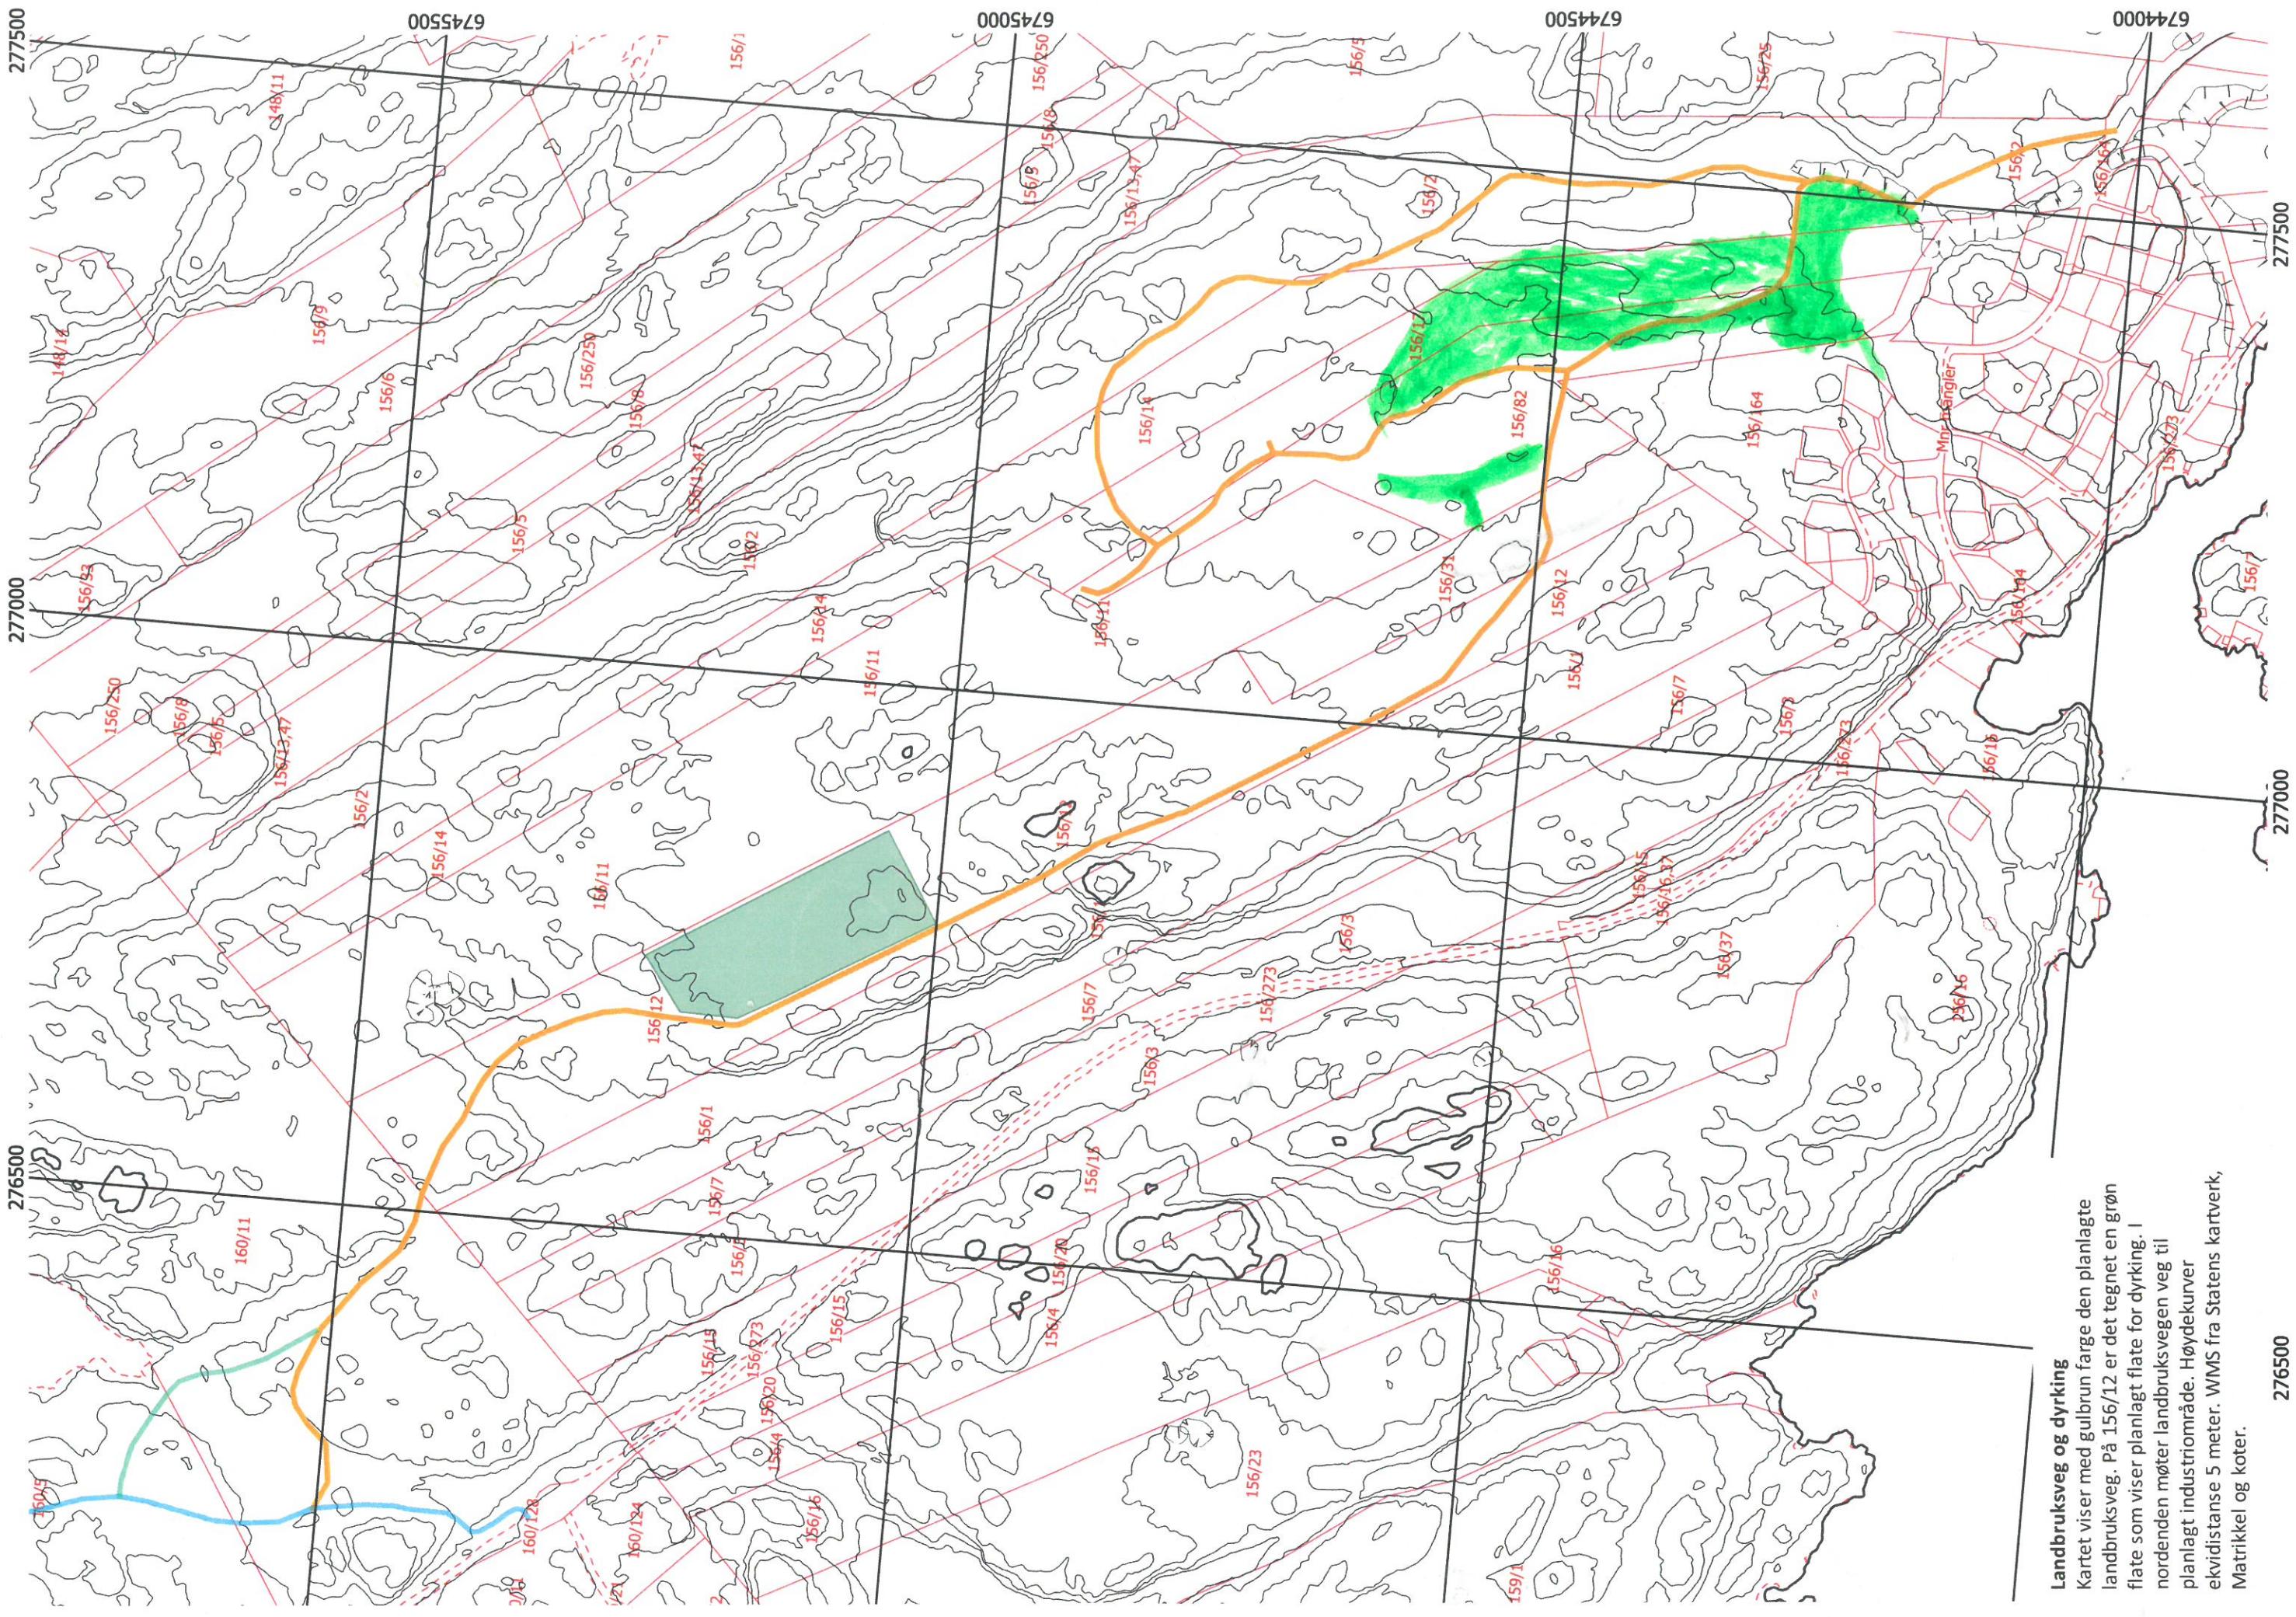

**Landbruksveg og dyrking**  
Kartet viser med gulbrun farge den planlagte  
landbruksveg. På 156/12 er det tegnet en grøn  
flate som viser planlagt flate for dyrking. I  
nordenden møter landbruksvegen veg til  
planlagt industriområde. Høydekurver  
ekvidistanse 5 meter. WMS fra Statens kartverk,  
Matrikkel og koter.

Austyrheim 12/12-2022

Alver landbruk  
V/Laila Bjørge

Odd Haugen  
Hoplandssjøen 59  
5943 Austrheim

Søknad om bakkeplanering for Gnr.156 Bnr 17-12-82-4

Første del 17-82 som karte viser.

Første del vist massen tilgjengelig må ein rekna 2 år.

Felte skår ned mot ein flate som har vert slåtteland. Felte er grunnlent og knausete som blir fint slåtteland når det blir ferdig.

Leire og morenemasse blir planert ut først for å få stabilt underlag.

Massen blir planert ut etter som den blir tilført med tippmaskin.

Jordmassem plir planert over til slutt

Bruker mangen tipper slik att ein har full kontroll på avgraving og utgliding.

Driftsveien er ferdig planert. Drenering blir utført etter at planering er ferdig.

Massen blir mesteparten kjørt fra Storemyra på Mongstad og leiren-morene blir kjørt fra Lervåg.

Det blir tatt prøve fra massen som blir kjørt ut.

Det er viktig å holde tiplassen rein slik att jord ikkje får festa seg på hjula til lastebilen.

Vidare blir det gode muligheter for bakkeplanering langs den nye vegen som kjem på Gnr.156 Bnr. 12

I Lervågen har vi ein tipp ved neringsområde Gnr. 128 Bnr. 2 som blir ferdig planert når utfylling fra neringsomrøåde blir ferdig utfylt

Mvh

Odd Haugen

