



Kjell Inge Stokken Hauge
Jørnbrekka 20
5913 EIKANGERVÅG

Referanser:
Dykkar:
Vår: 22/8482 - 22/96405


Saksbehandlar:
Anngunn Marie Gullbrå
anngunn.gullbra@alver.kommune.no

Dato:
19.12.2022

Melding om registrert tilbygg unntatt søknadsplikt - gbnr 212/25 Eikanger øvre

Kommunen har registrert ferdig oppsatt tilbygg i matrikkelen etter opplysningar i innsendt melding frå deg.

Bygget er plassert ca i kart (takflate) og bygningsopplysningane er registrert i bygningsdelen i matrikkelen. Bygget vil verte meir nøyaktig innteikna etter neste ny-kartlegging.

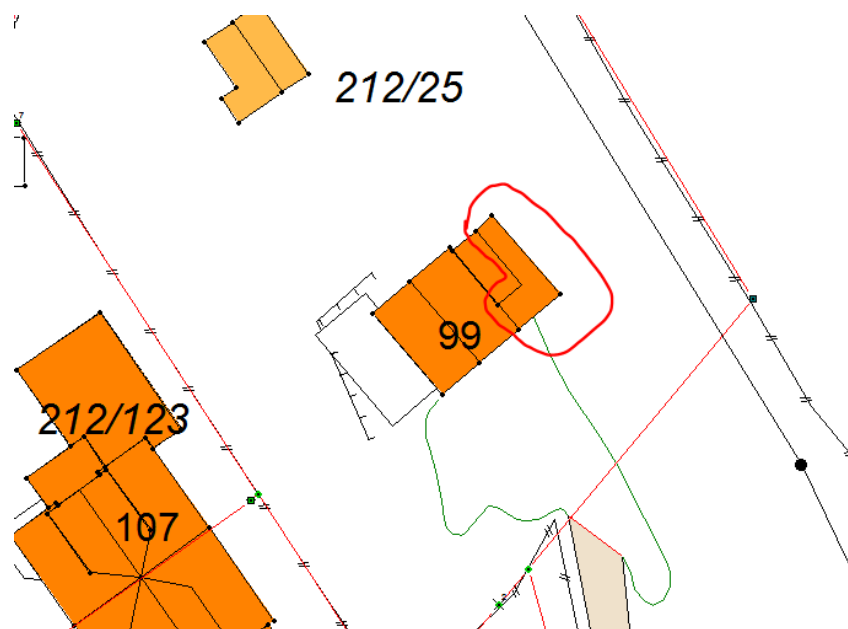

Ved denne registreringa av tilbygg utan søknadsplikt i kart og matrikkel, etter Plan- og bygningslova (PBL) §20-5, er det ikkje vurdert om oppsett tilbygg oppfyller vilkåra for fritak frå

søknadsplikt. I slike saker er det byggherre sitt ansvar å kontrollere at alle vilkår for å byggja unntatt søknad er til stades.

Registreringa i matrikkelen inneber då heller ikkje noko godkjenning av tilbygget etter PBL.

Vedlagt er matrikkelrapport som viser kva opplysningar som er registrert om tilbygget.

Med vennleg helsing
Alver kommune, Kart og oppmåling

Anngunn Marie Gullbrå
avdelingsingeniør

Dette dokumentet er elektronisk godkjent og har difor ingen signatur.

Vedlegg:

212-25 tilbygg u søknadsplikt

Mottakarar:

Kjell Inge Stokken Hauge

Jørnbrekka 20

5913

EIKANGERVÅG