



Ingvild Kalnes
Skarsvegen 420
5911 ALVERSUND

Referanser:
Dykkar:
Vår: 22/8624 - 22/96562


Saksbehandlar:
Anngunn Marie Gullbrå
anngunn.gullbra@alver.kommune.no

Dato:
19.12.2022

Melding om registrert bygning unntatt søknadsplikt - gbnr 146/46 Fosse ytre

Kommunen har registrert ferdig oppsatt bygg i matrikkelen etter opplysningar i innsendt melding frå deg.

Bygget er plassert ca i kart (fasadeliv) og bygningsopplysningane er registrert i bygningsdelen i matrikkelen. Bygget vil verte meir nøyaktig innteikna etter neste ny-kartlegging.

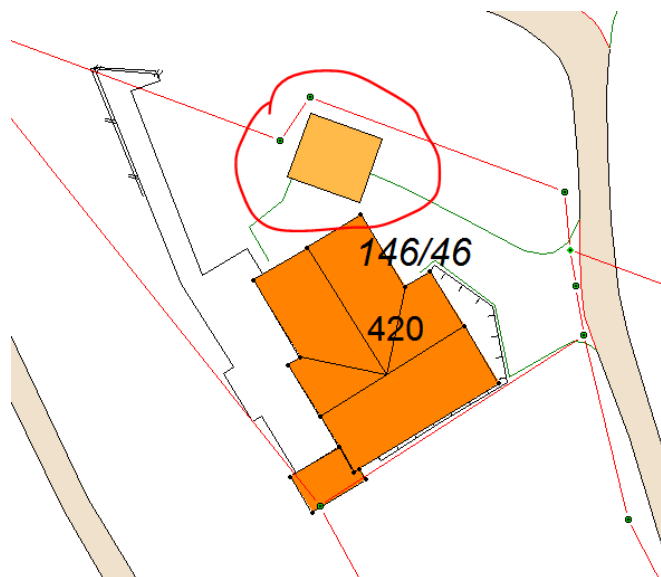

Ved denne registreringa av bygg utan søknadsplikt i kart og matrikkel, etter Plan- og bygningslova (PBL) §20-5, er det ikkje vurdert om oppsett bygg oppfyller vilkåra for fritak frå

søknadsplikt. I slike saker er det byggherre sitt ansvar å kontrollere at alle vilkår for å byggja unntatt søknad er til stades.

Registreringa i matrikkelen inneber då heller ikkje noko godkjenning av bygget etter PBL.

Vedlagt er matrikkelrapport som viser kva opplysningar som er registrert om bygget.

Med vennleg helsing
Alver kommune, Kart og oppmåling

Anngunn Marie Gullbrå
avdelingsingeniør

Dette dokumentet er elektronisk godkjent og har difor ingen signatur.

Vedlegg:

146-46-bygg u søknadsplikt

Mottakarar:

Ingvild Kalnes

Skarsvegen 420

5911

ALVERSUND