Godkjent kartutsnitt for tillatelse til bygging av kai - gnr-bnr 126-39, Alver kommune

13.12.2022 Hanne Gunnarskog

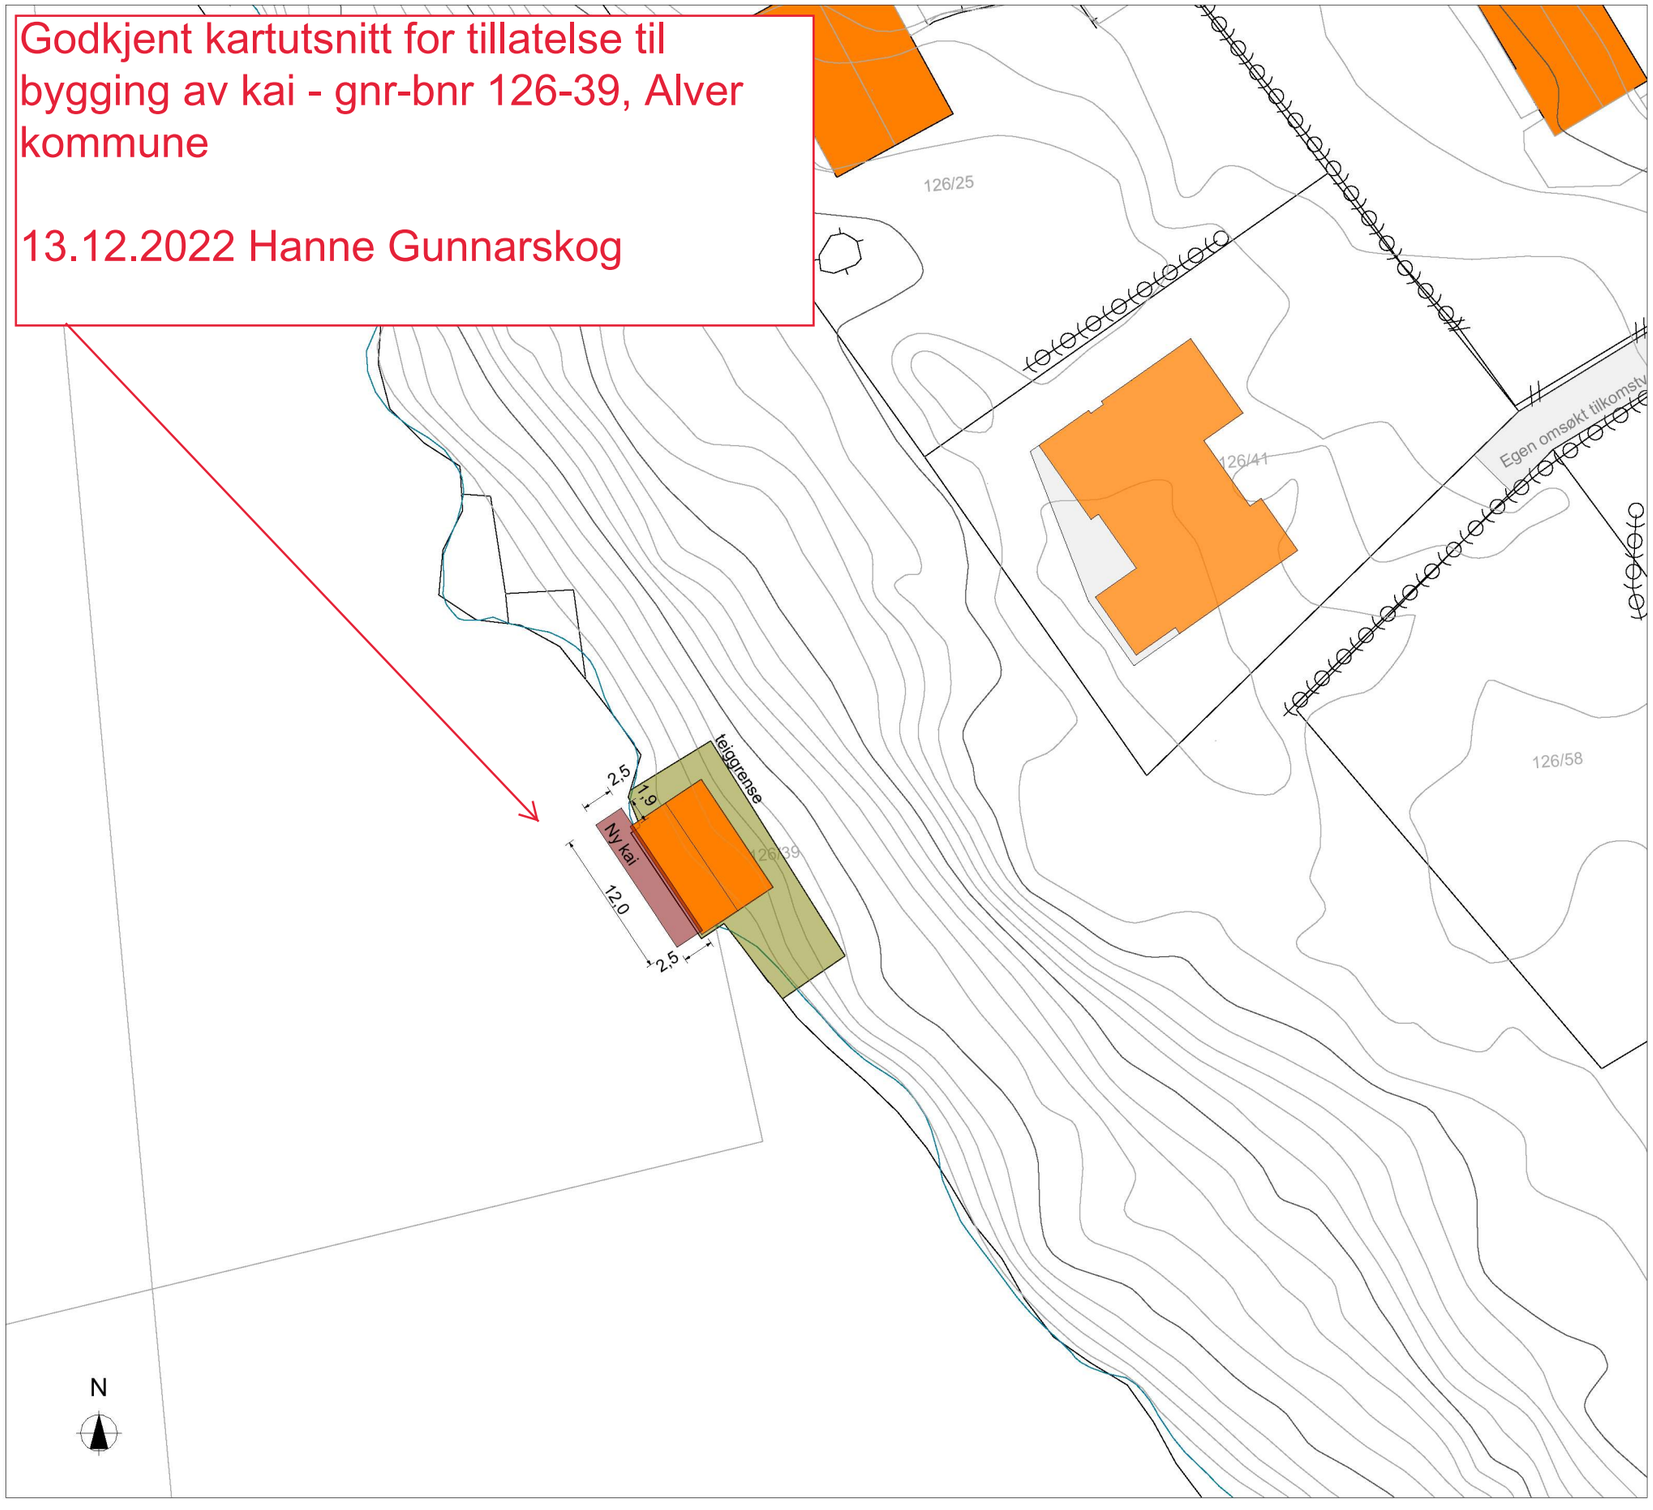

Prosjektnr.	Dato opprettet
2017157	08.10.2020
Type tegning	Revisjon nr.
Situasjonsplan	**-**

Revisjoner

Rev	Beskrivelse	Dato	Sign

Fase
søknadstegninger

arkoconsult
ARKOCONSULT AS, Postboks 103, 5291 Valestrandsfossen
Tel.: 56390003 - Fax.: 56191130 - Mob.: 93241511
Mail: post@arkoconsult.no - Org.nr. 997 089 782 MVA

Tiltakshaver
Jørgen Herland

Prosjekt
Ny kai

Gnr/ Bnr 126/39
Lindås Kommune

Sign.
KFJ
Dato
06.04.2021

Kontroll
-
Dato
-

Målestokk
1:500

Tegningsnr.:
90217157A10-2

Format
A3

Type tegning:
Situasjonsplan

I HENHOLD TIL LOVVERK ER DENNE TEGNINGEN ARKOCONSULT AS SIN EIENDOM. DENNE TEGNINGEN KAN IKKE BLI BRUKT, OFFENTLIGGJORT ELLER GIS VIDERE TIL TREDJEPART UTEN VÅRT SKRIFTLIGE SAMTYKKE. OVERTREDELSE AV DETTE KAN FØRE TIL SØKSMÅL. OBS! TEGNINGEN KAN PRINTES I FEIL SKALA. IKKE TA MÅL DIREKTE PÅ TEGNING. BRUK KUN OPPGITTE MÅL.

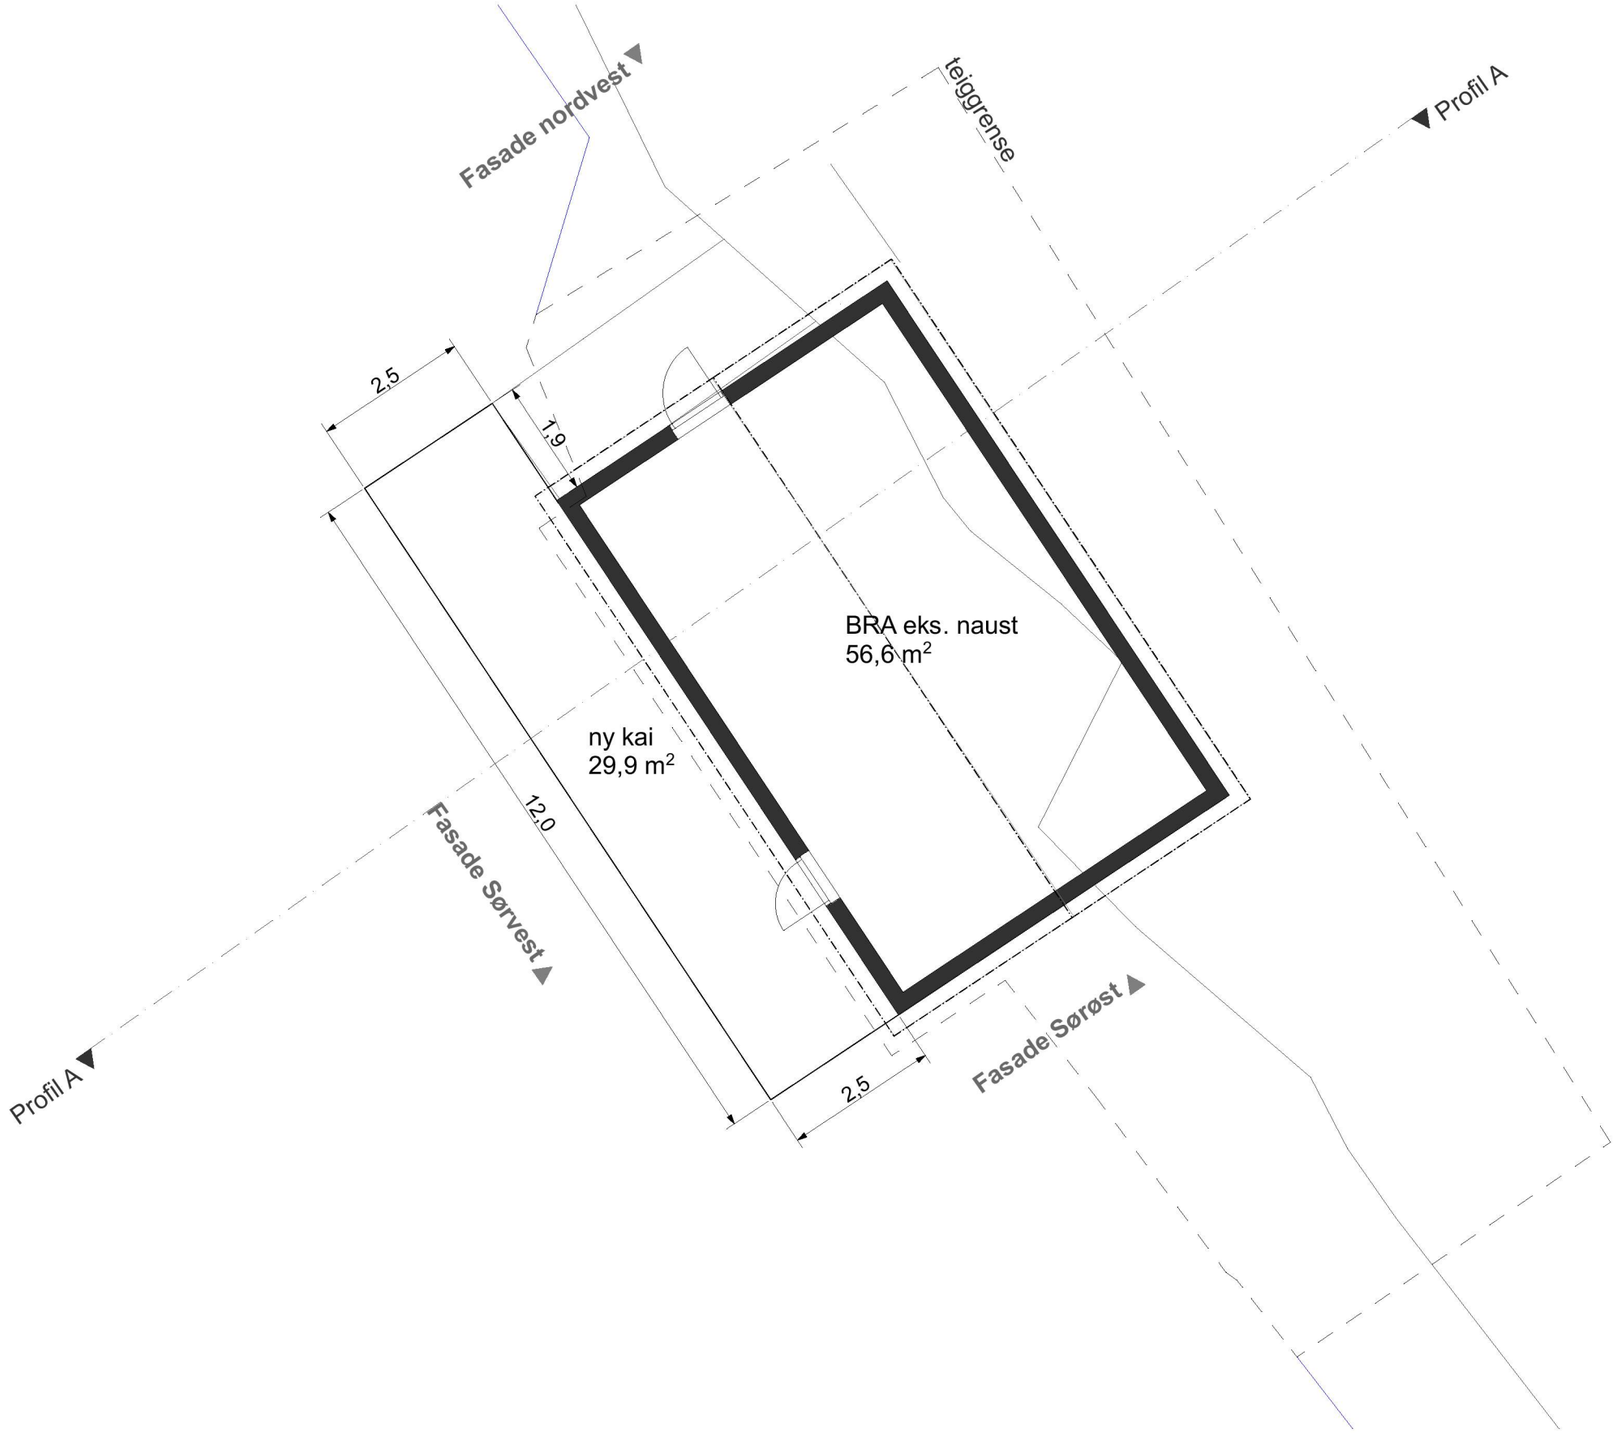

ny kai og naust 1:100

Prosjektnr.	Dato opprettet
2017157	08.10.2020
Type tegning	Revisjon nr.
Plan	**-**

Revisjoner

Rev	Beskrivelse	Dato	Sign

Fase
søknadstegninger

arkoconsult
ARKOCONSULT AS, Postboks 103, 5291 Valestrandsfossen
Tel.: 56390003 - Fax.: 56191130 - Mob.: 93241511
Mail: post@arkoconsult.no - Org.nr. 997 089 782 MVA

Tiltakshaver
Jørgen Herland

Prosjekt
Ny kai

Gnr/ Bnr 126/39
Lindås Kommune

Sign.
KFJ
Dato
06.04.2021

Kontroll
-
Dato
-

Målestokk
1:100

Tegningsnr.:
90217157A20-1

Format
A3

Type tegning:
Plan

I HENHOLD TIL LOVVERK ER DENNE TEGNINGEN ARKOCONSULT AS SIN EIENDOM. DENNE TEGNINGEN KAN IKKE BLI BRUKT, OFFENTLIGGJORT ELLER GIS VIDERE TIL TREDJEPART UTEN VÅRT SKRIFTLIGE SAMTYKKE. OVERTREDELSE AV DETTE KAN FØRE TIL SØKSMÅL.
OBS! TEGNINGEN KAN PRINTES I FEIL SKALA. IKKE TA MÅL DIREKTE PÅ TEGNING. BRUK KUN OPPGITTE MÅL.