



Kart

1:200

ARCHICAD 24	
Prosjektnr:	Revisjonsdato#1
P609 V2_2022	21.02.2022
Tegningsnr:	Revisjonsdato#2
A10-01	28.10.2022 KS
Type tegning:	Revisjonsdato#3
Situasjonsplan	14.12.2022 KA
Fase:	Revisjonsdato#4
BYGGEMELDINGSTEGNING	16.12.2022 KS
Format	Revisjonsdato#5
A3	00.00.2020



AdvisorWest
Org nr: 913 300 610 MVA
Storebøln 57A, 5309 Kleppesås
Tlf: +47 40 58 38 38, post@advisorwest.no
www.advisorwest.no

Tiltakshaver:
FRADA AS v/Frank Rune Dale
Tiltaksadresse:
Kyrkjevegen 30A, 5911 Alversund
4631 Alver

Gnr:	Bnr:	Snr:
21	138	27
Tiltak/prosjekt: Nytt påbygg - vinterhage		


Kontroll prosjekt	Kontroll utførende
Signatur:	Signatur:

Målestokk:	Dato:
1:100	17.02.2022

	AREAL	EKS BRA	NY BRA	EKS BYA	NY BYA
Loft	m ²		m ²		
4. Etasje	m ²		m ²		
3. Etasje	m ²		m ²		
2. Etasje	m ²		m ²		
1. Etasje	156,0m ²		28,0m ²		
Kjeller	m ²		m ²		
Total	156,0m ²		28,0m ²	m ²	m ²

Stedlig kontroll måling må utføres, noen avvik mellom tegning og faktiske mål kan forekomme.
Tegninger levert av AdvisorWest er opphavsrettslig beskyttet og kan ikke kopieres uten skriftlig samtykke.

Vertikalnivå 2, Lag 4

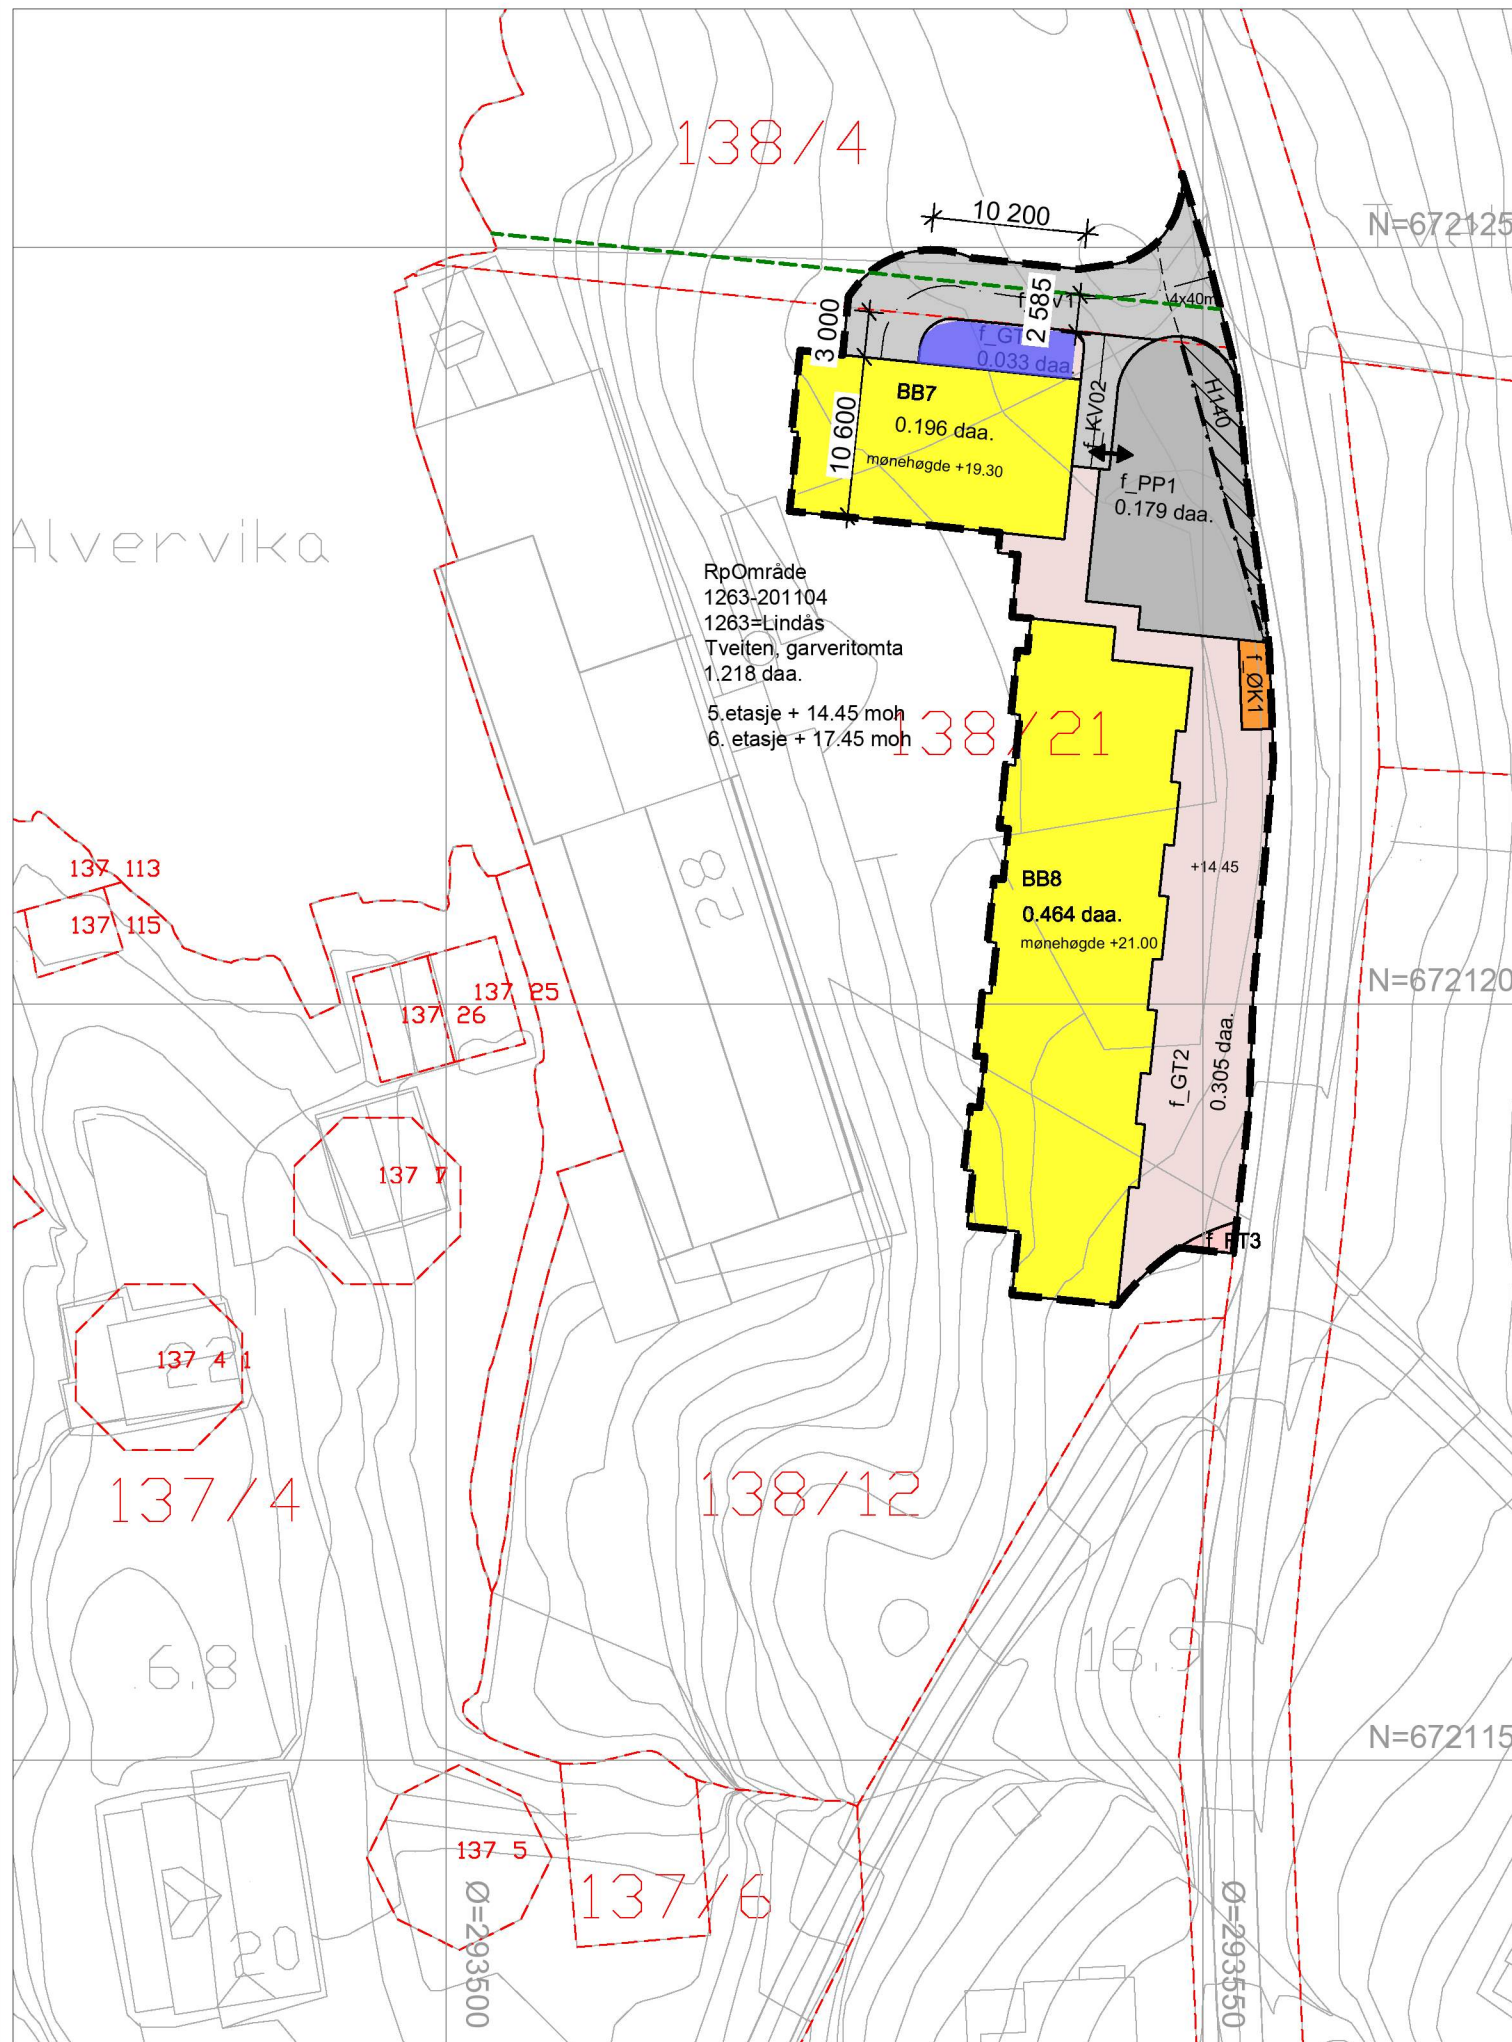

ARCHICAD 24	
Prosjektnr: P609 V2_2022	Revisjonsdato#1 21.02.2022
Tegningsnr.: A10-02	Revisjonsdato#2 28.10.2022 KS
Type tegning: Reguleringsplan	Revisjonsdato#3 14.12.2022 KA
Fase: BYGGEMELDINGSTEGNING	Revisjonsdato#4 16.12.2022 KS
Format A3	Revisjonsdato#5 00.00.2020



BYGGESØKNADER & TEGNETJENESTER

AdvisorWest
Org nr: 913 300 610 MVA
Storebotn 57A, 5309 Kleppestø
Tlf: +47 40 58 38 38, post@advisorwest.no
www.advisorwest.no

Tiltakshaver:
FRADA AS v/Frank Rune Dale
Tiltaksadresse:
Kyrkjevegen 30A, 5911 Alversund
4631 Alver


Gnr: 138	Bnr: 21	Snr: 27
-------------	------------	------------

Tiltak/prosjekt:
Nytt påbygg - vinterhage

Kontroll prosjekt Signatur:	Kontroll utførende Signatur:
--------------------------------	---------------------------------

Målestokk: 1:500	Dato: 17.02.2022
---------------------	---------------------

AREAL	EKS BRA	NY BRA	EKS BYA	NY BYA
Loft	m ²	m ²		
4. Etasje	m ²	m ²		
3. Etasje	m ²	m ²		
2. Etasje	m ²	m ²		
1. Etasje	156,0m ²	28,0m ²		
Kjeller	m ²	m ²		
Total	156,0m ²	28,0m ²	m ²	m ²

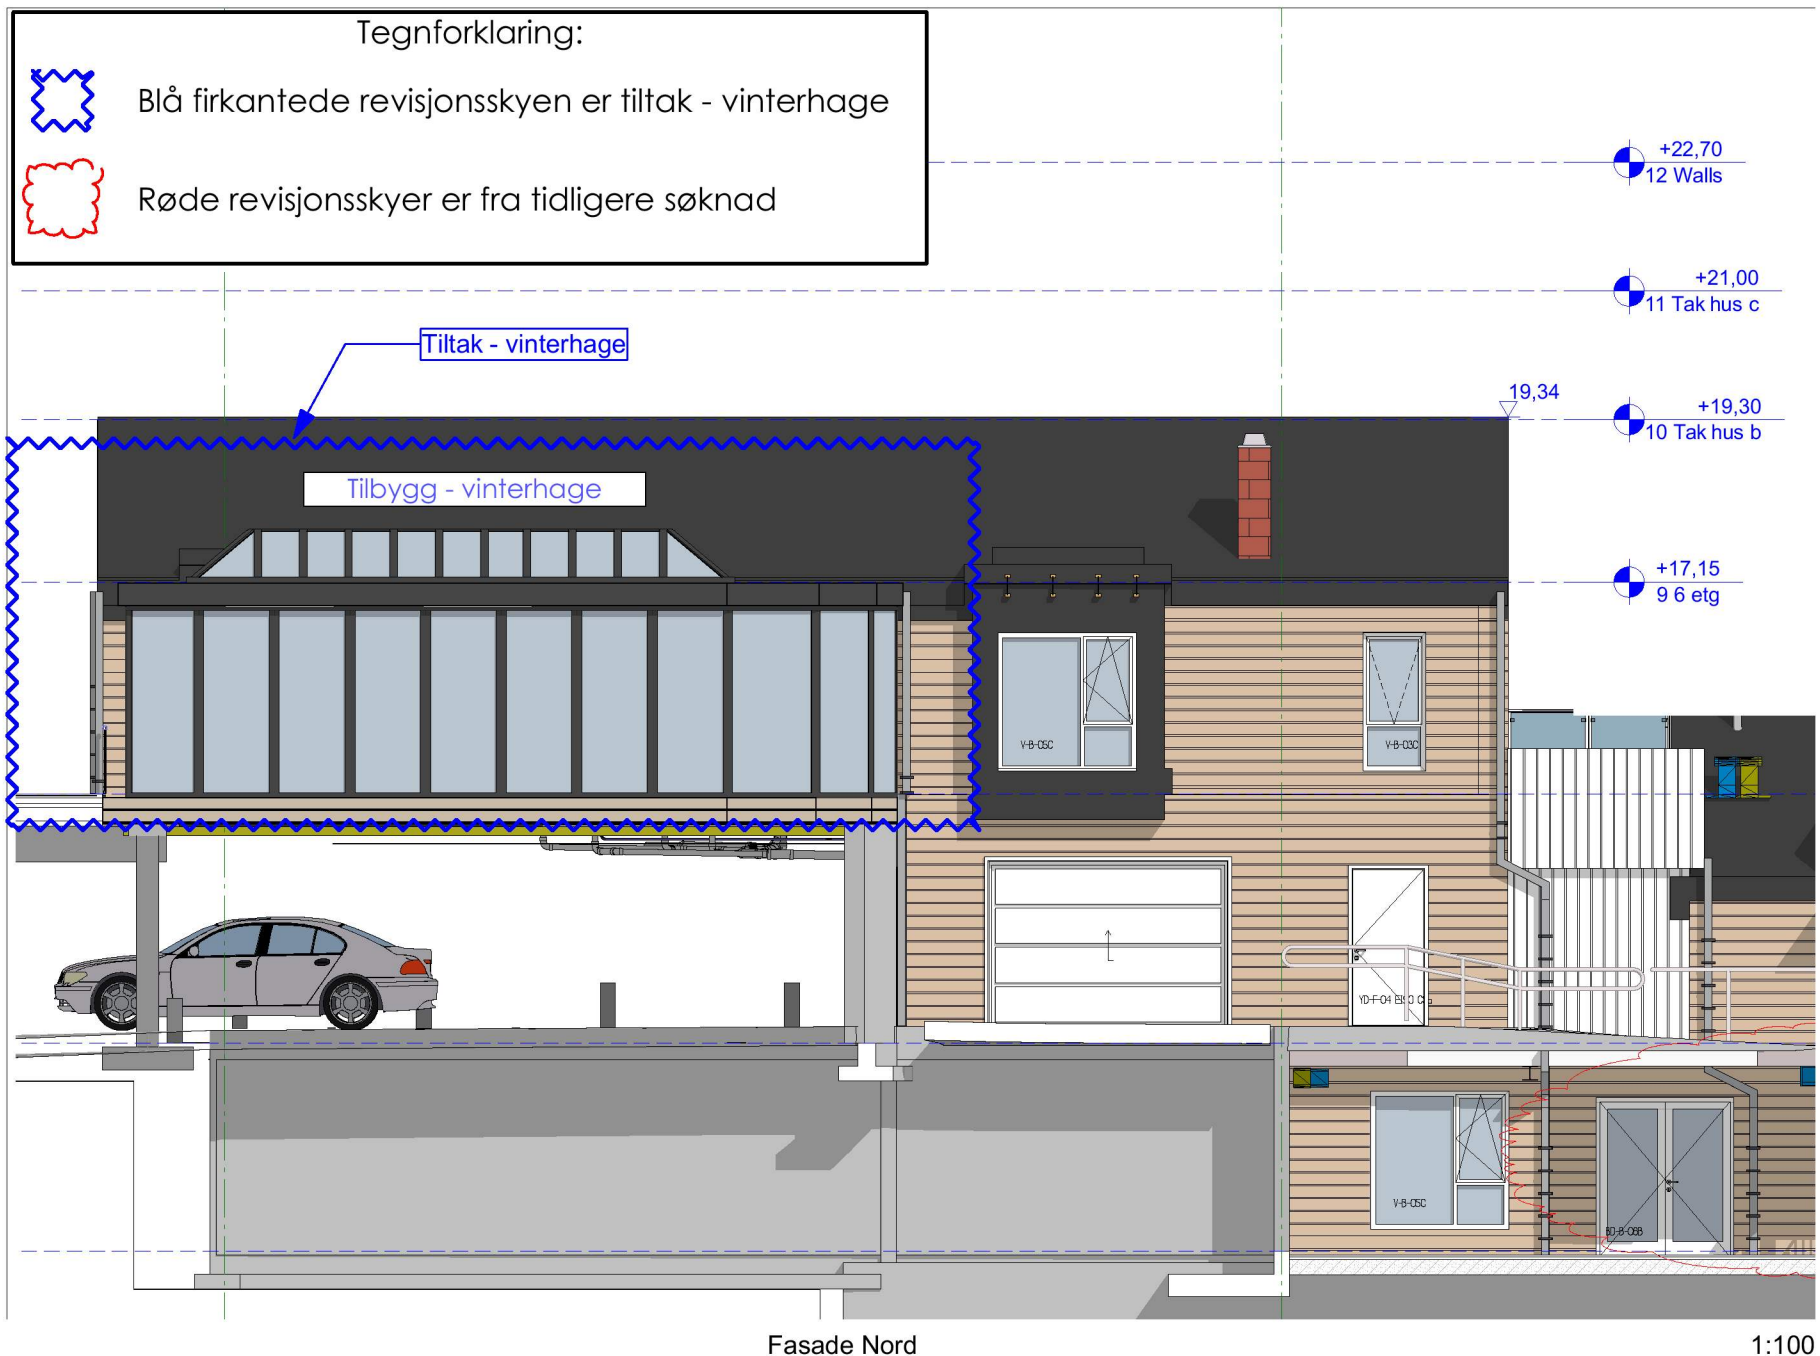

ARCHICAD 24	
Prosjektnr: P609 V2_2022	Revisjonsdato#1 21.02.2022
Tegningsnr.: A20-01	Revisjonsdato#2 28.10.2022 KS
Type tegning: Fasade Nord	Revisjonsdato#3 14.12.2022 KA
Fase: BYGGEMELDINGSTEGNING	Revisjonsdato#4 16.12.2022 KS
Format A3	Revisjonsdato#5 00.00.2020



BYGGESØKNADER & TEGNETJENESTER

AdvisorWest
Org nr: 913 300 610 MVA
Storebotn 57A, 5309 Kleppestø
Tlf: +47 40 58 38 38, post@advisorwest.no
www.advisorwest.no

Tiltakshaver:
FRADA AS v/Frank Rune Dale
Tiltaksadresse:
Kyrkjevegen 30A, 5911 Alversund
4631 Alver

Gnr: 138	Bnr: 21	Snr: 27
-------------	------------	------------



Tiltak/prosjekt:
Nytt påbygg - vinterhage

Kontroll prosjekt Signatur:	Kontroll utførende Signatur:
--------------------------------	---------------------------------

Målestokk: 1:100	Dato: 17.02.2022
---------------------	---------------------

AREAL	EKS BRA	NY BRA	EKS BYA	NY BYA
Loft	m ²	m ²		
4. Etasje	m ²	m ²		
3. Etasje	m ²	m ²		
2. Etasje	m ²	m ²		
1. Etasje	156,0m ²	28,0m ²		
Kjeller	m ²	m ²		
Total	156,0m ²	28,0m ²	m ²	m ²

Tegnforklaring:

-  Blå firkantede revisjonsskyen er tiltak - vinterhage
-  Røde revisjonsskyer er fra tidligere søknad



ARCHICAD 24	
Prosjektnr: P609 V2_2022	Revisjonsdato#1 21.02.2022
Tegningsnr.: A20-02	Revisjonsdato#2 28.10.2022 KS
Type tegning: Fasade Vest	Revisjonsdato#3 14.12.2022 KA
Fase: BYGGEMELDINGSTEGNING	Revisjonsdato#4 16.12.2022 KS
Format A3	Revisjonsdato#5 00.00.2020



BYGGESØKNADER & TEGNETJENESTER

AdvisorWest
Org nr: 913 300 610 MVA
Storebøtn 57A, 5309 Kleppestø
Tlf: +47 40 58 38 38, post@advisorwest.no
www.advisorwest.no

Tiltakshaver:
FRADA AS v/Frank Rune Dale
Tiltaksadresse:
Kyrkjevegen 30A, 5911 Alversund
4631 Alver

Gnr: 138	Bnr: 21	Snr: 27
-------------	------------	------------

Tiltak/prosjekt:
Nytt påbygg - vinterhage

Kontroll prosjekt Signatur:	Kontroll utførende Signatur:
--------------------------------	---------------------------------

Målestokk: 1:100	Dato: 17.02.2022
---------------------	---------------------

AREAL	EKS BRA	NY BRA	EKS BYA	NY BYA
Loft	m ²	m ²		
4. Etasje	m ²	m ²		
3. Etasje	m ²	m ²		
2. Etasje	m ²	m ²		
1. Etasje	156,0m ²	28,0m ²		
Kjeller	m ²	m ²		
Total	156,0m ²	28,0m ²	m ²	m ²


Tegnforklaring:



Blå firkantede revisjonsskyen er tiltak - vinterhage



Røde revisjonsskyer er fra tidligere søknad

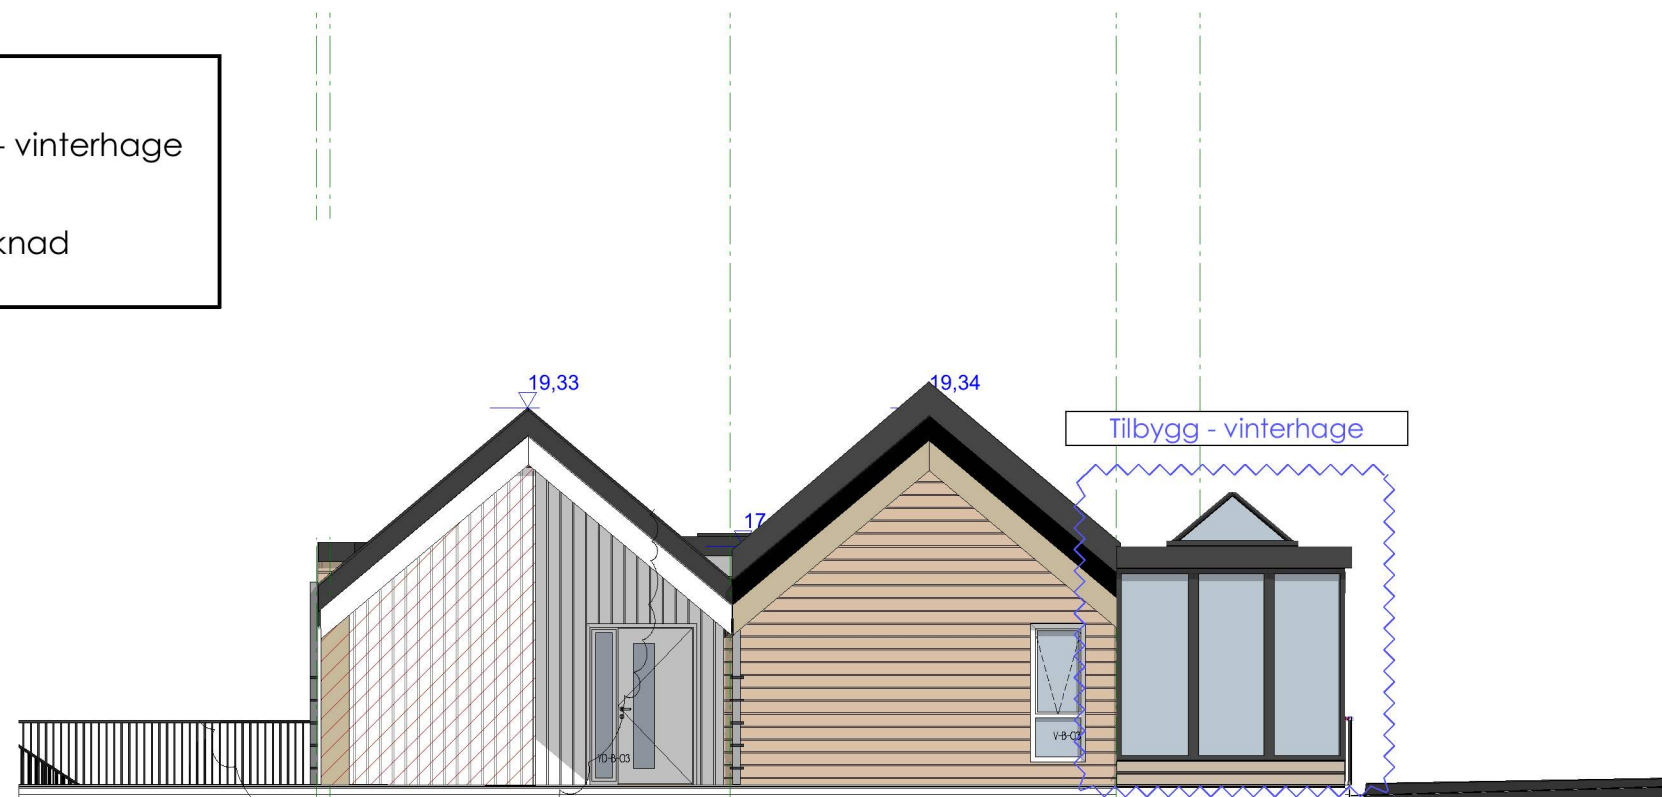

Fasade Øst

1:100

ARCHICAD 24	
Prosjektnr: P609 V2_2022	Revisjonsdato#1 21.02.2022
Tegningsnr.: A20-03	Revisjonsdato#2 28.10.2022 KS
Type tegning: Fasade Øst	Revisjonsdato#3 14.12.2022 KA
Fase: BYGGEMELDINGSTEGNING	Revisjonsdato#4 16.12.2022 KS
Format A3	Revisjonsdato#5 00.00.2020



BYGGESØKNADER & TEGNETJENESTER

AdvisorWest
Org nr: 913 300 610 MVA
Storebofn 57A, 5309 Kleppestø
Tlf: +47 40 58 38 38, post@advisorwest.no
www.advisorwest.no

Tiltakshaver:

FRADA AS v/Frank Rune Dale

Tiltaksadresse:

Kyrkjevegen 30A, 5911 Alversund
4631 Alver

Gnr: 138	Bnr: 21	Snr: 27
-------------	------------	------------

Tiltak/prosjekt:

Nytt påbygg - vinterhage

Kontroll prosjekt

Signatur:


Kontroll utførende

Signatur:

Målestokk:
1:100

Dato:
17.02.2022

AREAL	EKS BRA	NY BRA	EKS BYA	NY BYA
Loft	m ²	m ²		
4. Etasje	m ²	m ²		
3. Etasje	m ²	m ²		
2. Etasje	m ²	m ²		
1. Etasje	156,0m ²	28,0m ²		
Kjeller	m ²	m ²		
Total	156,0m ²	28,0m ²	m ²	m ²

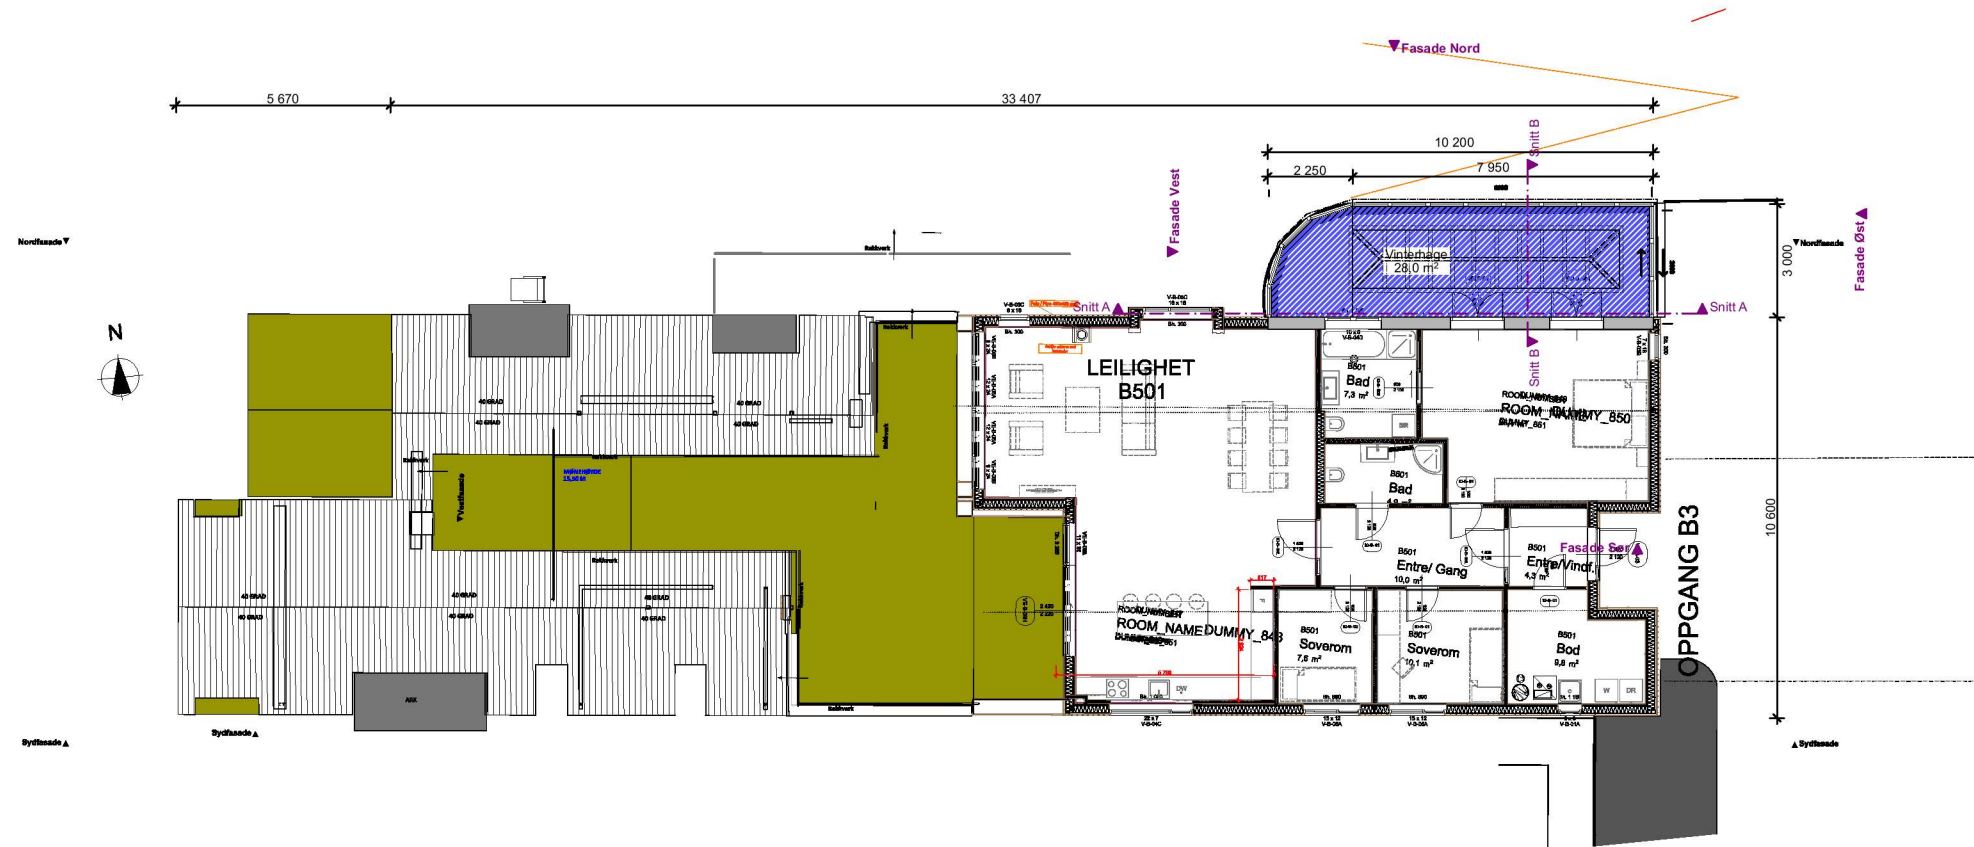

ARCHICAD 24	
Prosjektnr.: P609 V2_2022	Revisjonsdato#1: 21.02.2022
Tegningsnr.: A30-02	Revisjonsdato#2: 28.10.2022 KS
Type tegning: Plan 1. Etasje	Revisjonsdato#3: 14.12.2022 KA
Fase: BYGGEMELDINGSTEGNING	Revisjonsdato#4: 16.12.2022 KS
Format: A3	Revisjonsdato#5: 00.00.2020



BYGGESØKNADER & TEGNETJENESTER

AdvisorWest
 Org nr: 913 300 610 MVA
 Storebofn 57A, 5309 Kleppestø
 Tlf: +47 40 58 38 38, post@advisorwest.no
 www.advisorwest.no

Tiltakshaver:
 FRADA AS v/Frank Rune Dale
 Tiltaksadresse:
 Kyrkjevegen 30A, 5911 Alversund
 4631 Alver

Gnr: 138	Bnr: 21	Snr: 27
----------	---------	---------

Tiltak/prosjekt:
 Nytt påbygg - vinterhage

Kontroll prosjekt Signatur:	Kontroll utførende Signatur:
--------------------------------	---------------------------------

Målestokk: 1:100	Dato: 17.02.2022
---------------------	---------------------

AREAL	EKS BRA	NY BRA	EKS BYA	NY BYA
Loft	m²	m²		
4. Etasje	m²	m²		
3. Etasje	m²	m²		
2. Etasje	m²	m²		
1. Etasje	156,0m²	28,0m²		
Kjeller	m²	m²		
Total	156,0m²	28,0m²	m²	m²

Stedlig kontroll måling må utføres, noen avvik mellom tegning og faktiske mål kan forekomme.
 Tegninger levert av AdvisorWest er opphavsrettslig beskyttet og kan ikke kopieres uten skriftlig samtykke.