


Fasade Nord-Øst

24 060

200 6 700 200 8 600 148 2 704 148 3 846 198 956 360

Fasade Nord-Vest ▼
350 4 000 200 6 300 200 302 198 4 500 148 3 704 148 308


410 200 15 492 Fasade Sør-Vest ▲ 24 470 200 7 558 200 410

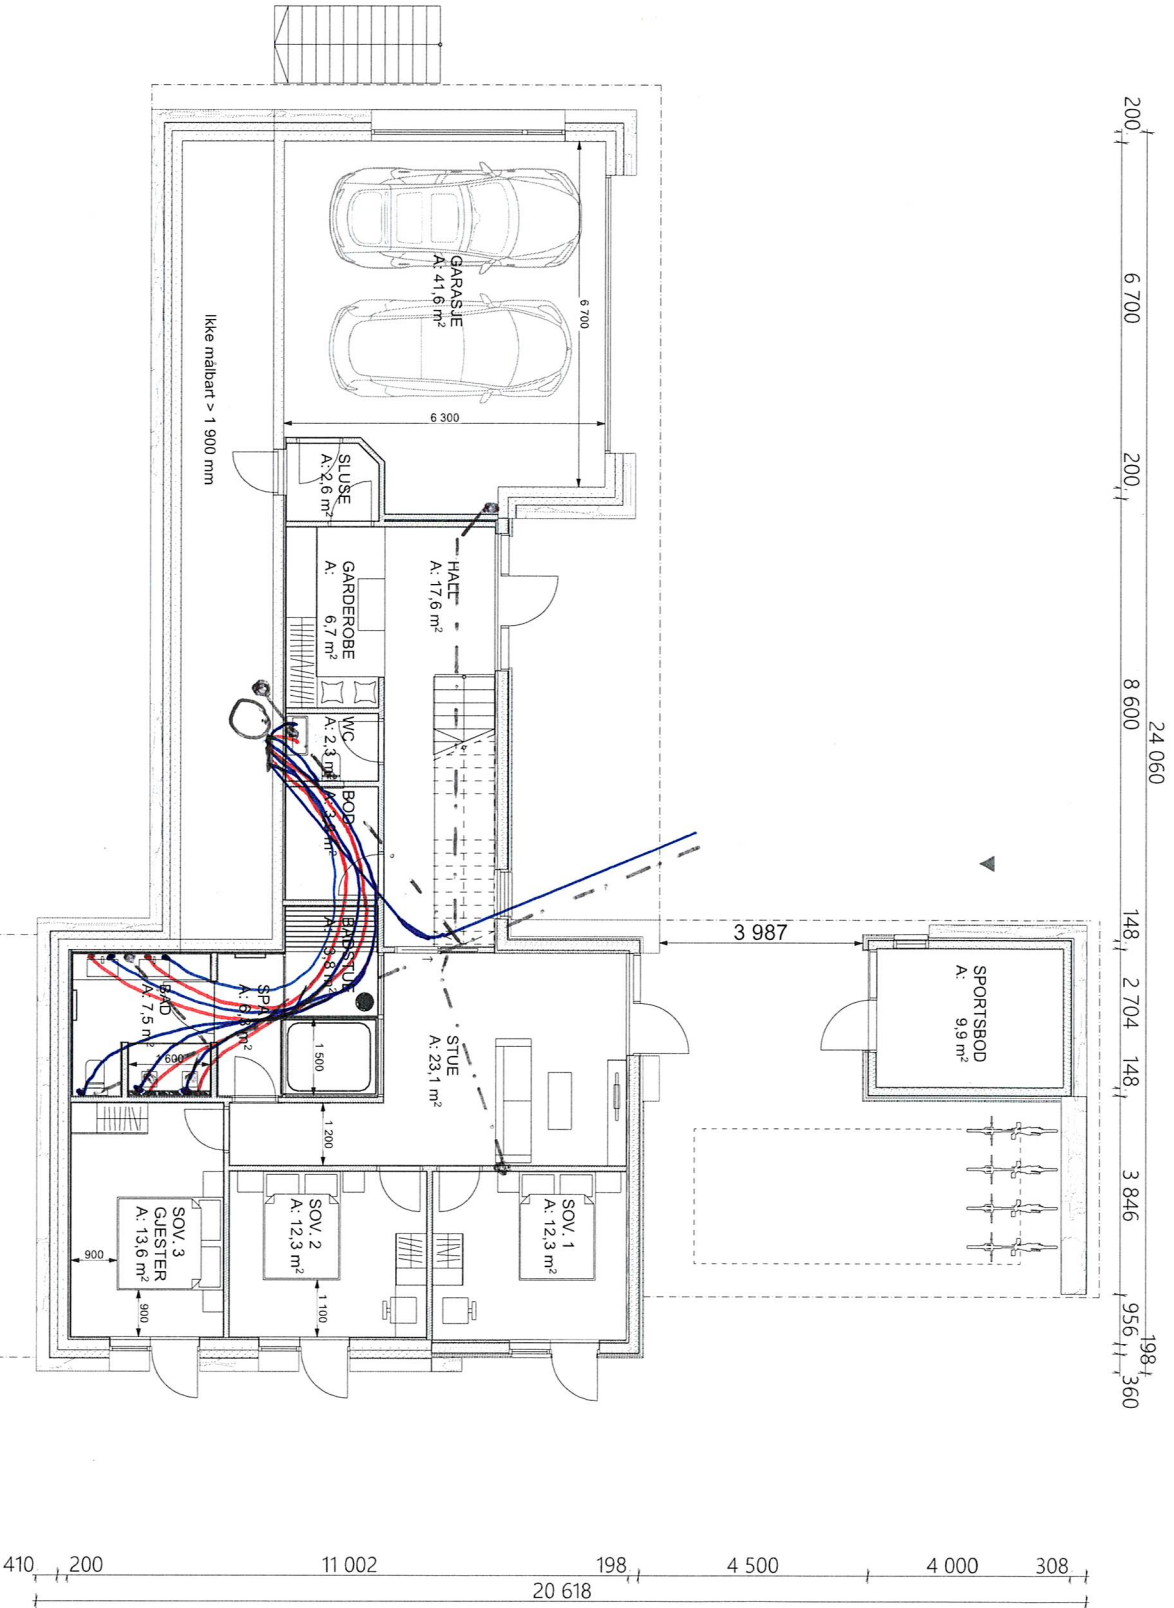

Fasade Sør-Øst ▲


SVEN GUNDERSEN
 eiendomsutvikling og tilrettelegging av byggeprosjekter
 Postboks 6134 Postterminalen 5892 BERGEN
 sven@svengundersen.no
 Tlf: 90830921

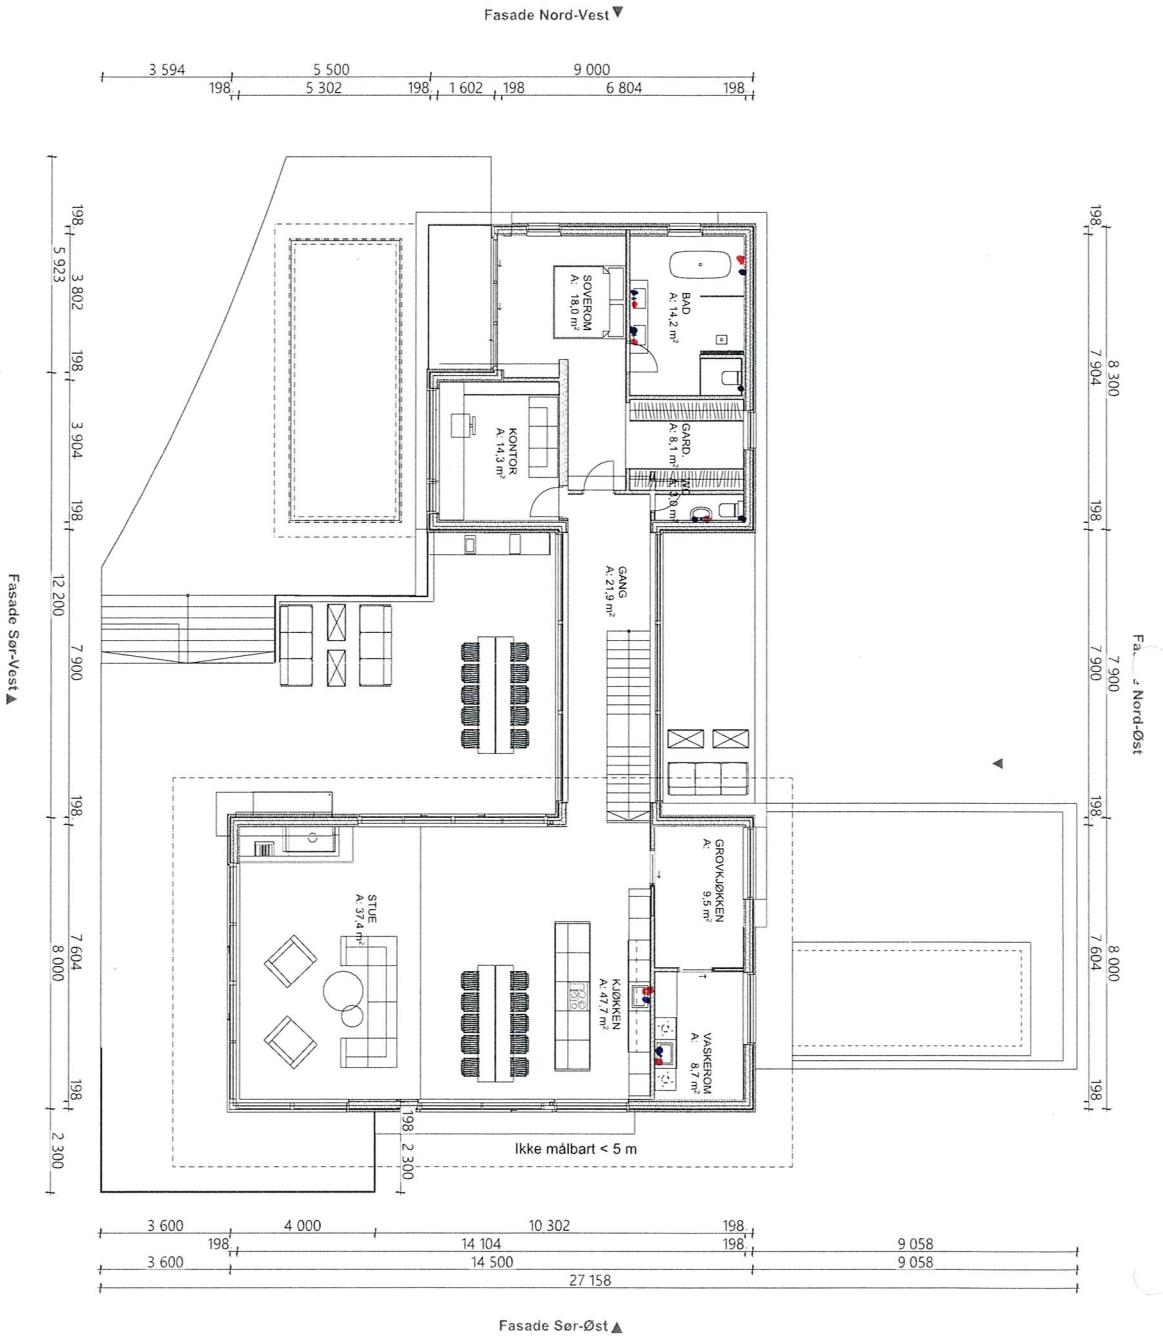

NO	PROSJEKT	DATE	BYGG	KOMMUNE
1	PLAN 2, ETASJE	13.12.2022	01	
2	PROSJEKTNAVN			
3	TITTEL			
4	TEGNER			
5	PROSJEKTLEDER			

SVEN GUNDERSEN

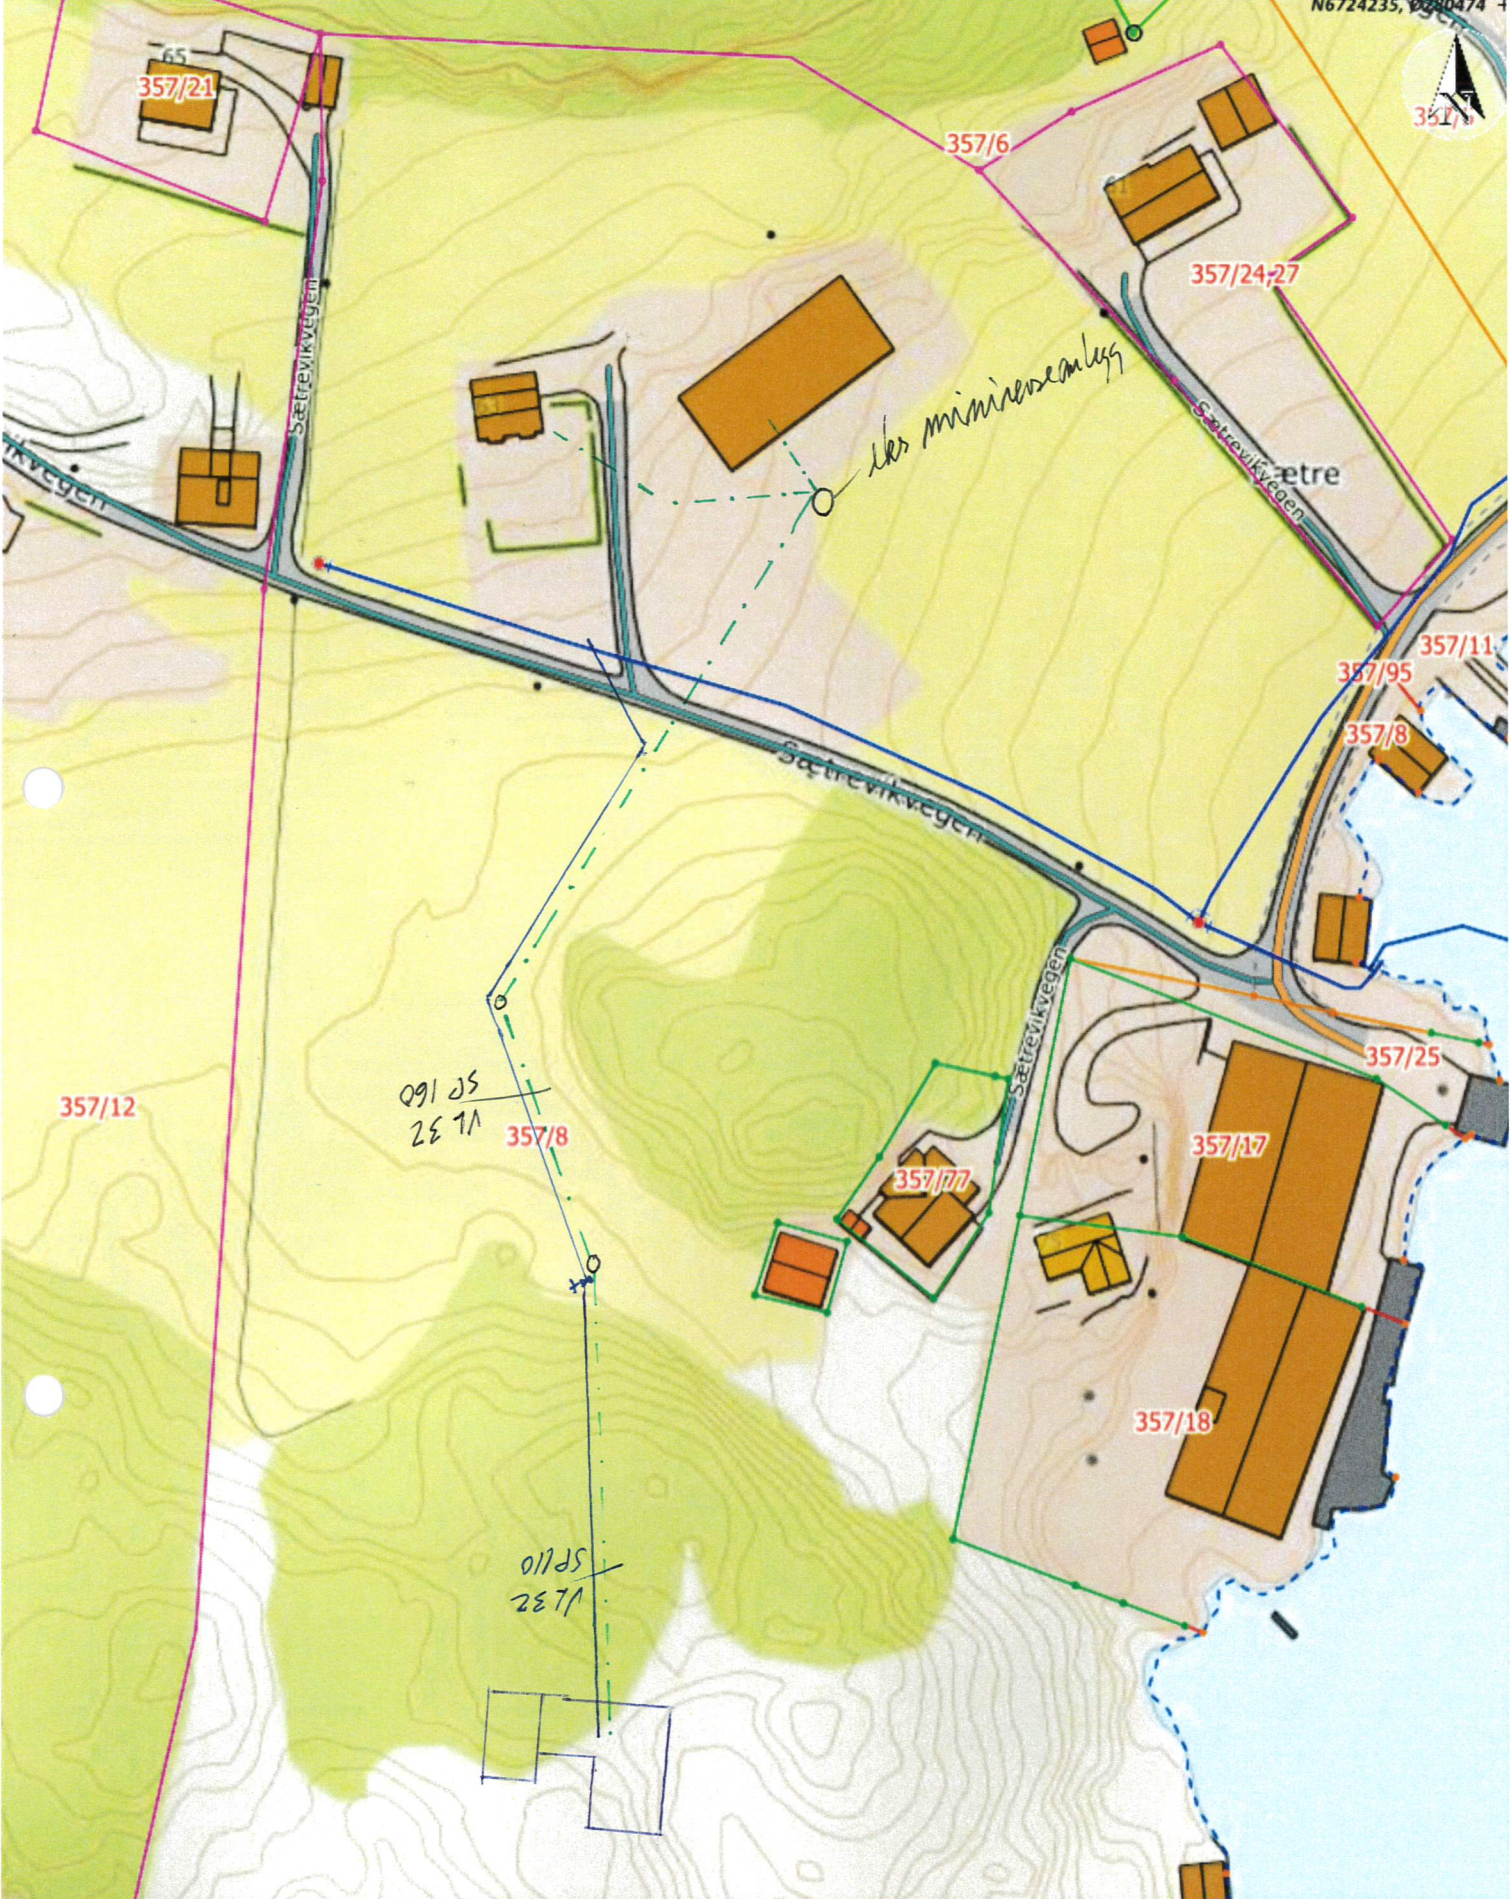

Situasjonskart -
357/8
Ørjan Tveit

Dato: 31-10-2022



Målestokk: 1:1 000

