


Fasade Nord-Øst

24 060


200 6 700 200 8 600 148 2 704 148 3 846 198 360

Fasade Nord-Vest ▼
350 4 000 200 6 300 200 302 198 4 500 148 3 704 148 308

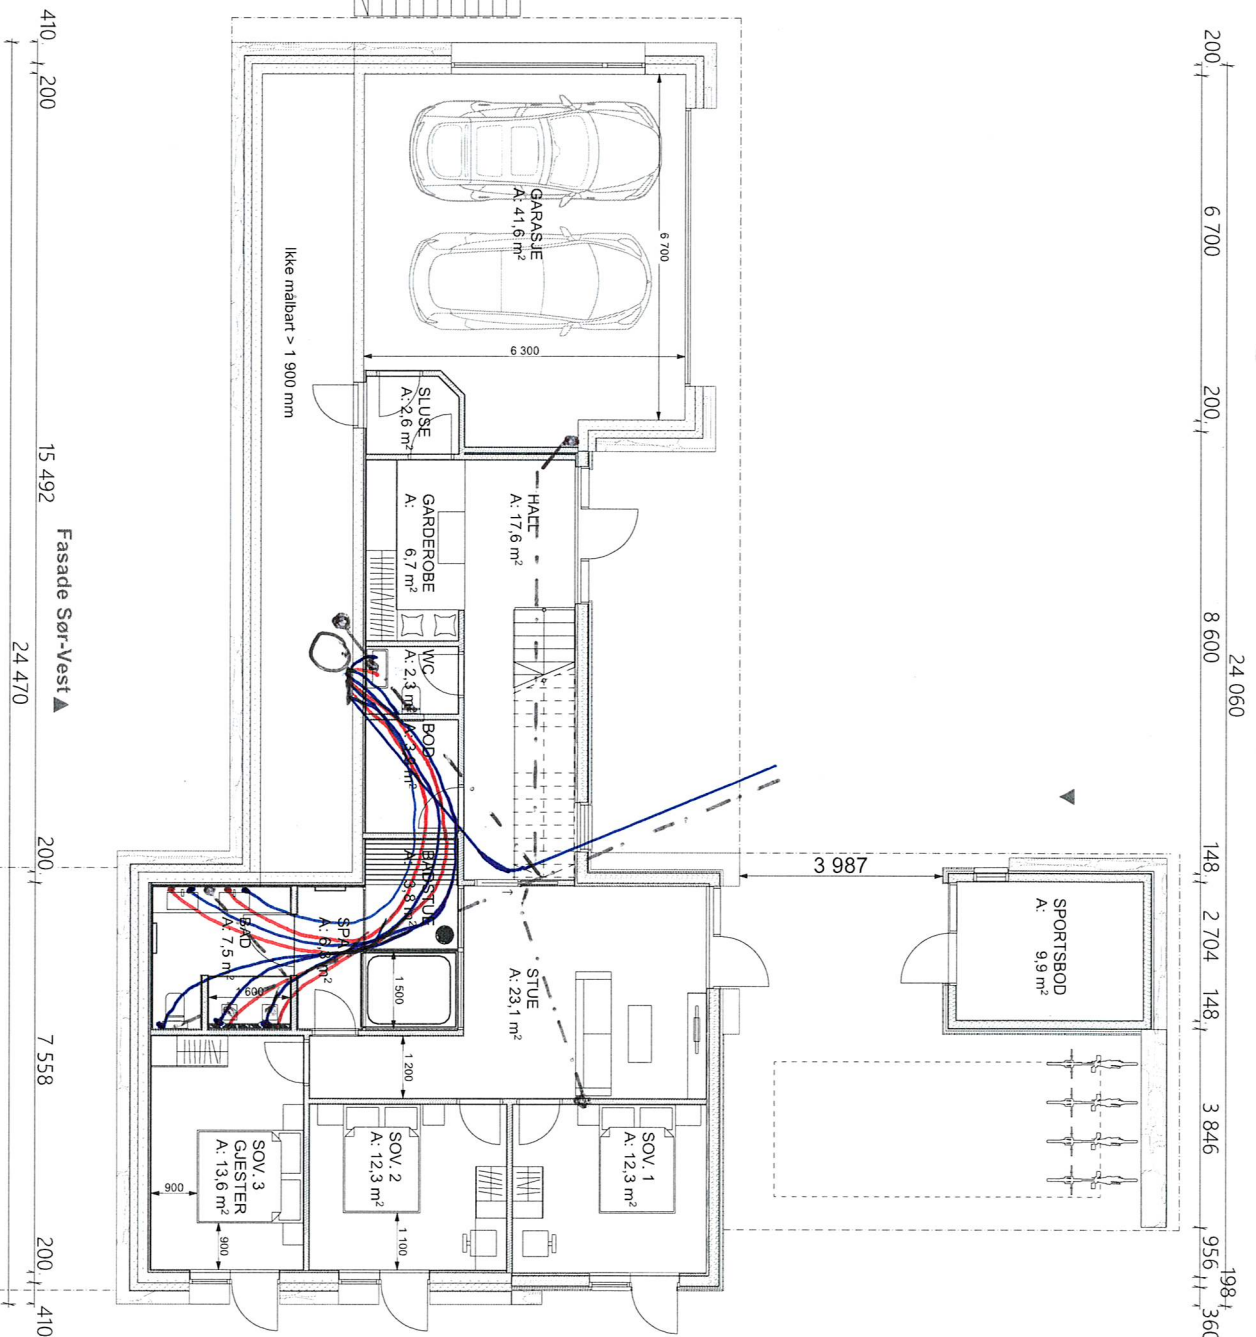

Rev. Nr.	01	Andet standard for å komme under 400 mg BSA	Date	13.12.2022	Sign.	Kontroll	369	Målestokk	1:100	Tilskott	Tveit	Prosjekt	Sætreviksvegen 63	5917 Rossland	Prosjekt	Plan 1. Etasje	Rev. nr.	01	Akk.	A3
Rev. Nr.	01	Bestyrer	Date	13.12.2022	Sign.	Kontroll	369	Målestokk	1:100	Tilskott	Tveit	Prosjekt	Sætreviksvegen 63	5917 Rossland	Prosjekt	Plan 1. Etasje	Rev. nr.	01	Akk.	A3

SVEN GUNDERSEN
 eiendomsutvikling og tilrettelegging av byggeprosjekter
 Postboks 6134 Postterminalen 5892 BERGEN
 sven@sven-gundersen.no
 Tlf: 90830921

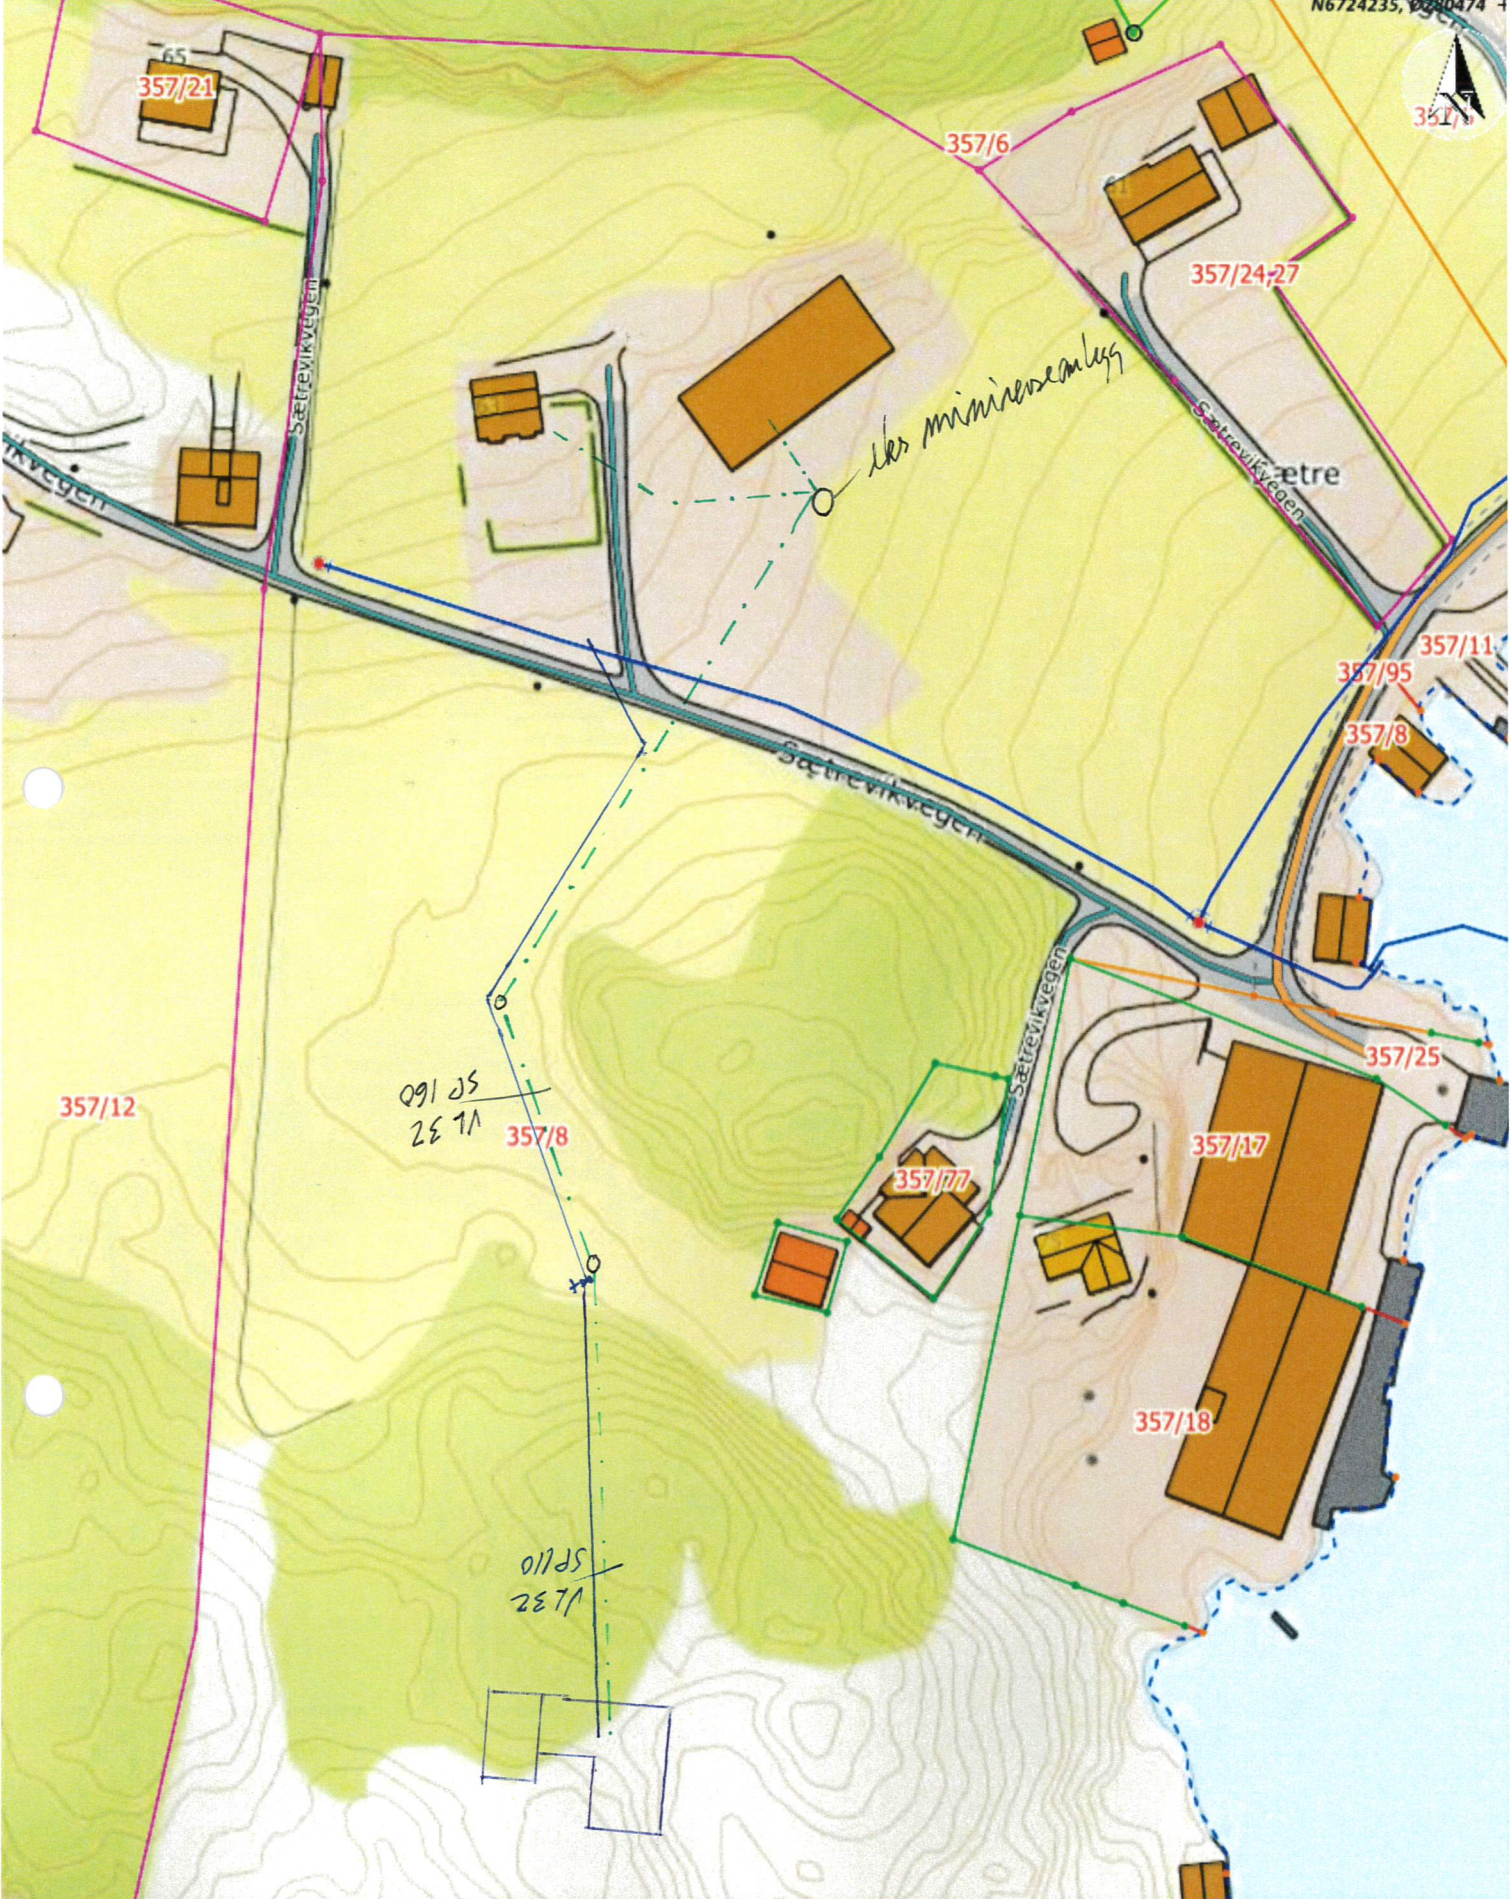

091 05
28 11

017 05
28 11

Situasjonskart -
357/8
Ørjan Tveit



Dato: 31-10-2022

Målestokk: 1:1 000

