


VEDNEGG 4

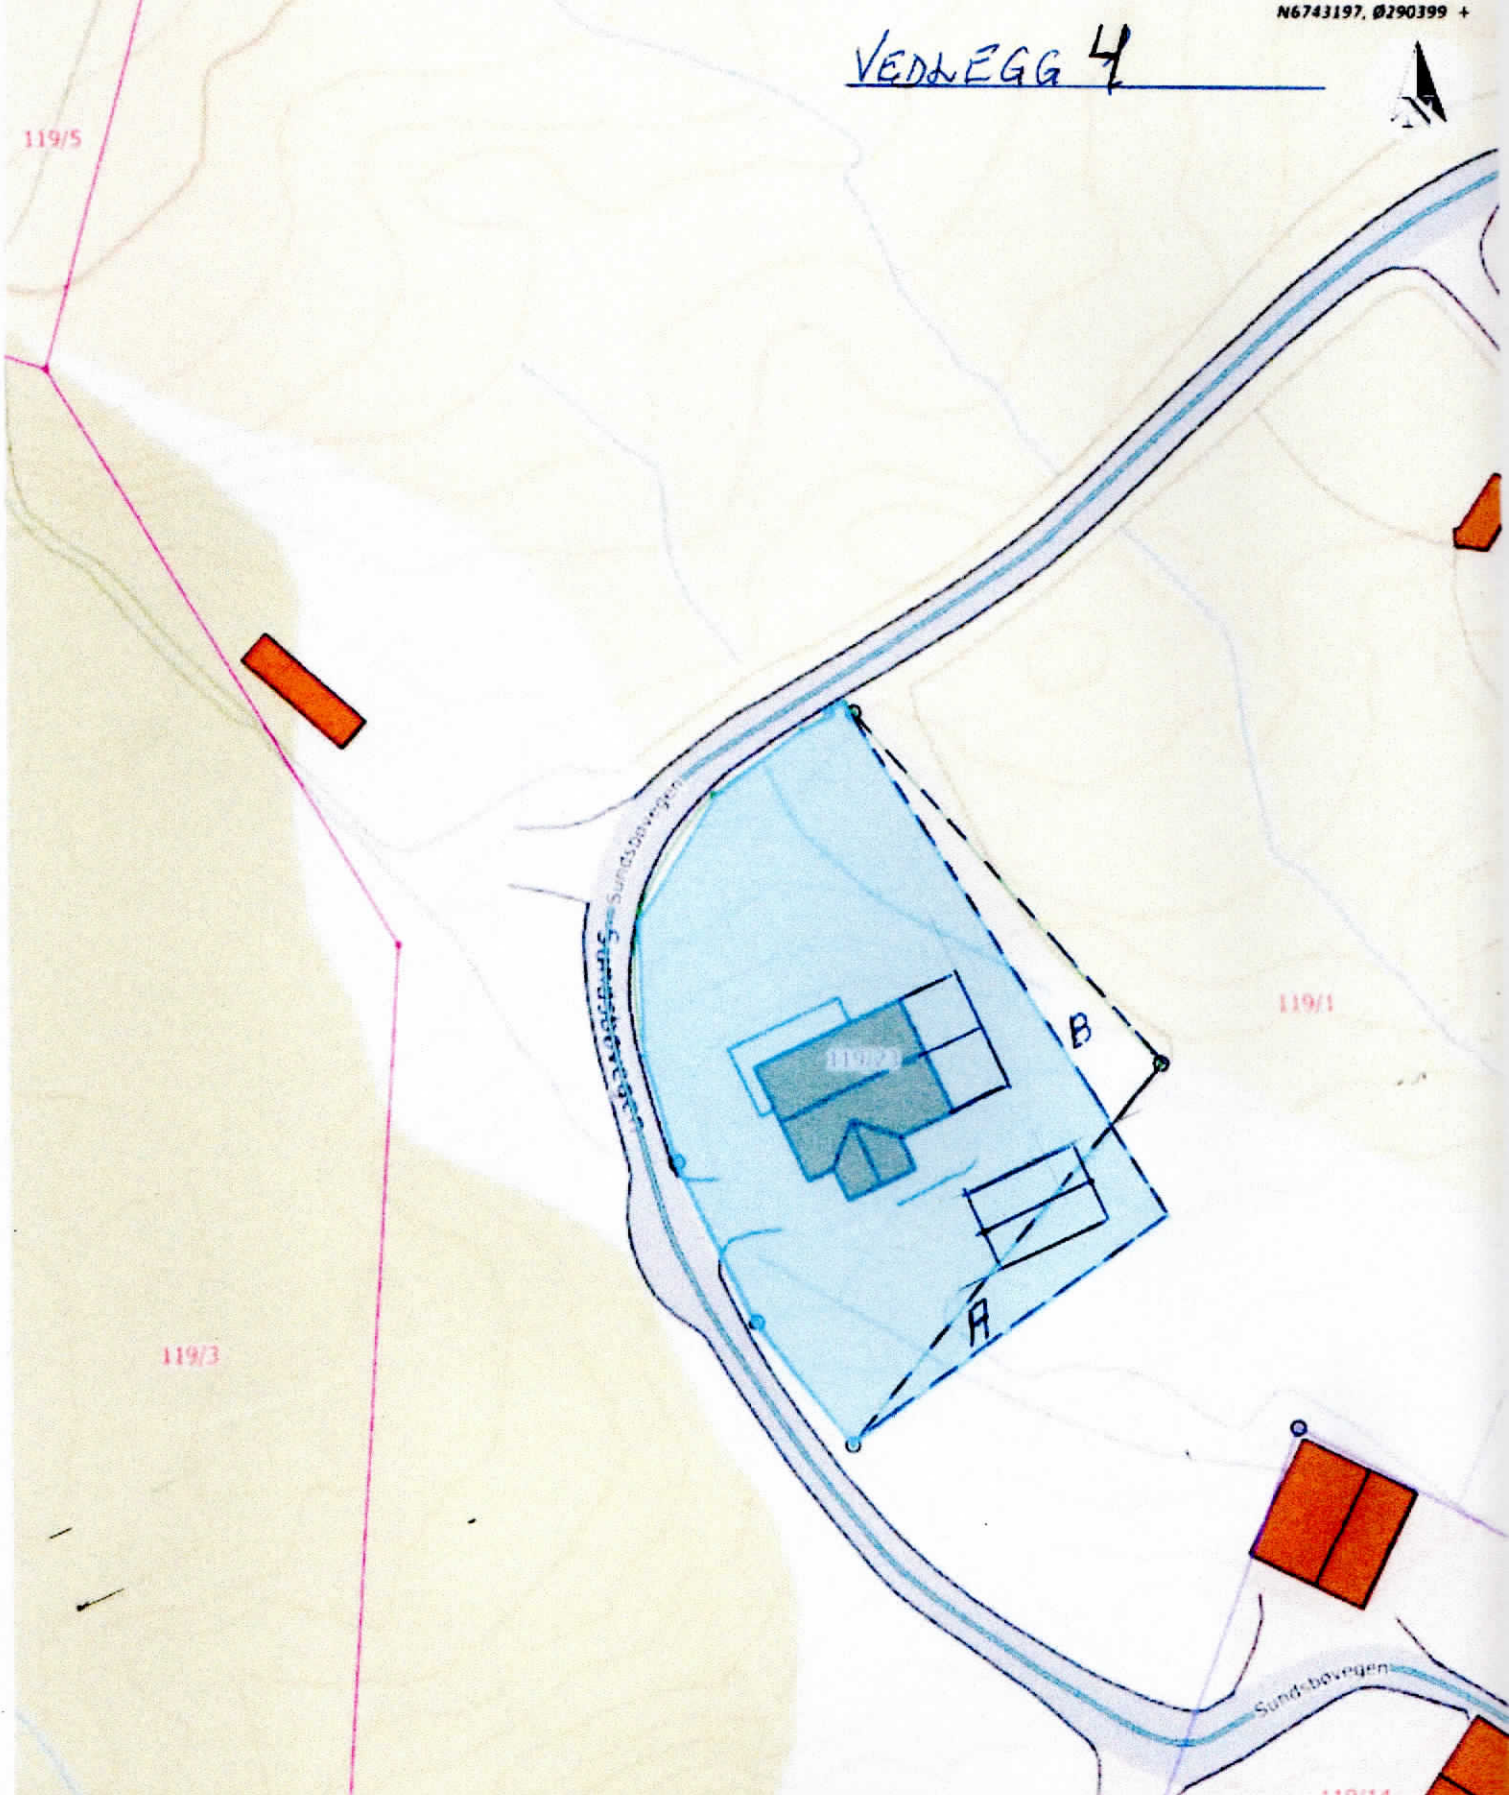

Situasjonskart -
 Makebyte mellom gnr 119 bnr 1 og gnr 119 bnr 23
 Alver kommune



Dato: 08.12.2022

Målestokk: 1:500

