

# SITUASJONSKART

Gnr/Bnr: Gbnr 141/2 og 40  
Adresse:  
Eigar/søkar:  
Kvalitet :

Gjeldande plan :  
Planformål :  
Vår referanse:

Sign. ....

PÅKOBBLINGSPUNKT






NEDGRAVD VL,  
TIL 141/2 OG 141/40




Målestokk: 1:1000  
Dato: 28.03.2022

ALVER  
KOMMUNE




-  Gjerde
-  Usikker eigedomsgrense
-  Målt eigedomsgrense
-  Bolighus
-  Andre bygg

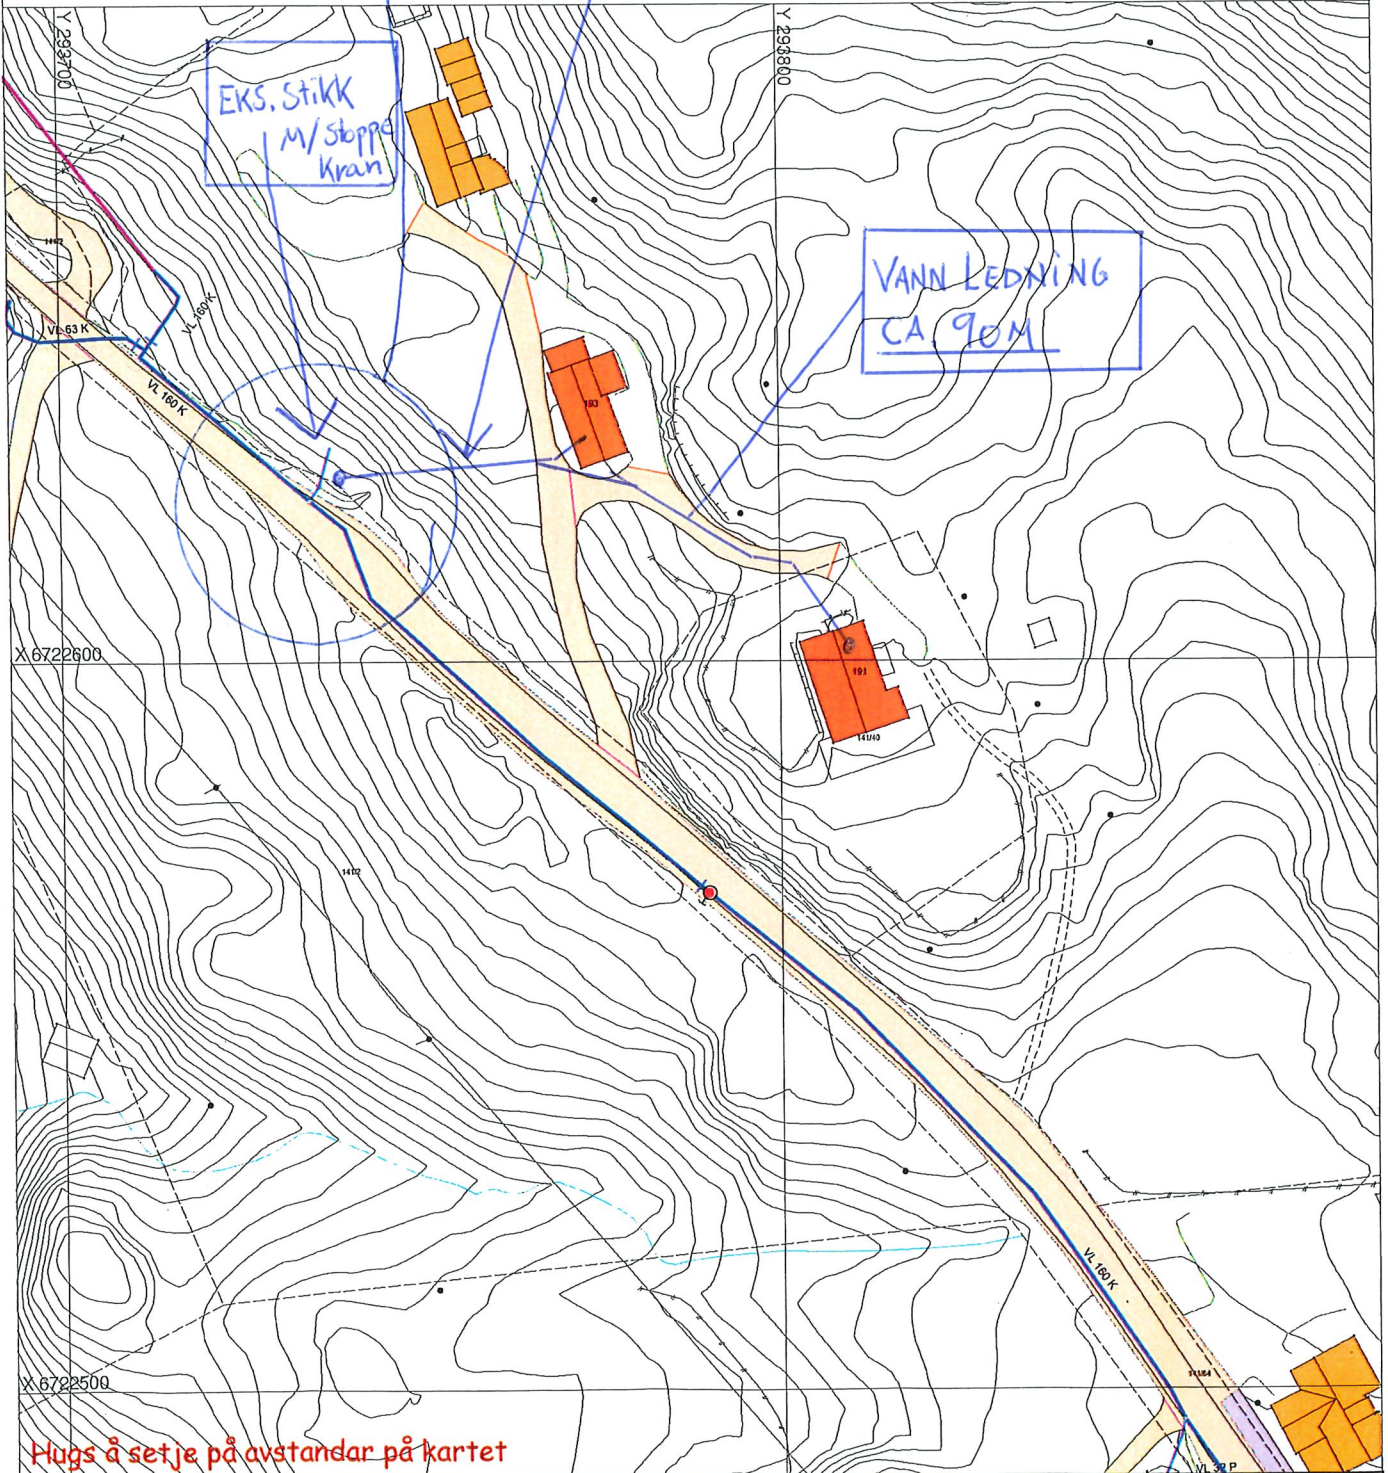

Hugs å setje på avstandar på kartet

## SITUASJONSPLAN

 Tiltak

Underskrift Situasjonsplan \_\_\_\_\_ Dato \_\_\_\_\_