


Prosjektnr. <b>2022306</b>	Dato opprettet <b>06.12.22</b>
Type tegning <b>Plan 1. Etasje</b>	Revisjon nr. <b>-</b>

E-1

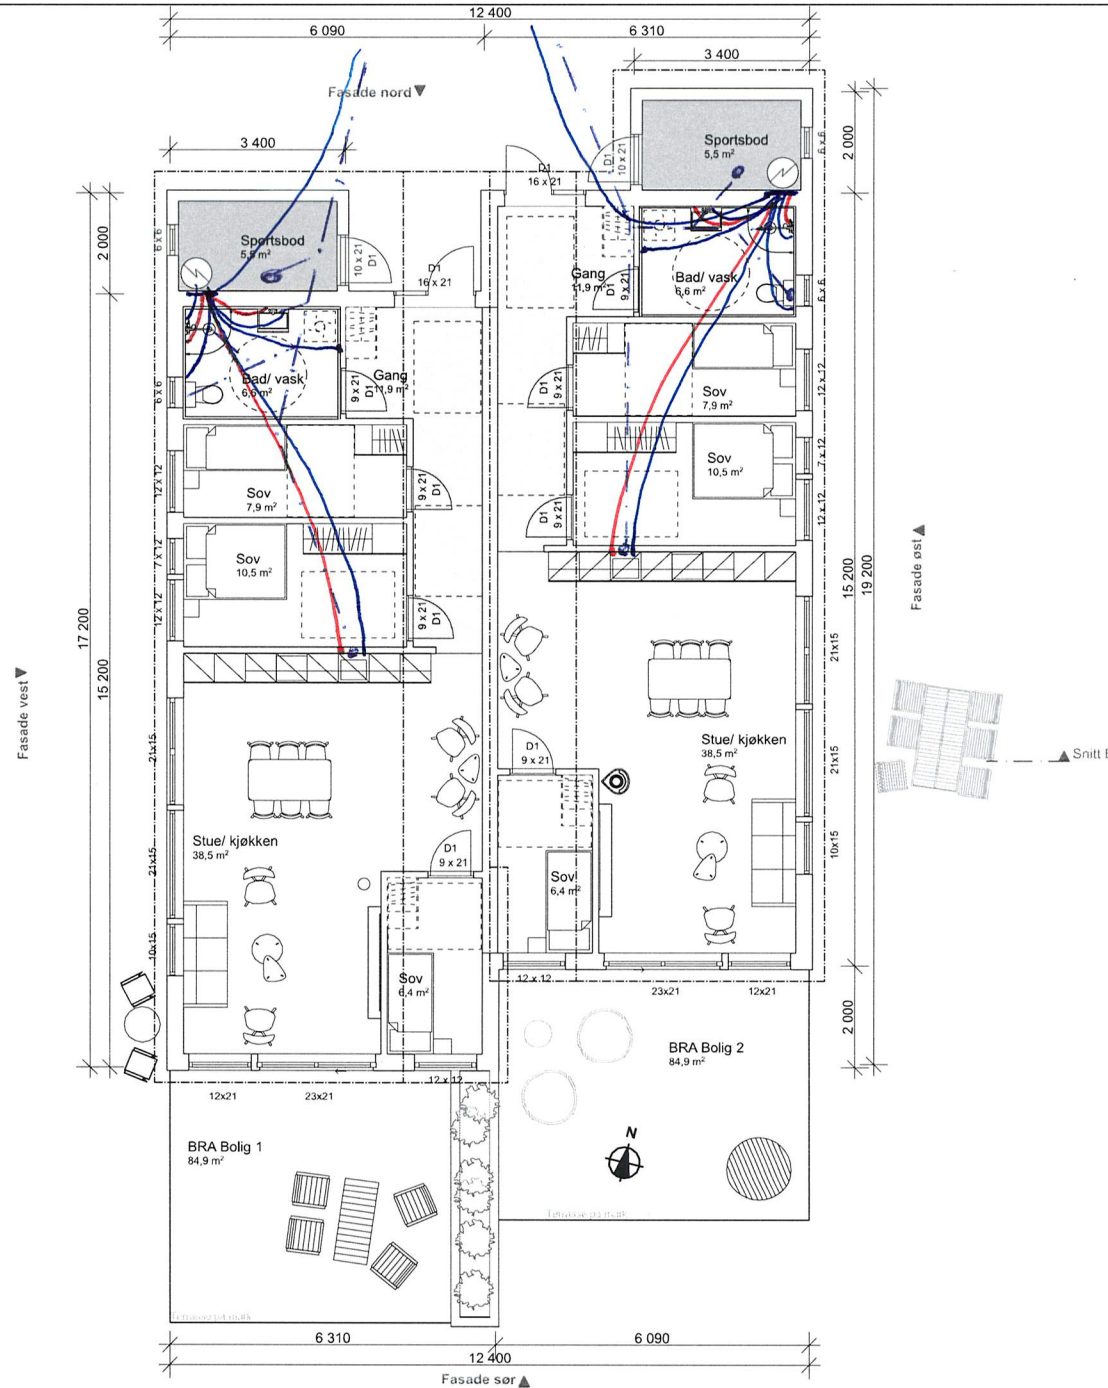

**BRA (Bruksareal)**

Bolig	188,00
Parkering	54,00
<b>Totalt</b>	<b>242,00 m²</b>

**BRA (Overbygget)**

Inngangsparti	5,12
<b>Totalt</b>	<b>5,12 m²</b>

**BYA (Bebyggd Areal)**

Bolig	211,96
Parkering	54,00
<b>Totalt</b>	<b>265,96 m²</b>

Rev.	Beskrivelse	Dato	Sign	Ktr

Fase

**Søknad**

**arkoconsult**  
 ARKOCONSULT AS, Postboks 103, 5291 Valestrandfossen  
 Tel.: 56390003 - Fax.: 56191130 - Mob.: 93241511  
 Mail: post@arkoconsult.no - Org.nr. 918 269 665 MVA

Tilbehør

**Bolig & Eiendom AS**

Prosjekt

**Ny tomannsbolig Isdalstøbakken 80**  
**GBNR: 137/119**  
**Kommune : Alver Kommune**

Tegningsnr.:  
**2022306A20-01**

Kundnr.:  
**100207**

Type tegning:  
**Plan 1. Etasje**


Sign.  
KFJ  
Dato  
14.12.2022  
Kontroll  
LAH  
Dato  
13.12.22

Målestokk  
**1:100**

Ark-format :  
**A3**

MMI :  
**300**

I HENHOLD TIL LØVVERK ER DENNE TEGNINGEN ARKOCONSULT AS SIN EIENDOM. DENNE TEGNINGEN KAN IKKE BLI BRUKT, OFFENTLIGGJORT ELLER GIS VIDERE TIL TREDJEPART UTEN VÅRT SKRIFTLIGE SAMTYKKE. OVERTREDELSE AV DETTE KAN FØRE TIL SØKSMÅL. OBS! TEGNINGEN KAN PRINTES I FEIL SKALA. IKKE TA MÅL DIREKTE PÅ TEGNING. BRUK KUN OPPGITTE MÅL. TEGNINGER SOM IKKE ER MERKET ARBEIDSTEGNING, SKAL IKKE BYGGES ETTER.

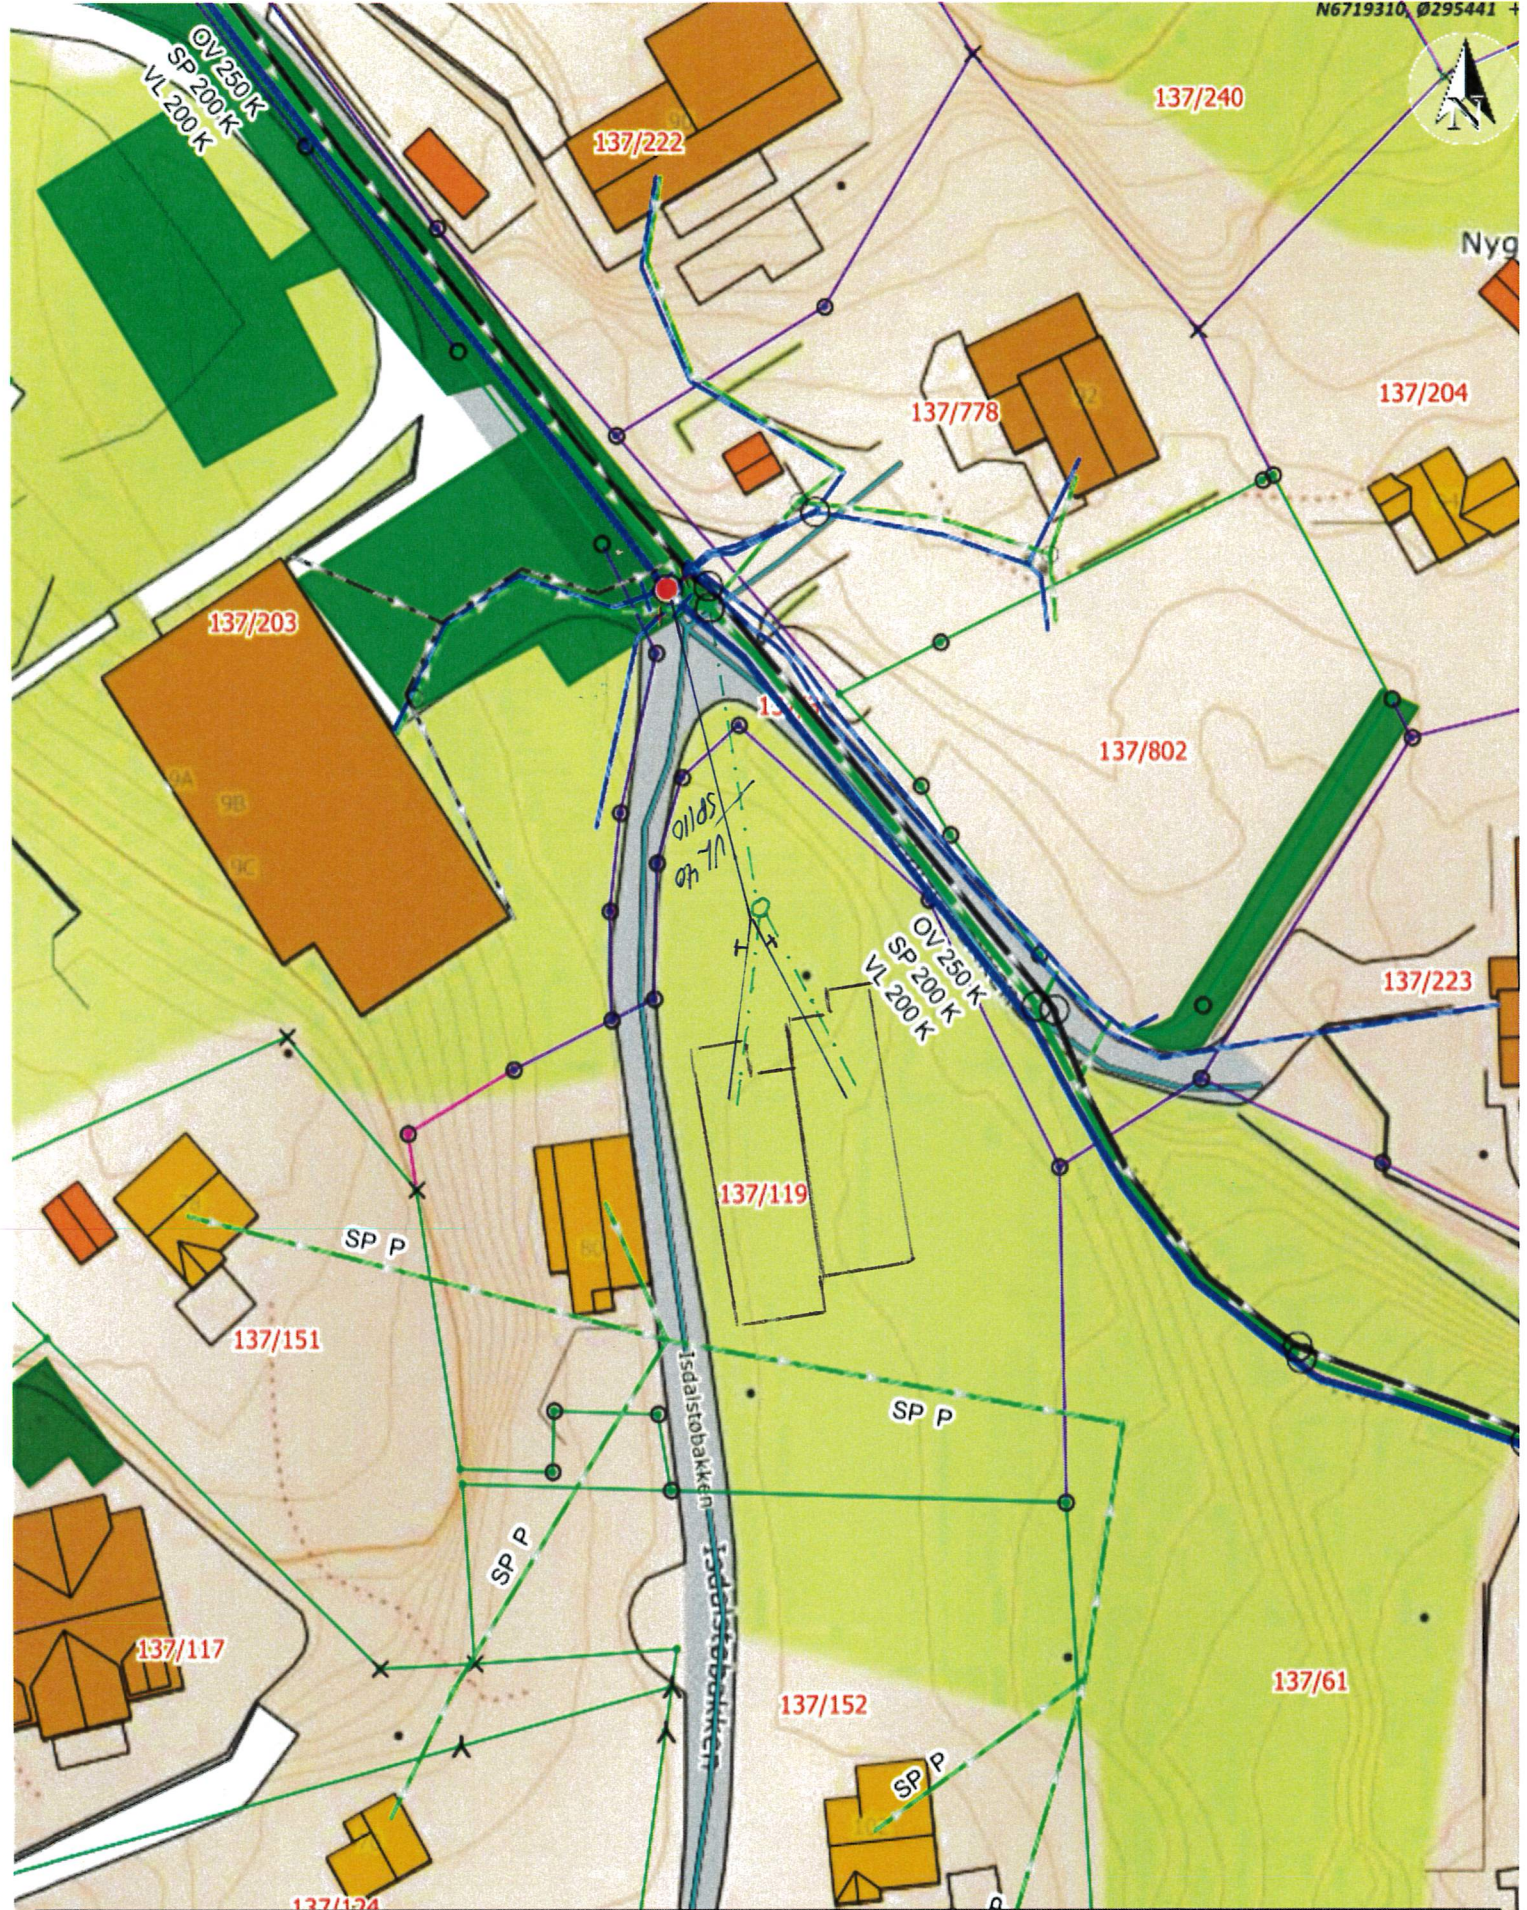

Situasjonskart -  
 137/119  
 Bolig&eiendom 2 mannsbolig



Dato: 21-12-2022

Målestokk: 1:500



