


Tegning levert med rammedøye 09.07.20

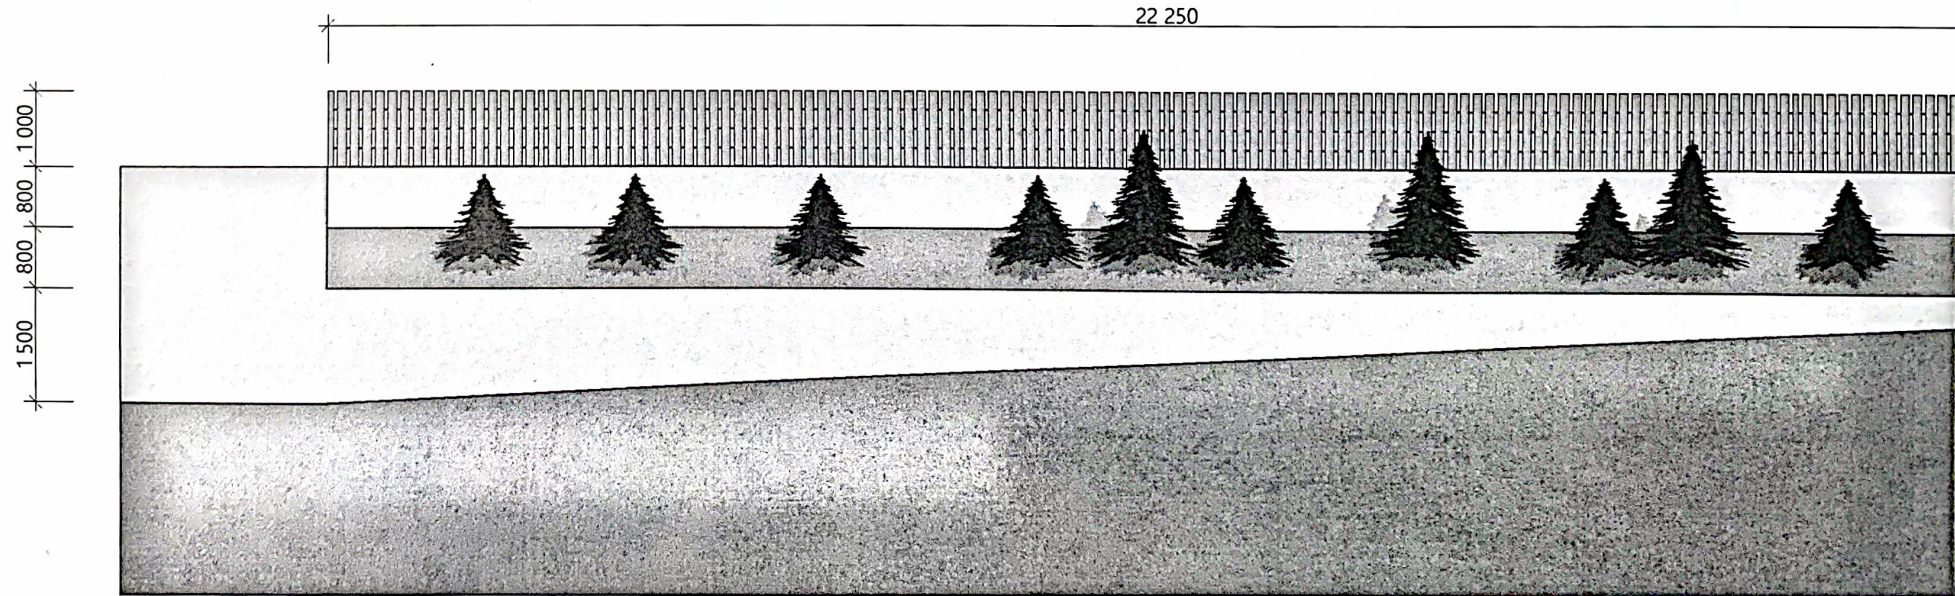

Bygget mur.

