


FØR:

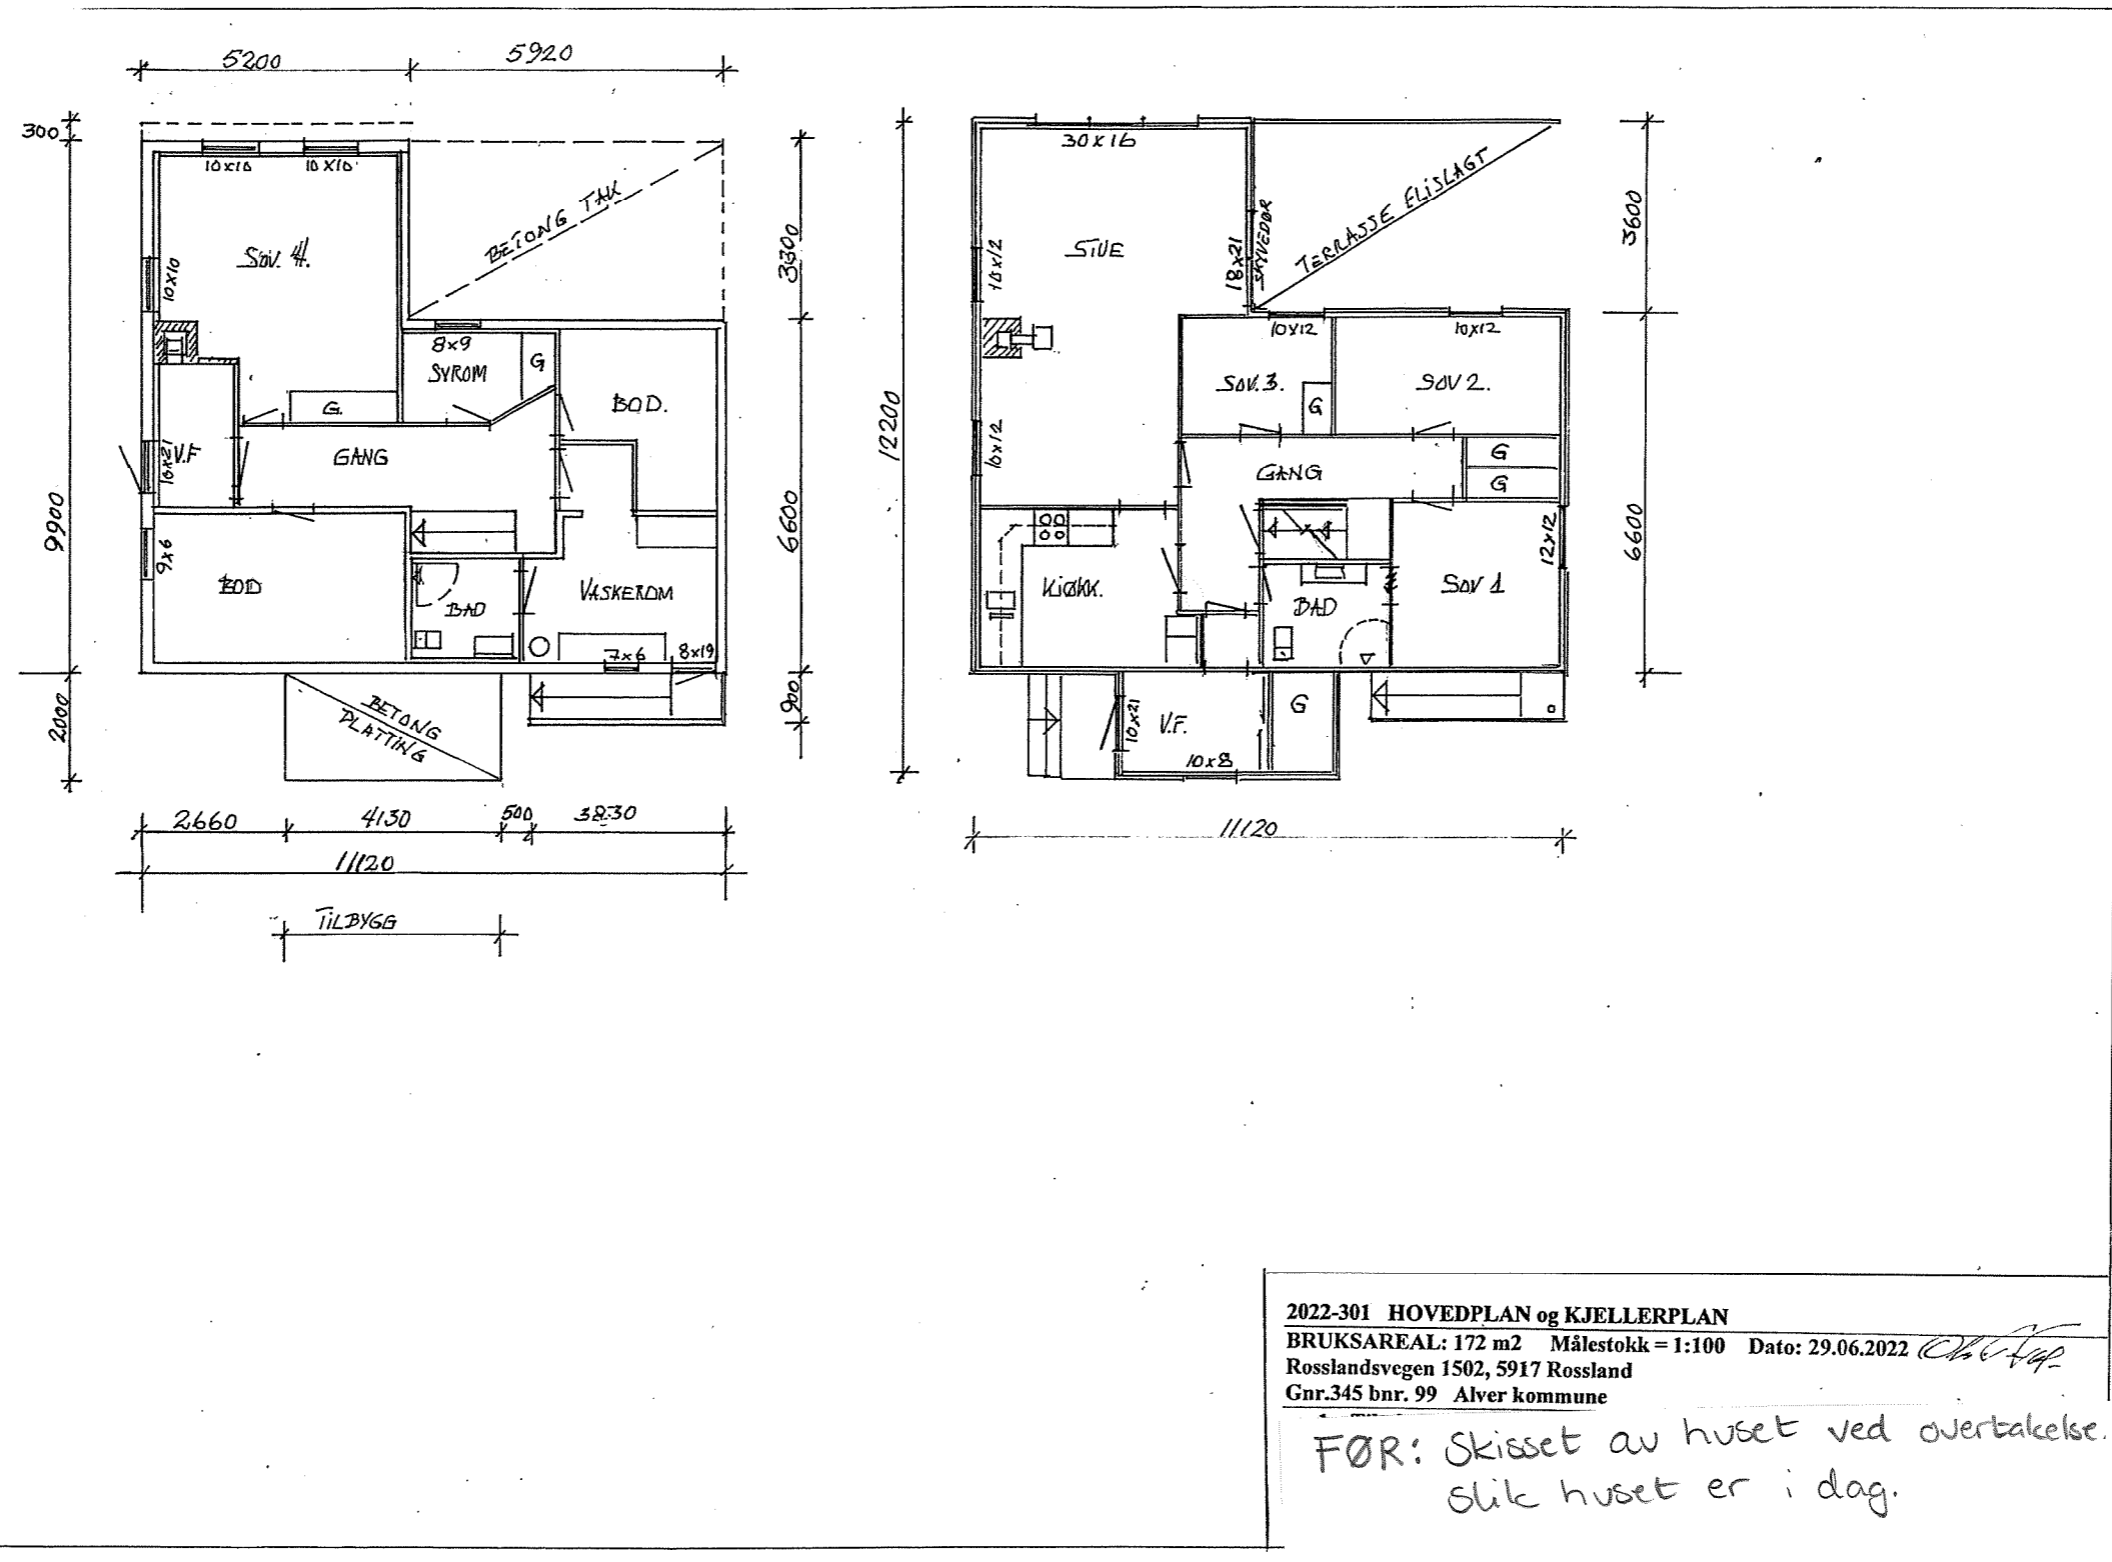

2022-301 HOVEDPLAN og KJELLERPLAN  
BRUKSAREAL: 172 m<sup>2</sup> Målestokk = 1:100 Dato: 29.06.2022  
Rosslandsvegen 1502, 5917 Rossland  
Gnr.345 bnr. 99 Alver kommune

FØR: Skisset av huset ved overtakelse.  
Slik huset er i dag.