



Tomannsbolig for Mjukesbakkane AS
Bolig 509
Gnr. 9, Bnr. 28
i Meland kommune
Tegn. Byggn. Steinar Thunold
M. 1:100

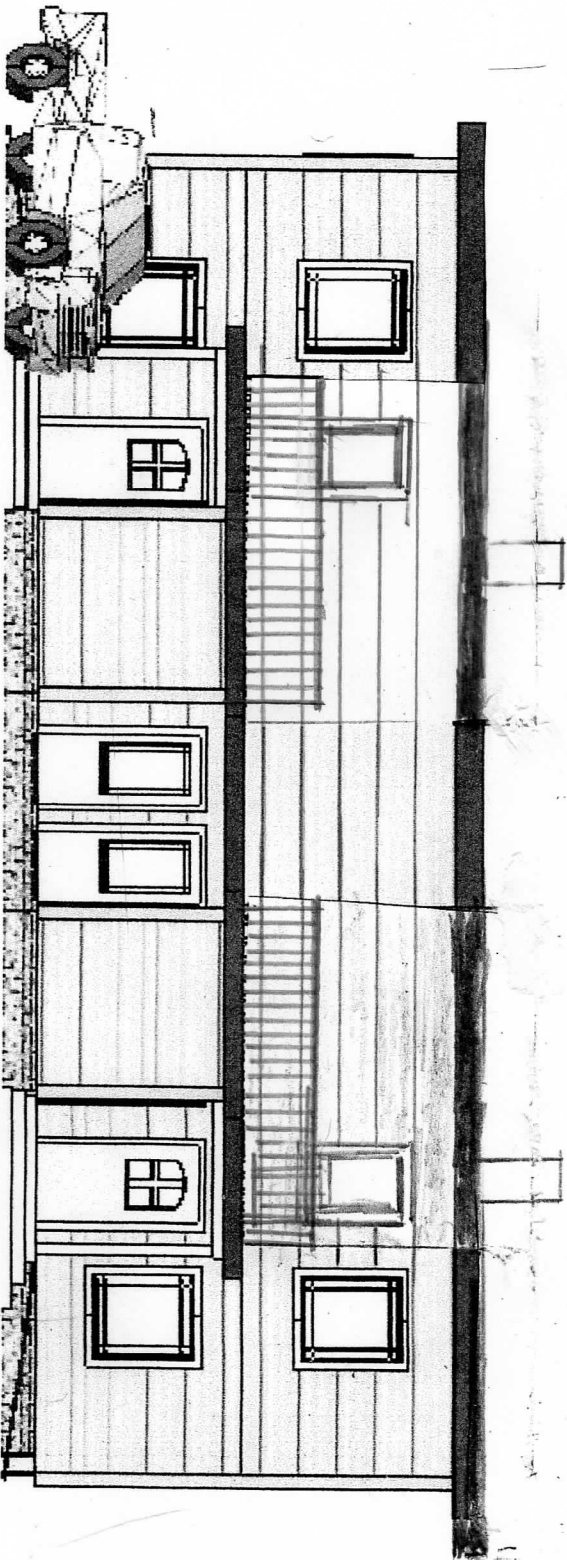

Nord-Øst



FASADE

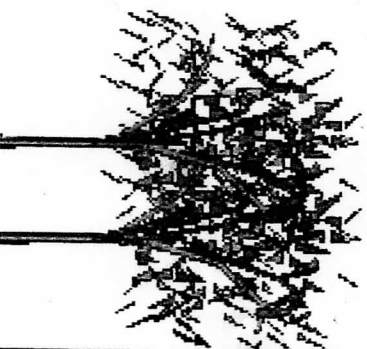

E4