

Bestilling: Johny.Birkeland: 21.06.2021
08:14:00**Setelnr: 1267,5**
AnleggID: 345231Utskrift: Johny.Birkeland -
21.06.21 08:14**Slamtøming**
Køyreseddel, Alver kommune

GPS (ved avtale):

Autonr:

Avvik: ± m

Mottakar: ROSNES ARVE

Adr. 1: HAMMAREN 16

Adr. 2:

Stad: 5919 FREKHAUG

Ref. / tlf: 46939459

Heimelsh.: ROSNESARVE@GMAIL.COM**Eigedomsadr.:** ROSSNESVEGEN 481

Gnr/Bnr/Fnr/Snr: 418/19/0/0

Bygningsnr: 176108134

Sone:

Pl.:

Avstand frå veg til tank: m Plassering av tank kode:
 Samla våtvolum, omlag: 0 m³ Frekvens: 208 Tal på kammer:

Materiale: Plast Betong **Utslepp til:** Grunnen Sandfilter Sjø Vatn/bekk Komm. l. Tett tank **Anleggstype** Slamavsk. Gråvann Tett anl Renseanl Pumpekum Synkekum Anna/ukjent

Siste reg. oppdrag.

* Ekstra: Kun bestilling: 21.06.21 reg. av Johny.Birkeland

Merknad / manglar:

JUNI 2021 AVTALE MED KUNDE OM AT ME TØMMER DENNE TANKEN MED BIOL OMBORD I
 FERGE. FØRSTE TØMMING 2026. FREKVENNS 208 FAKT TIL KUNDE.

Type oppdrag: Ordinær tøming: Ekstratøming: Tanken funnen i orden: Manglar: Tank ikkje påvist (TIP): **Tilleggsopplysningar:****Norva24 Vest AS**

Slovågen 16, 5960 Slova

Tlf. 57 78 11 70, vaktlinje

slovag@norva24.no - www

Org.nr. NO 971 057 31 18

Avviksskjema: _____


Avvik nr: _____ Dato: ____/____-21

Hending/skade på: Person ___ Gjenstand ___ Miljø ___ Anna ___

Avviksskjema utfylt/levert ___ Merknad bakside ___

Utførast innan: 21.06.2021

Bil: - Tømar: _____ Dato: ____/____-21 Kl: _____ :

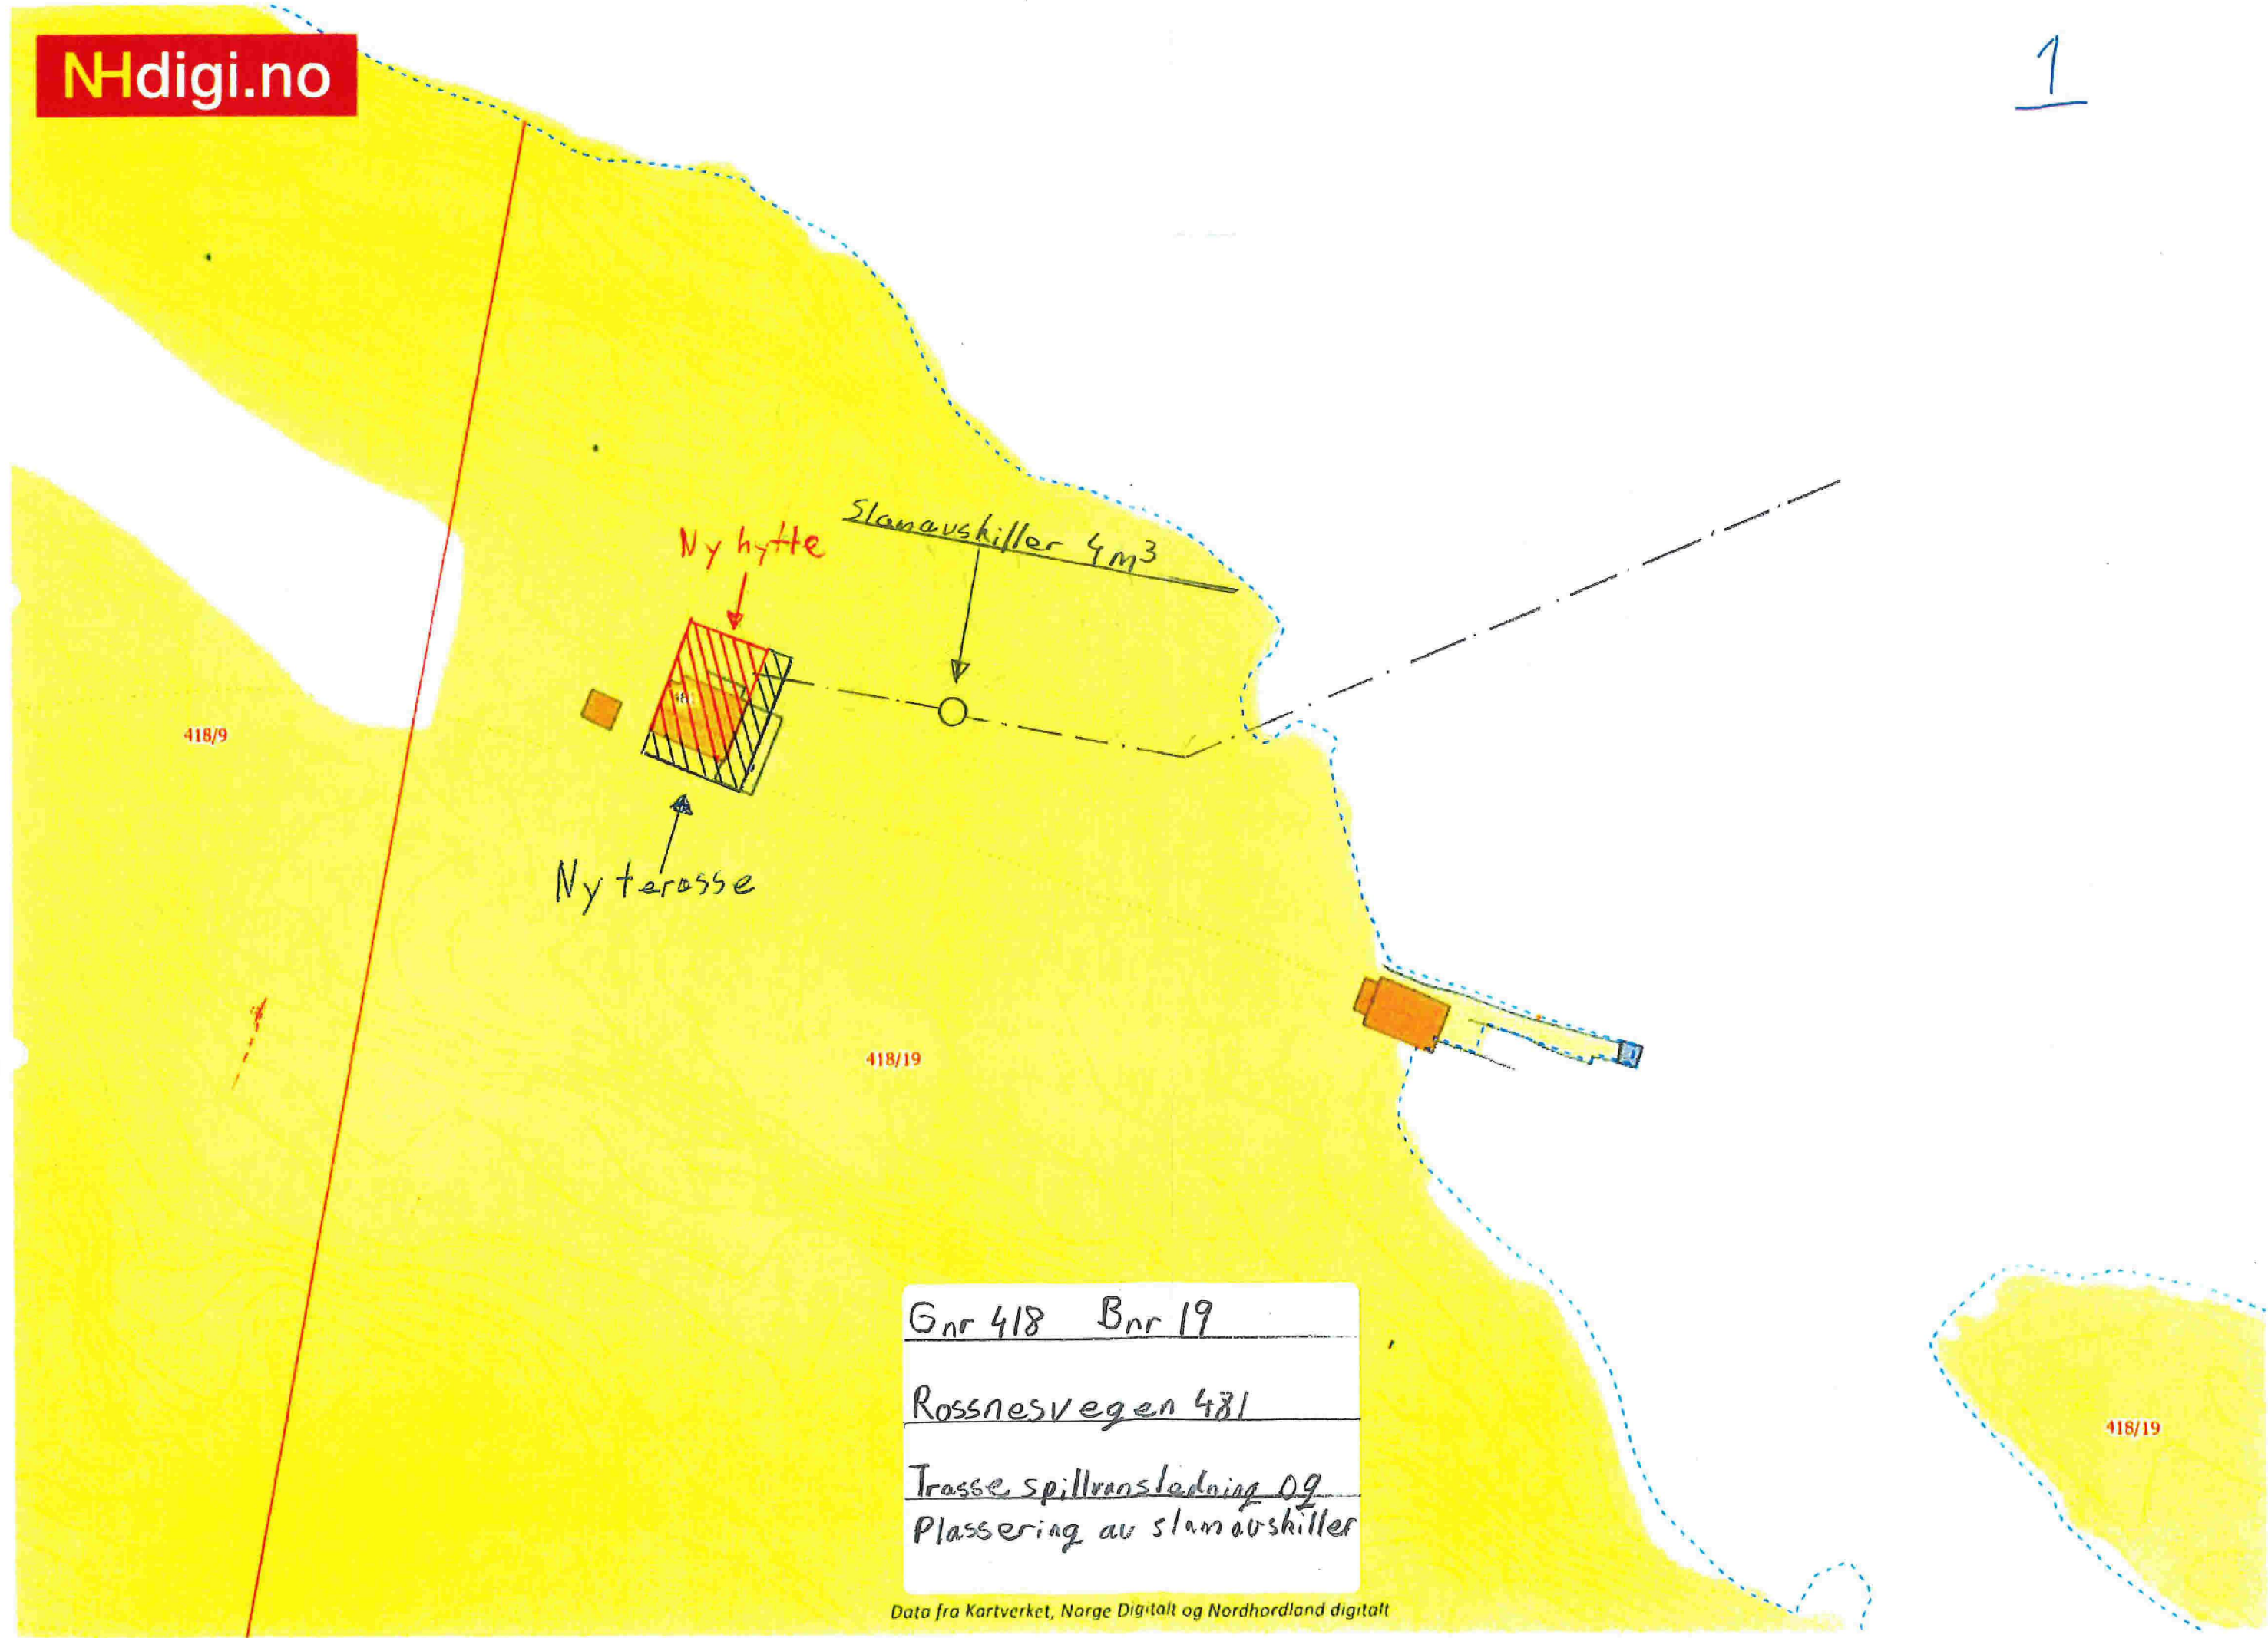

418/9

Ny hytte

Ny terrasse

Slamavskiller 4m³

418/19

Gnr 418 Bnr 19

Rossnesvegen 481

Trasse spillrøsløding og
Plassering av slamavskiller

418/19