

MERKNADER:

Alle detaljer og festehold er mulig nedfaset henting på. Sebelde forbeholdt for tekniske forandringer og utbedringer. Tekniske forhold i bygningssmessig utførelse kan påvirke arealer i mindre grad.

Beholdt i løsthus skal oppføres med dørslut, knyttet til dør. I tillegg bør det oppføres med vannsikkerhet. Unntak for sløsser forutsetter at vannsikkerhet er minimum behov for romoppvarming i stue eller tilsvarende rom. Det kan benyttes annen oppvarming på kjøkken, bad, eller rom som skal holde lavere innetemperatur. Det er ikke tillatt å oppføre rom med lavere innetemperatur, og det omfatter heller ikke oppvarming av varmt tappevann.

Ildsted monteres iht. anvisninger til valgt produkt, dette inkluderer brannmur og beskyttelse av brennbar gulv.

Det er beregnet sikkerhetsglass på vinduer/balkonger med trykkningshøyde mindre enn 0,8 m i områder der det er angitt terrasser/uteplasser. Dette kan fravikes fra perspektiver i huskatalogen og i form av dør- og vindusåpninga hvilke vinduer/balkonger dette gjelder.


I rom med høy takhøyde anbefales det lyttflak i form av absorberter.


Prosjektetsing iht TEK 17.

Sikkerhetsglass leveres i.h.t. Plan og bygningsloven og glassbransjens anbefalinger.

Index	Dato	Beskrivelse	Sign	Kontr.

Oppvarmet BUA:	BYA:	VOLUHM:	ENERGIMERKE
2 * 96,4 m ²	165,3 m ²	2 * 266,7 m ³	B
BRN H01 + H02 + O4:		BRN TOTALT:	
2 * 49,9 + 2 * 46,5 + 41,1 m ²		234,0 m ²	
BYGGEROMMUNE:	GNR/BNR:	POSTNR:	POSTSTED:
Lindås	123/150	5955	Lindås
ADRESSE:		MOH:	
Storhaugen 45		28 moh	
TEGNET AV:	KONTROLLERT AV:	DATO:	FORMAT:
MLM	ESR	11.11.19	A3
PROSJEKT:	PROSJEKTNR.:		
Storhaugen 45	19-0711		
TEGNINGEN VISER:	TEGNING NR.:		
Plan H01	ARK-2-1-01		
STATUS:	MÅLSTOKK:		
Byggemelding	1:100		

TILTAKSHAVER:	Vest Norsk Bygg AS
BYGGERIRM:	
	
<small>INGENIØR- OG ARKITEKTTONIØRET NORGESHUS AS, PB 161, 7233 HELHUS, TLF. 72 85 69 00</small>	
<small>TEGNINGEN ER BEKRYTTET ETTER LOV OM OPPHVSRET OG EIES AV NORGESHUS AS. TEGNINGER SKAL IKKE BENYTTES UTEN VÅR TILLATELSE. TEGNINGEN GJELDER IKKE SØK ARBEIDSTEGNING.</small>	
REV.	

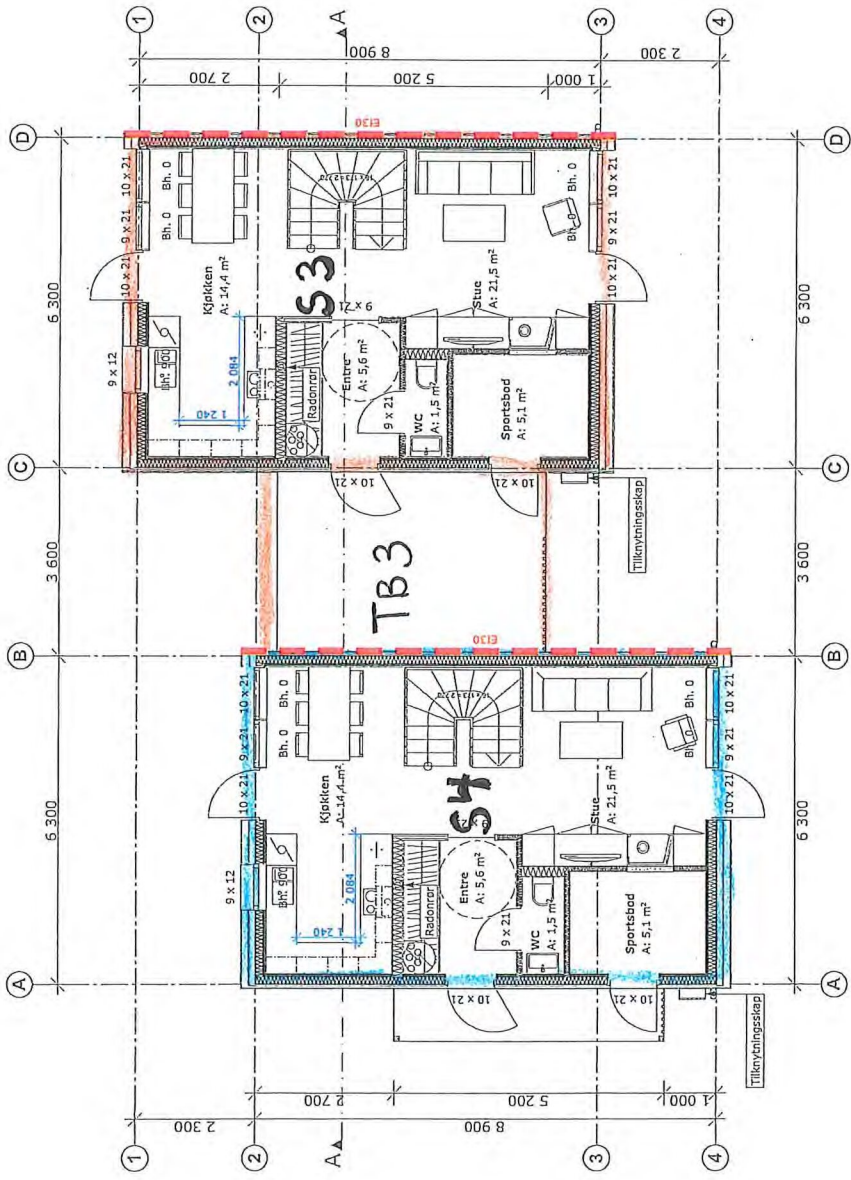

MERKNADER:

Førstehåndstegning. Dette er forbehold om mulig medførelse himling og tekniske foringer. Arealer er beregnet ut fra tegning og er oppgitt iht. NS3910. Tekniske forhold i bygningsmessig utførelse kan påvirke arealer i mindre grad.

Beskrivet i søknad skal oppføres med stein. Kravet gjelder ikke dersom benyttes oppføres med vannledende varme. Umak for sikkerhet forutsetter at vannbåren varme dekker minimum behov for romoppvarming i sukk eller tilsvarende rom. Det kan benyttes annen oppvarming på badetrom, soverom eller rom som skal holde lavere limtemperatur. Det er oppgitt i form av opp- og vindussystema for alle vinduer/balkongdører eller ikke oppvarming av varmt tappevann.

Illustrert monteres iht anvisninger til valgt produkt, dette inkluderer brannmur og beskyttelse av brennbart gull.

Det er beregnet sikkerhetsglass på vinduer/balkongdører med brytingsdybde mindre enn 0,8 m i områder der det er angitt terrasser/uteplasser. Dette kan avvike fra perspektiver i handlingsplan og dette gjelder.

I rom med høy takhøyde anbefales det lydtillatt form av absorberter.

Prosjekterings iht TEK17.

Sikkerhetsglass leveres iht. Plan og bygningsloven og glassbransjens anbefalinger.



H02

1:100

Index	Dato	Beskrivelse	Sign	Kontr.

Oppvarmet BBA:	BVA:	VOLUM:	ENERGIMERKE
2*9,6,4 m ²	165,3 m ²	2*266,7 m ³	B
BBA H01 + H02 + OA:	BBA TOTALT:		
2*49,9 + 2*46,5 + 41,1 m ²	234,0 m ²		

BYGGESKJEMNUMMER:	GNR/BNRK:	POSTNR:	POSTSTED:
Lindås	123/150	5955	Lindås
ADRESSE:			
Storhaugen 45			

TEGNET AV:	KONTROLLERT AV:	DATO:	FORMAT:
MLM	ESR	11.11.19	A3

PROSJEKT:	PROSJEKTNR.:
Storhaugen 45	19-0711
TEGNINGEN VISER:	TEGNING NR.:
Plan H02	ARK-2-1-02
STATUS:	MÅLSTOKK:
Byggemelding	1:100

TILTAKSHAVER:
Vest Norsk Bygg AS
BYGGERNA:



INGENIØR- OG ARKITEKTFORETAK NORGESHUS AS, PB 161, 7233 MELHUS, TLF: 72 85 00 80
TEGNINGEN ER BESKYTTET ETTER LOV OM OPPHavsRETT OG EIES AV NORGESHUS AS. TEGNINGEN SIAL IKKE BENYTTES UTEF VÅR TILLATELSE. TEGNINGEN GJELDER IKKE SOM ARBEIDSTEGNING.
REV.

GMP 123 9WR 150
STORHAUGEN 45A/B
5955 LINDAS

1:50
01.11.22
1.ETASJØ

Vedl. 4 an⁴

