


HEIGHT must be between 1 and 4000 pixels.

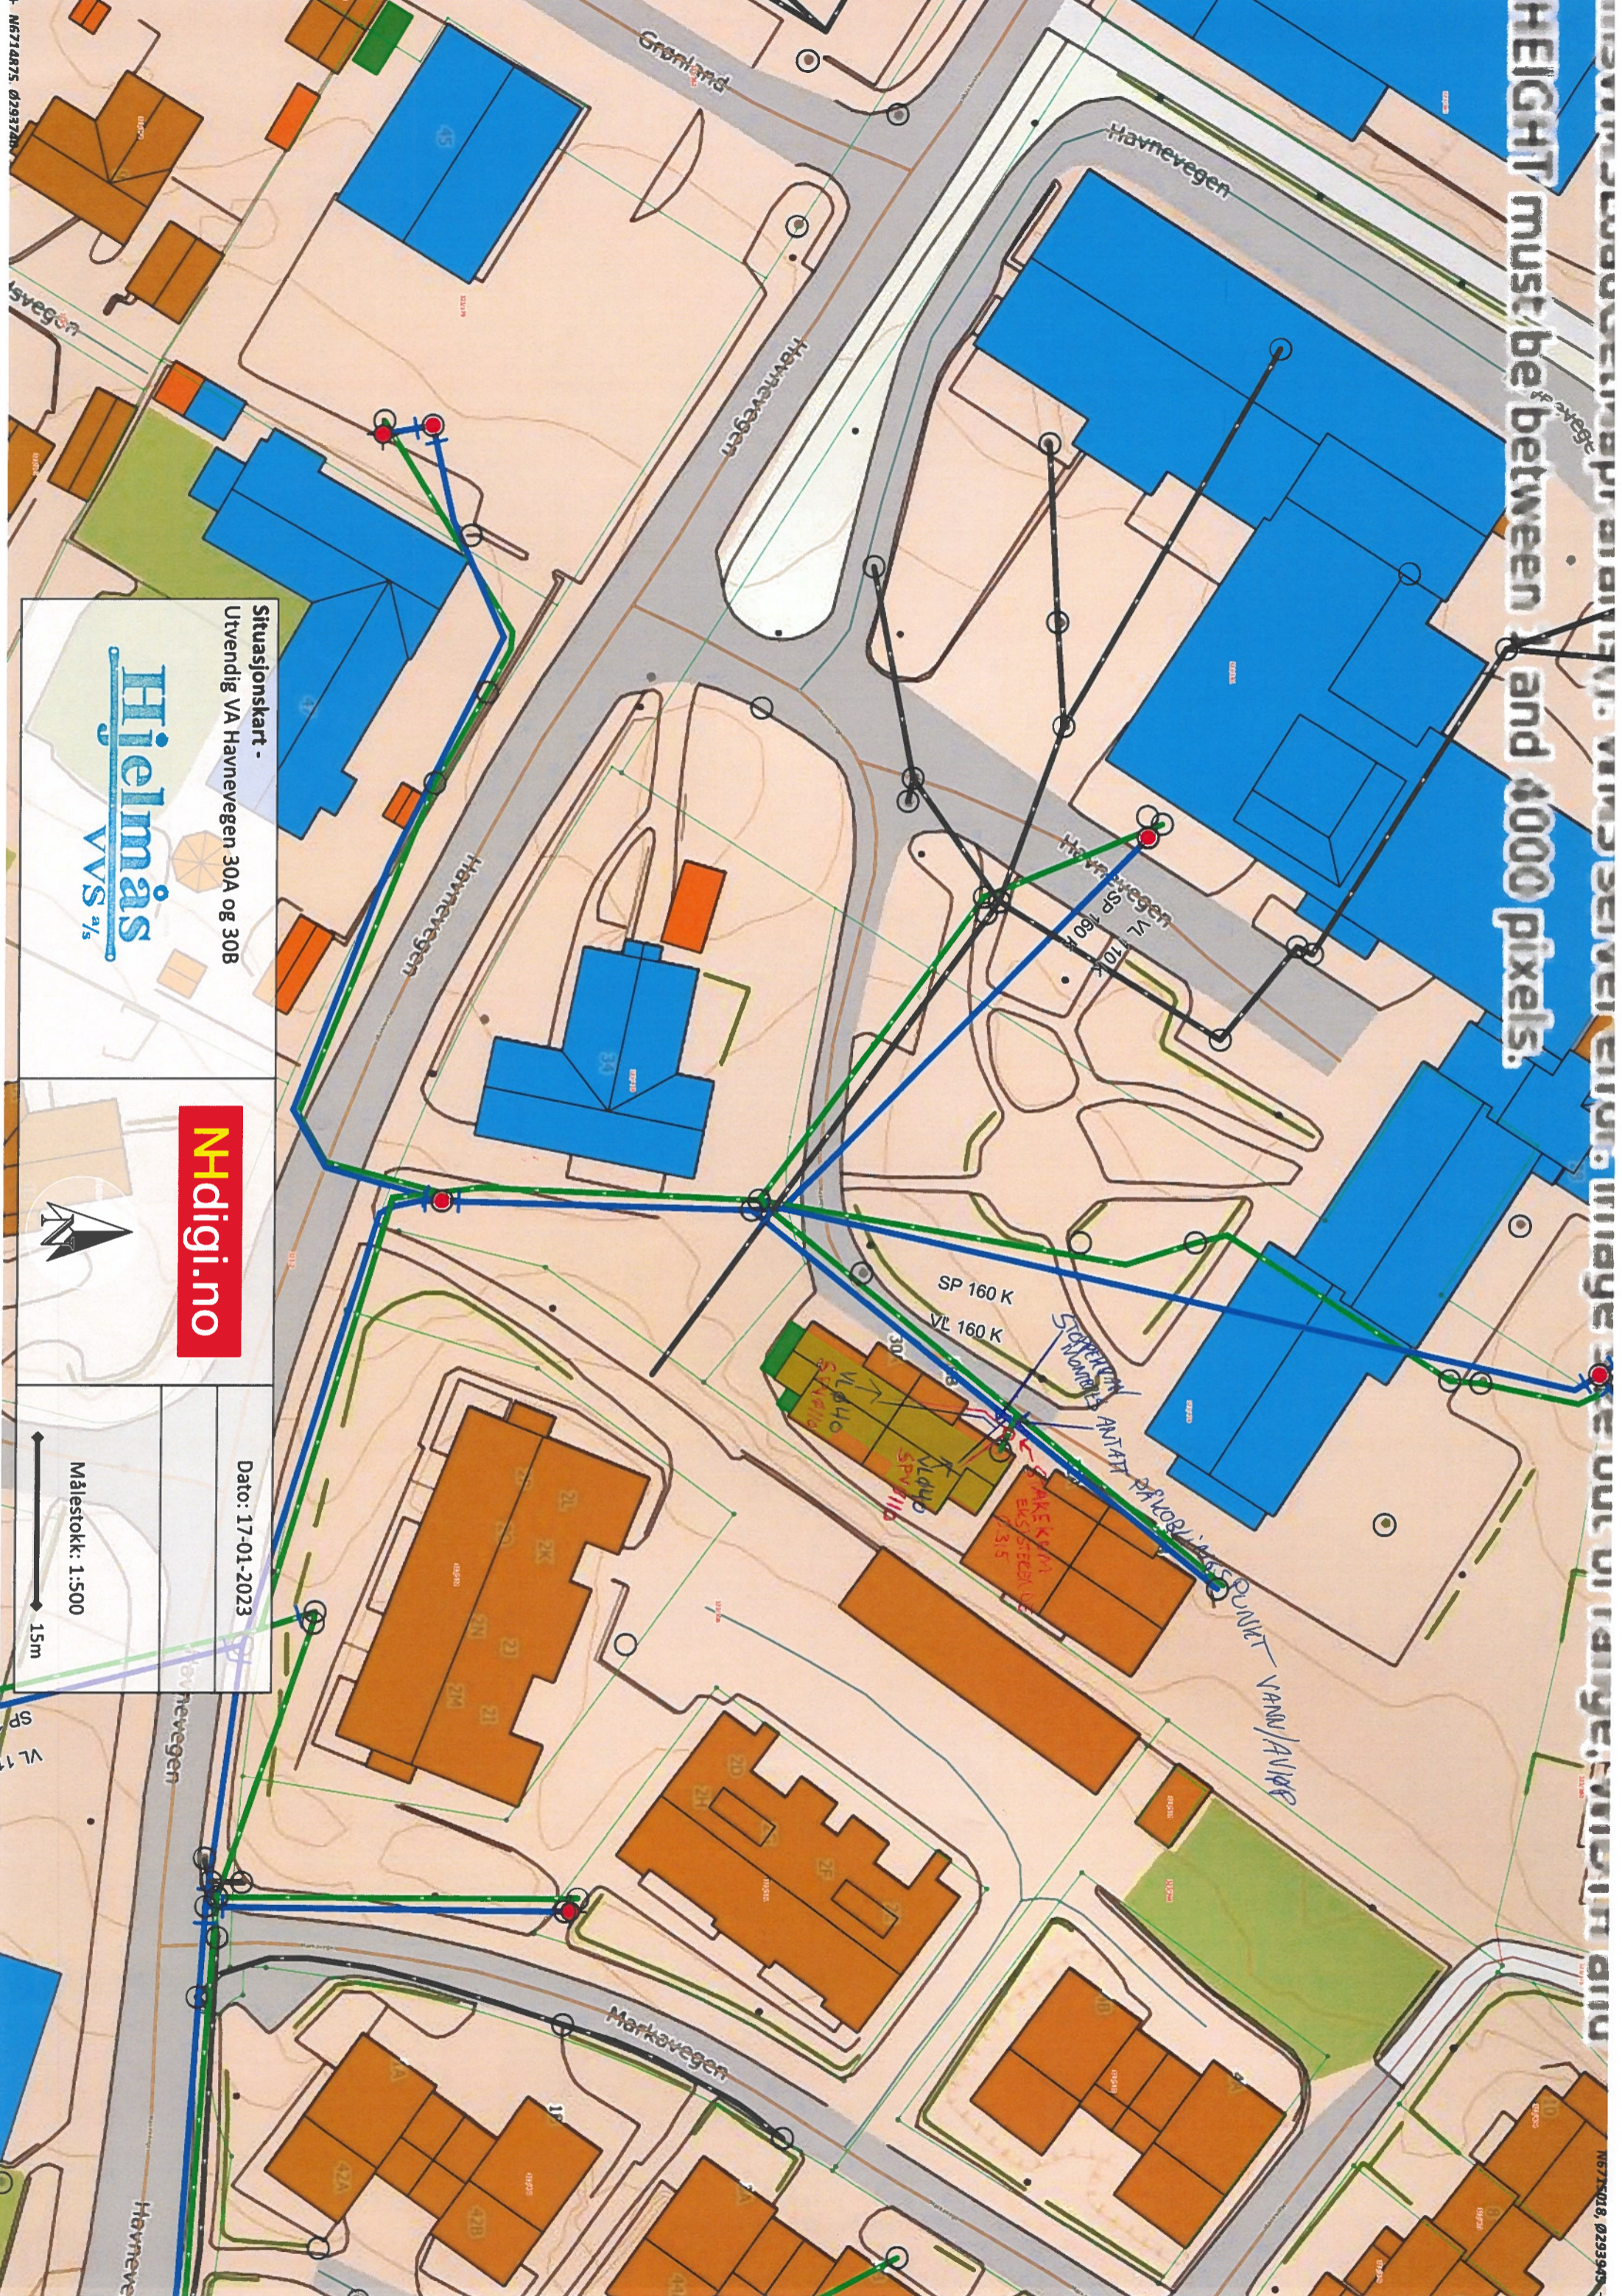

Situasjonskart -
Utvendig VA Havnevegen 30A og 30B

Hjelmås
VVS AS

Nhdigi.no

Dato: 17-01-2023

Målestokk: 1:500



1. N6714875, Ø2937200

N6715028, Ø2939405