



Jeanett Vikebø Fosse
Tjørnavegen 31
5918 FREKHAUG

Referanser:
Dykkar:
Vår: 23/13 - 23/4635


Saksbehandlar:
Anngunn Marie Gullbrå
anngunn.gullbra@alver.kommune.no

Dato:
18.01.2023

Melding om frittliggjande bygning unntatt søknadsplikt - gbnr 345/99 Vikebø

Kommunen har registrert ferdig oppsatt bygg i matrikkelen etter opplysningar i innsendt melding frå deg.

Bygget er plassert ca i kart (fasadeliv) og bygningsopplysningane er registrert i bygningsdelen i matrikkelen. Det er registrert 11 m2 BRA og 13 m2 BTA, ikkje motsatt slik det var oppgitt i meldinga. Trur de må ha byta om desse areala. Bygget vil verte meir nøyaktig innteikna etter neste ny-kartlegging.

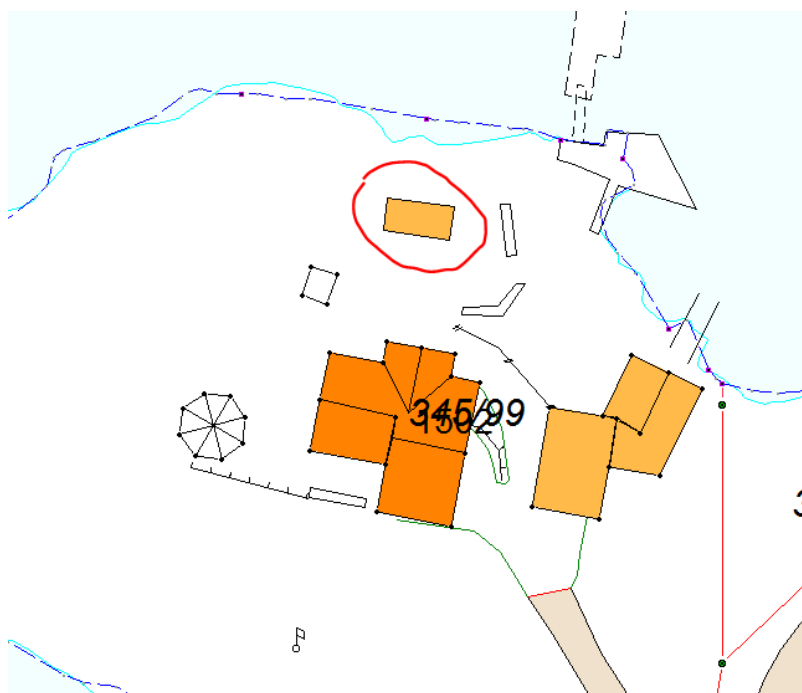

Ved denne registreringa av bygg utan søknadsplikt i kart og matrikkel, etter Plan- og bygningslova (PBL) §20-5, er det ikkje vurdert om oppsett bygg oppfyller vilkåra for fritak frå søknadsplikt. I slike saker er det byggherre sitt ansvar å kontrollere at alle vilkår for å byggja unntatt søknad er til stades.

Registreringa i matrikkelen inneber då heller ikkje noko godkjenning av bygget etter PBL.

Vedlagt er matrikkelrapport som viser kva opplysningar som er registrert om bygget/tilbygget.

Med vennleg helsing
Alver kommune, Kart og oppmåling

Anngunn Marie Gullbrå
avdelingsingeniør

Dette dokumentet er elektronisk godkjent og har difor ingen signatur.

Vedlegg:

345-99-bygg u søknadsplikt

Mottakarar:

Jeanett Vikebø Fosse
Raymond Vikebø Fosse

Tjørnavegen 31
Tjørnavegen 31

5918 FREKHAUG
5918 FREKHAUG