


Fra: Lars Ottar Sagstad
Sendt: torsdag 12. januar 2023 14:32
Til: lasse_dale@hotmail.com
Emne: Saknr 22/7020 Meland
Vedlegg: plantegning innvendig (DokID 1851804).jpg

Hei

Skal til å behandle søknad, men eg fekk ikkje tegninger til å stemme. Kan du tegne inn mål på tilbygg på vedlagt tegning og sende i retur? (7,0 x 6,42m)

Ta med eventuelle vinduer som mangler.



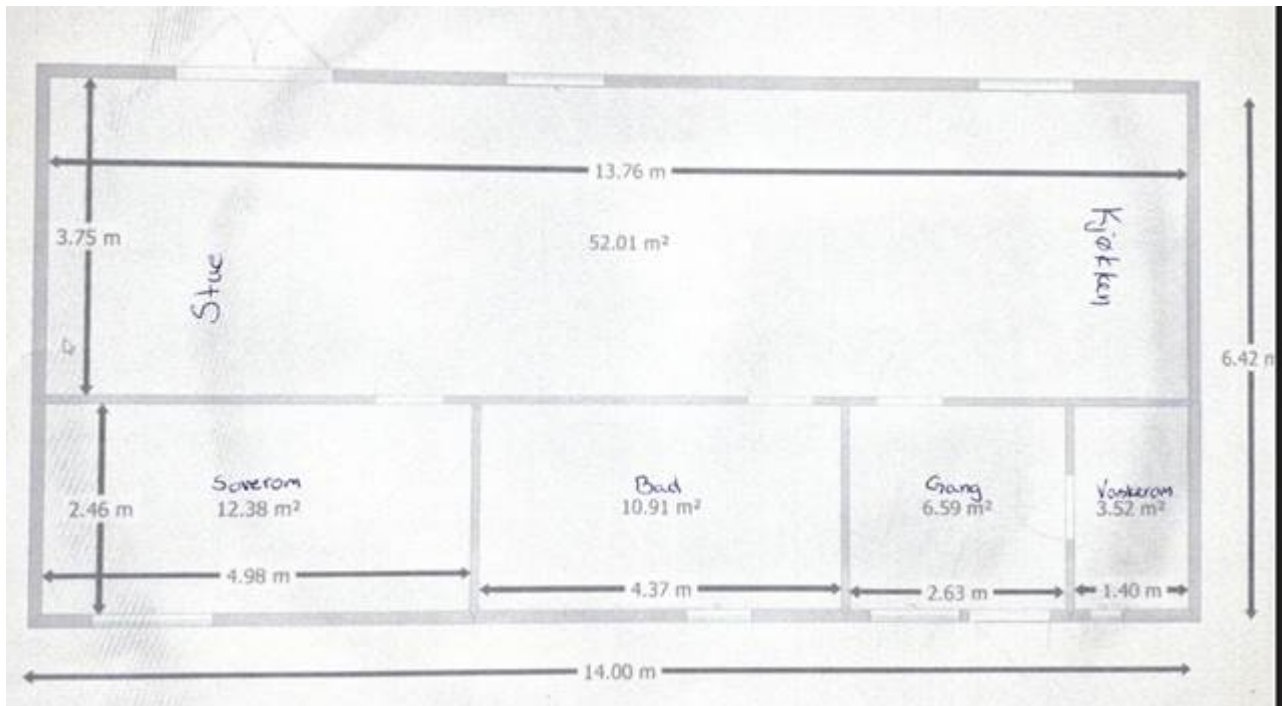

Med venleg helsing

Lars Ottar Sagstad

Rådgjevar

Tlf 56 17 11 93

Plan- og byggesak

Alver kommune

Frekhaug Kommunehus, Havnevegen 41



ALVER
KOMMUNE