

VEDLEGG 11:

ISDALSTUBBAKEN
101

Gbnr 137/259 - bygget


Gbnr 137/826 - areal
rundt

SØKNAD
OM
ALTANER

Altan 3

Altan 2

Altan 1

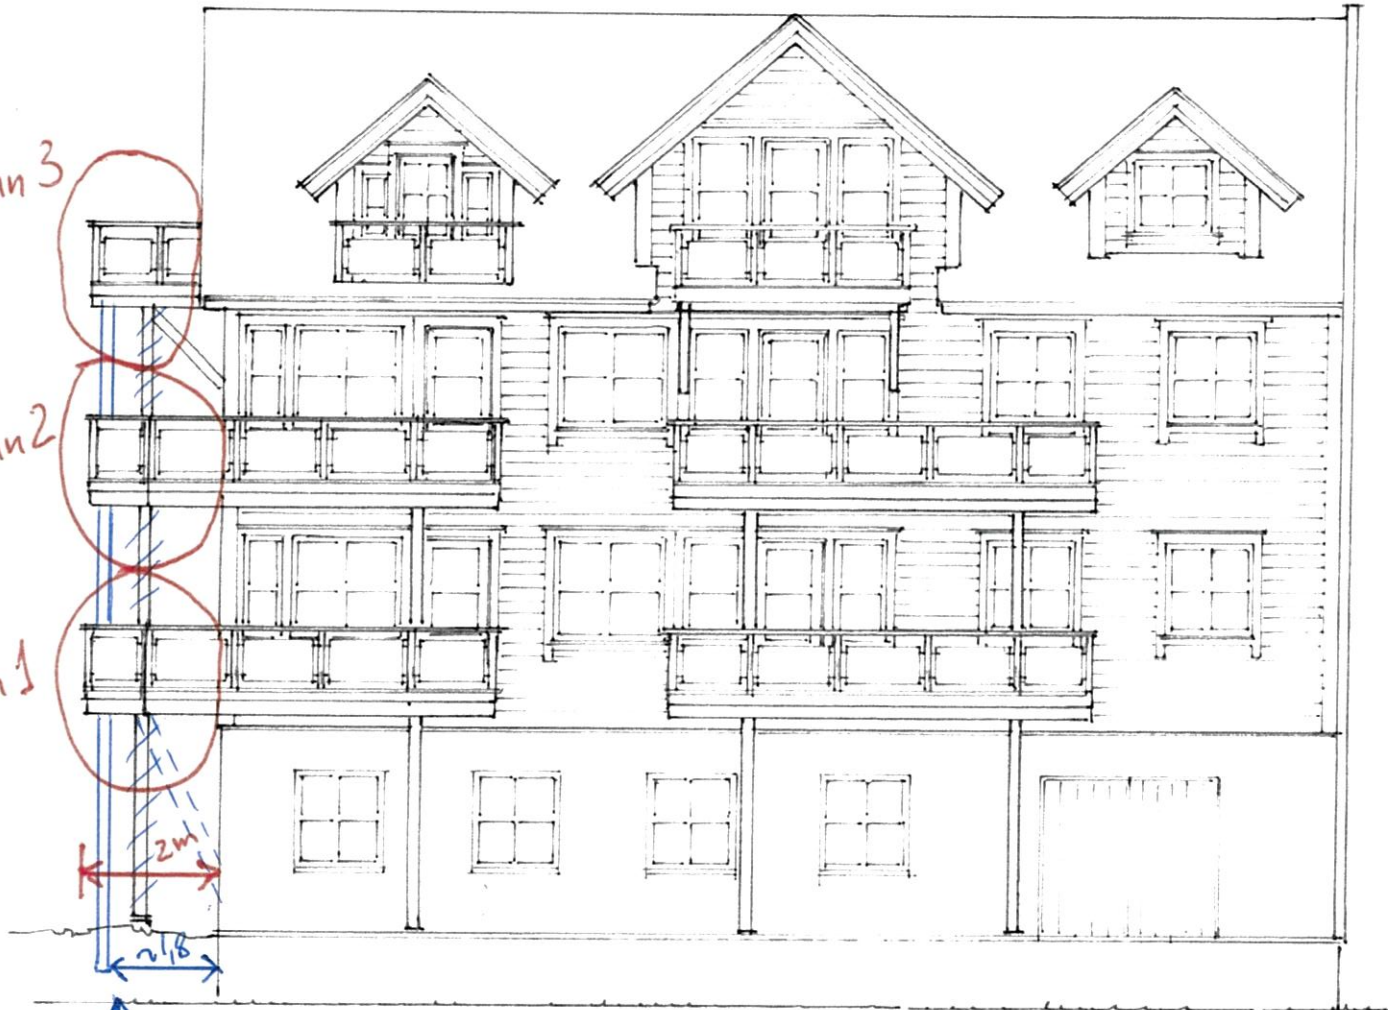

◦ FASADE SØR ◦

Flytte søyle lenger ut
bort fra gangarealet.

Evt skråstreg mot veggen. 10.1.2023

14.11.2022

ÅGE VIGLEIK NYHAMMOR

KONTAKT: 9000 0000