

SITUASJONSKART

Gnr/Bnr: 22/26

Adresse: Mjåtveitmarka 15

Eigar/søkar: Aslaug Haugland

Kvalitet: FKB-B

Gjeldande plan: Kommuneplan

Planformål: LNF

Vår referanse: ØT

Sign.

MELAND KOMMUNE	
municipalavd. natur, næring og tekniske tenester	
29 MARS 2010	
J.nr. 10/4105	
Ark. 22/26	Saksh.
Saksid. 08/222-10	



Målestokk: 1:1000
Dato: 17.03.2010


MELAND
KOMMUNE



Fremt. Komm Kum

---#---#---#
Gjerde
Usikker eigedomsgrense
Målt eigedomsgrense

■ Bolighus
■ Andre bygg

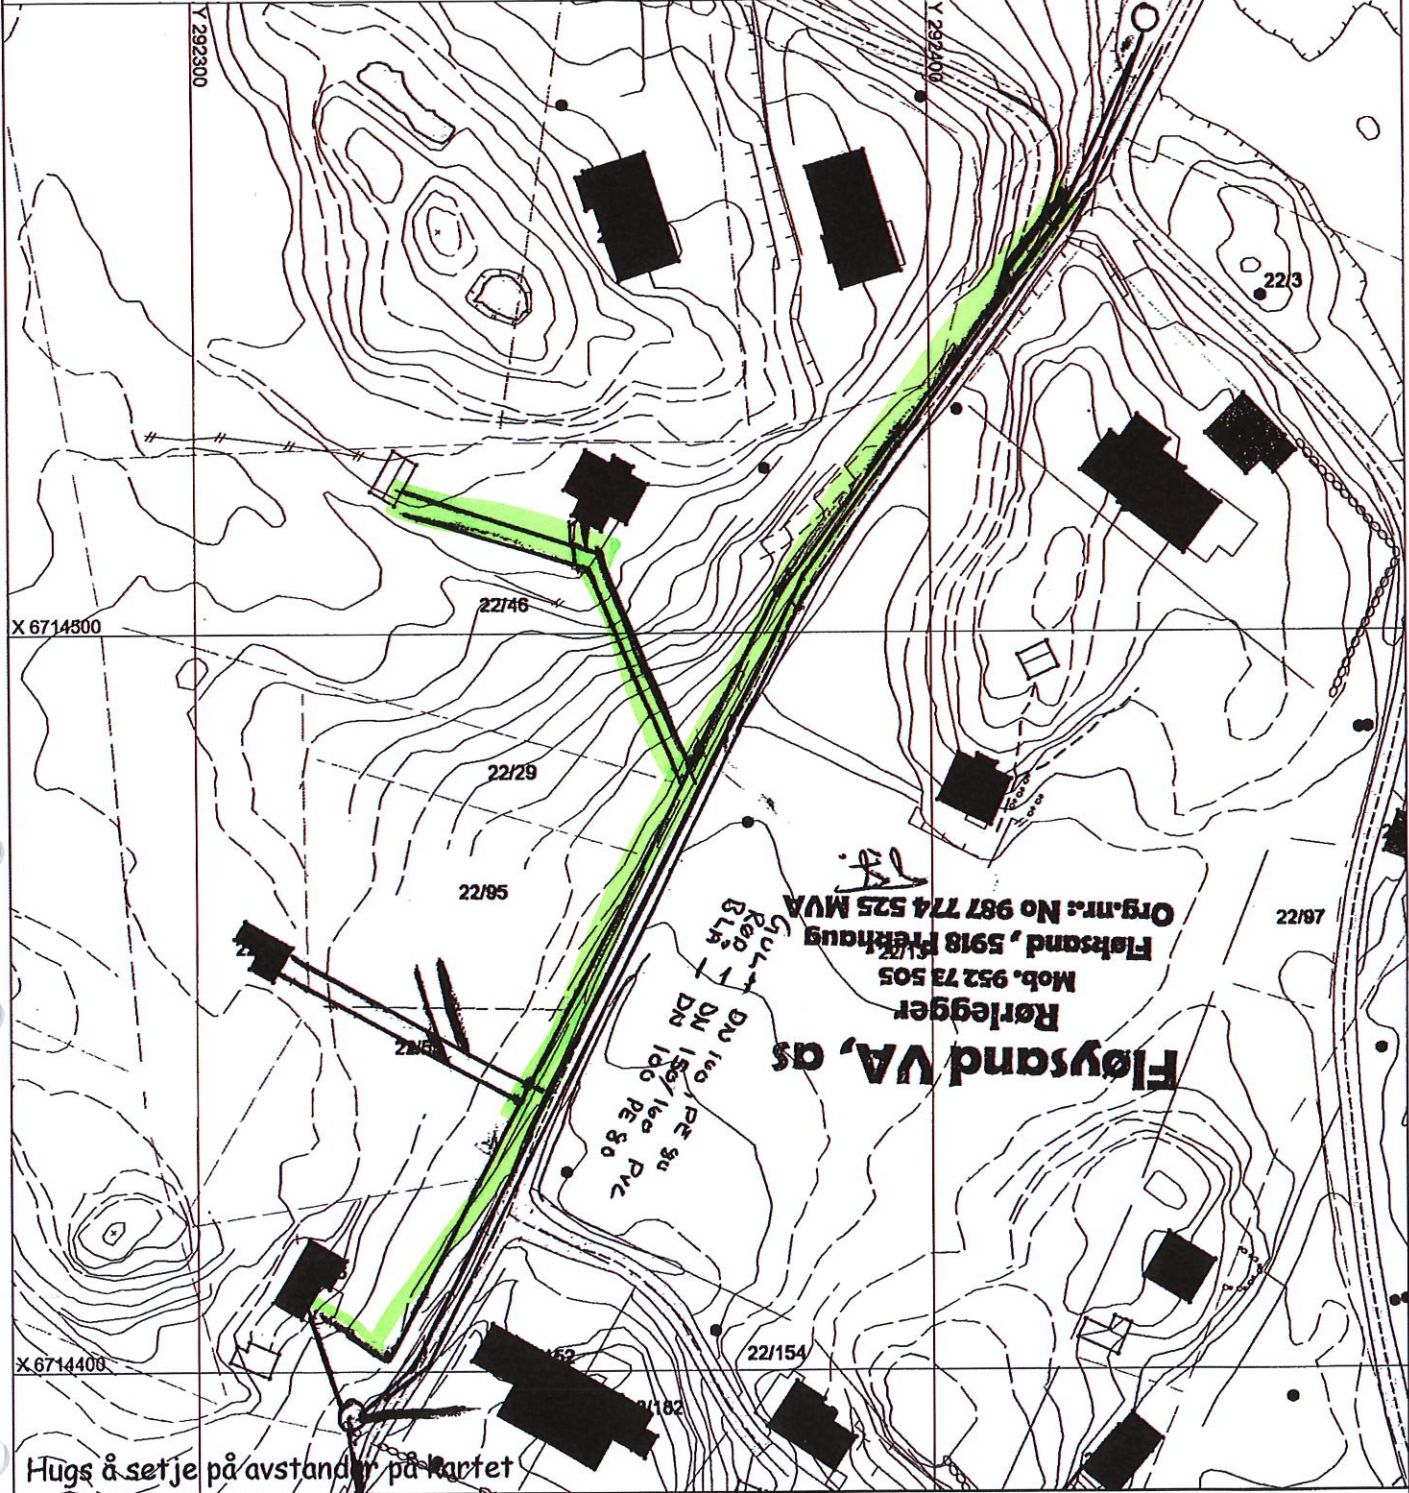

SITUASJONSPLAN

▨ Tiltak

Emdekeurn

Terje Fløysand 28/3-10
Underskrift Situasjonsplan Dato

MELAND KOMMUNE	
Kommunalavd. natur, næring og tekniske tenester	
29 MARS 2010	
J.nr.	10/4105
Ark.	22/26
Saks.	BNR 26,53,95
08/222 - 10	

VA-ARBEID

Beskrivelse til situasjonskart for Mjåtveitmarka Gnr. 22

Ansvarlig søker: Byggmester Knut Henanger.

Ref. til medsendt situasjonskart.

Vannledning, spillvannsledning og pumpeledning blir lagt i samme grøft i vegskulder nedover til pumpestasjon.(endekum)

Disse er merket med fargene blå-vann, rød –spillvann og gul-pumpeledning.

Endekummen blir i første omgang et godkjent minirensesanlegg av type Biovac. Senere, når Meland Kommune har etablert pumpestasjon , blir rensesanlegget byttet ut med pumpestasjon.

Denne vil da bli dimensjonert opp mot antall boenheter som skal kobles til.

I utgangspunktet skal vi koble vannet til en eksisterende 63 mm komm. vannledning. Vi legger ned en DN 100 plastledning.Dette med hensyn til brannhydrant(er). Regner med at kommunen erstatter denne 63-ledningen med større dim. senere.

Pumpeledningen blir DN 100, PE-80. Denne har da mulighet til å ta 30 eneboligheter. (Event. fremtidig.)

Kjerneboring er et alternativ til grøfter der hvor det kan være besparende.

På spillvannet blir det montert profilkummer på alle avgreninger og pr. 50m på rette strekk.

Fløksand 29 mars 2010.

Fløysand VA, as

Rørlegger

Mob. 952 73 505

Fløksand , 5918 Frekhaug

Org.nr.: No 987 774 525 MVA

Til Meland kommune

Postboks 79

5918 Frekhaug

- 2 OKT. 2013

Jnr. 13/13149 Saksh. _____
Ark. 22/210 Ark.del _____
Saksid. 08/222-16

Bygging av veg-, vass og avlaupsanlegg GNR 22 BNR26,53 og 95

Det er gjort nokon endringer i forhold til det som er godkjent den 06.04.11

- Avløpsledninga er lagt med fall slik att me unngjekk pumpestasjon. Dette blei ei bedre løysing, med tanke på vedlikehold og driftsutgifter. Vedlagt kart viser plassering av VA.
- Avkjørsel på veg er flytta, slik att Gnr22 Bnr 46 bruker samme avkjørsel. Sjå vedlagt sit.kart

Knut Hennings

Ansvarlig søker