

Frå: Dag Sudmann <dsu@framo.no>
Send: onsdag 18. januar 2023 13:22
Til: Anne Lise Molvik; Magnus Helgesen; tomas@haugland-vvs.no
Emne: RE: Situasjonsplan VA - gbnr 1/295 Flatøy
Vedlegg: 901 Vestnorsk Brunnboring AS Borrehullsrapport Hjelten 15_Alver_UTF27-04-2022_M750_A4.pdf

Hei!

Det er kart som viser tilknytningspunkt for gbnr1/295 som er rett, sjå vedlagt borehullsrapport.

Best regards
Dag Sudmann



Dag Sudmann
Project_Planner
Direct: +4755999474
E-Mail: dsu@framo.no | Teams: [dsu@framo.no](https://teams.microsoft.com/join/dsu@framo.no)

Framo Flatøy AS
Flatøyvegen 24
NO-5918 Frekhaug, Norway
Tel: +47 55 99 94 00
www.framo.com

From: Anne Lise Molvik <anne.lise.molvik@alver.kommune.no>
Sent: Wednesday, January 18, 2023 12:38
To: Magnus Helgesen <magnus.helgesen@majo.no>; tomas@haugland-vvs.no
Cc: Dag Sudmann <dsu@framo.no>
Subject: Situasjonsplan VA - gbnr 1/295 Flatøy


Hei

Eg viser til mottatt situasjonsplan med tilknytningspunkt for vatn og avløp for eigedomen gbnr 1/295.

Vi forstår at eigedomen skal knytast til kommunalt vass- og avløpsanlegg via privat leidningsnett som er godkjend etablert i byggesaka på nabotomta gbnr 1/294. Mottatt kart som viser tilknytningspunkt for gbnr 1/295 samsvarar ikkje med tidlegare godkjend trase. Vi ber om tilbakemelding på kva trase som er rett.

Kart med VA-trase som er godkjend i byggesaka på gbnr 1/294
som viser tilknytningspunkt for gbnr 1/295

Mottatt kart

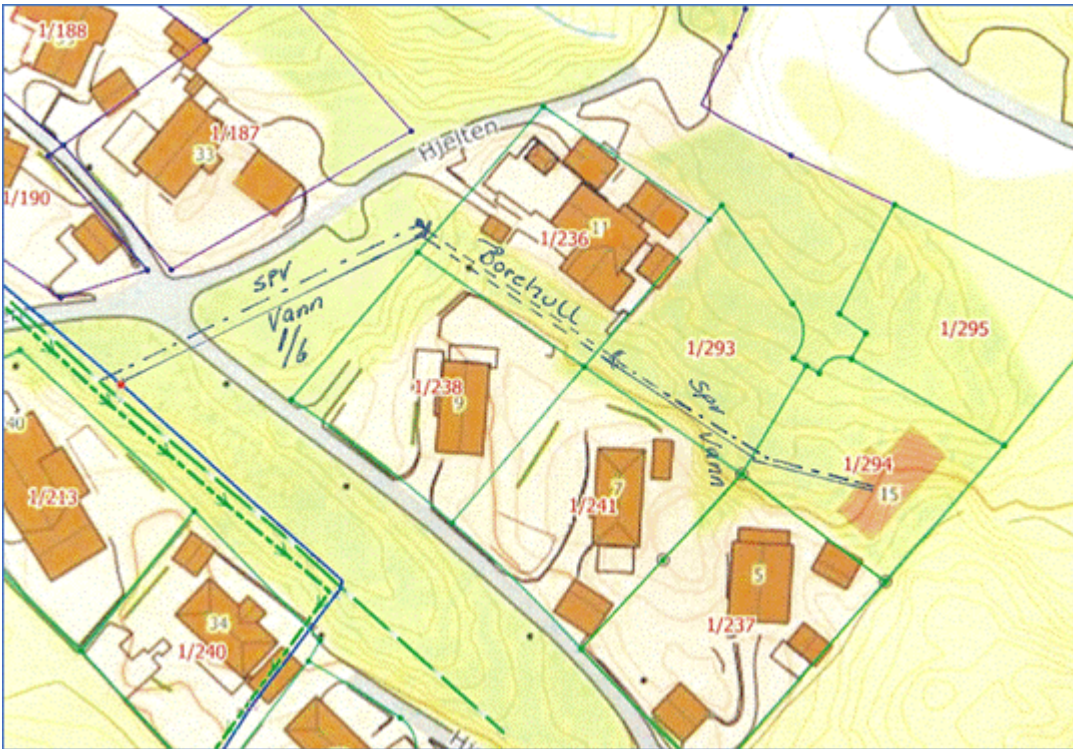

Vennleg helsing

Anne Lise Molvik | Rådgjevar byggesak

Telefon: 56 37 56 40

Innbyggjarservice: +47 56 37 50 00

www.alver.kommune.no



ALVER
KOMMUNE

Frå: Magnus Helgesen <magnus.helgesen@majo.no>
Send: onsdag 18. januar 2023 11:16
Til: Anne Lise Molvik <anne.lise.molvik@alver.kommune.no>
Emne: VS: situasjonsplan Dag Sudmann Flatøy

Hei!

Snakket med rørlegger i dag tidlig, og videresender vedlegg fra han.
Innmålt punkt kommer ved ferdigmelding.
Rørleggermelding var ikke innsendt pga manglende tinglysing på rettighet.

Med vennlig hilsen

Magnus helgesen | Byggeleder
Mob 977 09 118 | magnus@majo.no
Majo Eiendom AS
Lindåsvegen 154, 5916 Isdalstø
Hoved: 56 12 33 22



Systemhus
Fråske i Bergen siden 1967

Fra: Tomas Sandvik <tomas@haugland-vvs.no>
Sendt: onsdag 18. januar 2023 10:27
Til: Magnus Helgesen <magnus.helgesen@majo.no>; Dag Sudmann <dsu@framo.no>
Emne: situasjonsplan

Hei da har jeg laget ny situasjonsplan med løsningen slik det ble gjort. sender inn rørleggermelding slik som ble avtalt på telefon i dag tidlig.

Med vennlig hilsen

Tomas Sandvik.

Comfort

AS Haugland VVS
Lyngveien 2, 5914 Isdalstø
Mob: 95018851, Tel: 56 35 77 90
www.comfort.no

This e-mail is intended solely for the use of the individual or entity to whom it is addressed and its content shall be regarded as confidential unless explicitly stated otherwise.
If you have received this e-mail by mistake, please notify the sender immediately by e-mail and delete this e-mail from your system.
Framo is an Alfa Laval owned company and personal data and email will be handled in accordance with the [Alfa Laval Privacy Policy](#).