


Boligareal eks. parkering og sportsbod:
 1. etasje: 79 m² BRA
 2. etasje: 86 m² BRA
 Totalt: 165 m² BRA

Prosjekt: Sveäsen felt B1a og B1b
 Fase: Byggemelding
 Tegning: Planløsning Enebolig B-1

Tilakshaver: Sveäsen AS
 Date: 03.12.2021
 Tegning: E-01

Gnr/Bnr: 322/18 m.fl.
 Tegner: MA
 Kontr: VH
 Ansv: AB

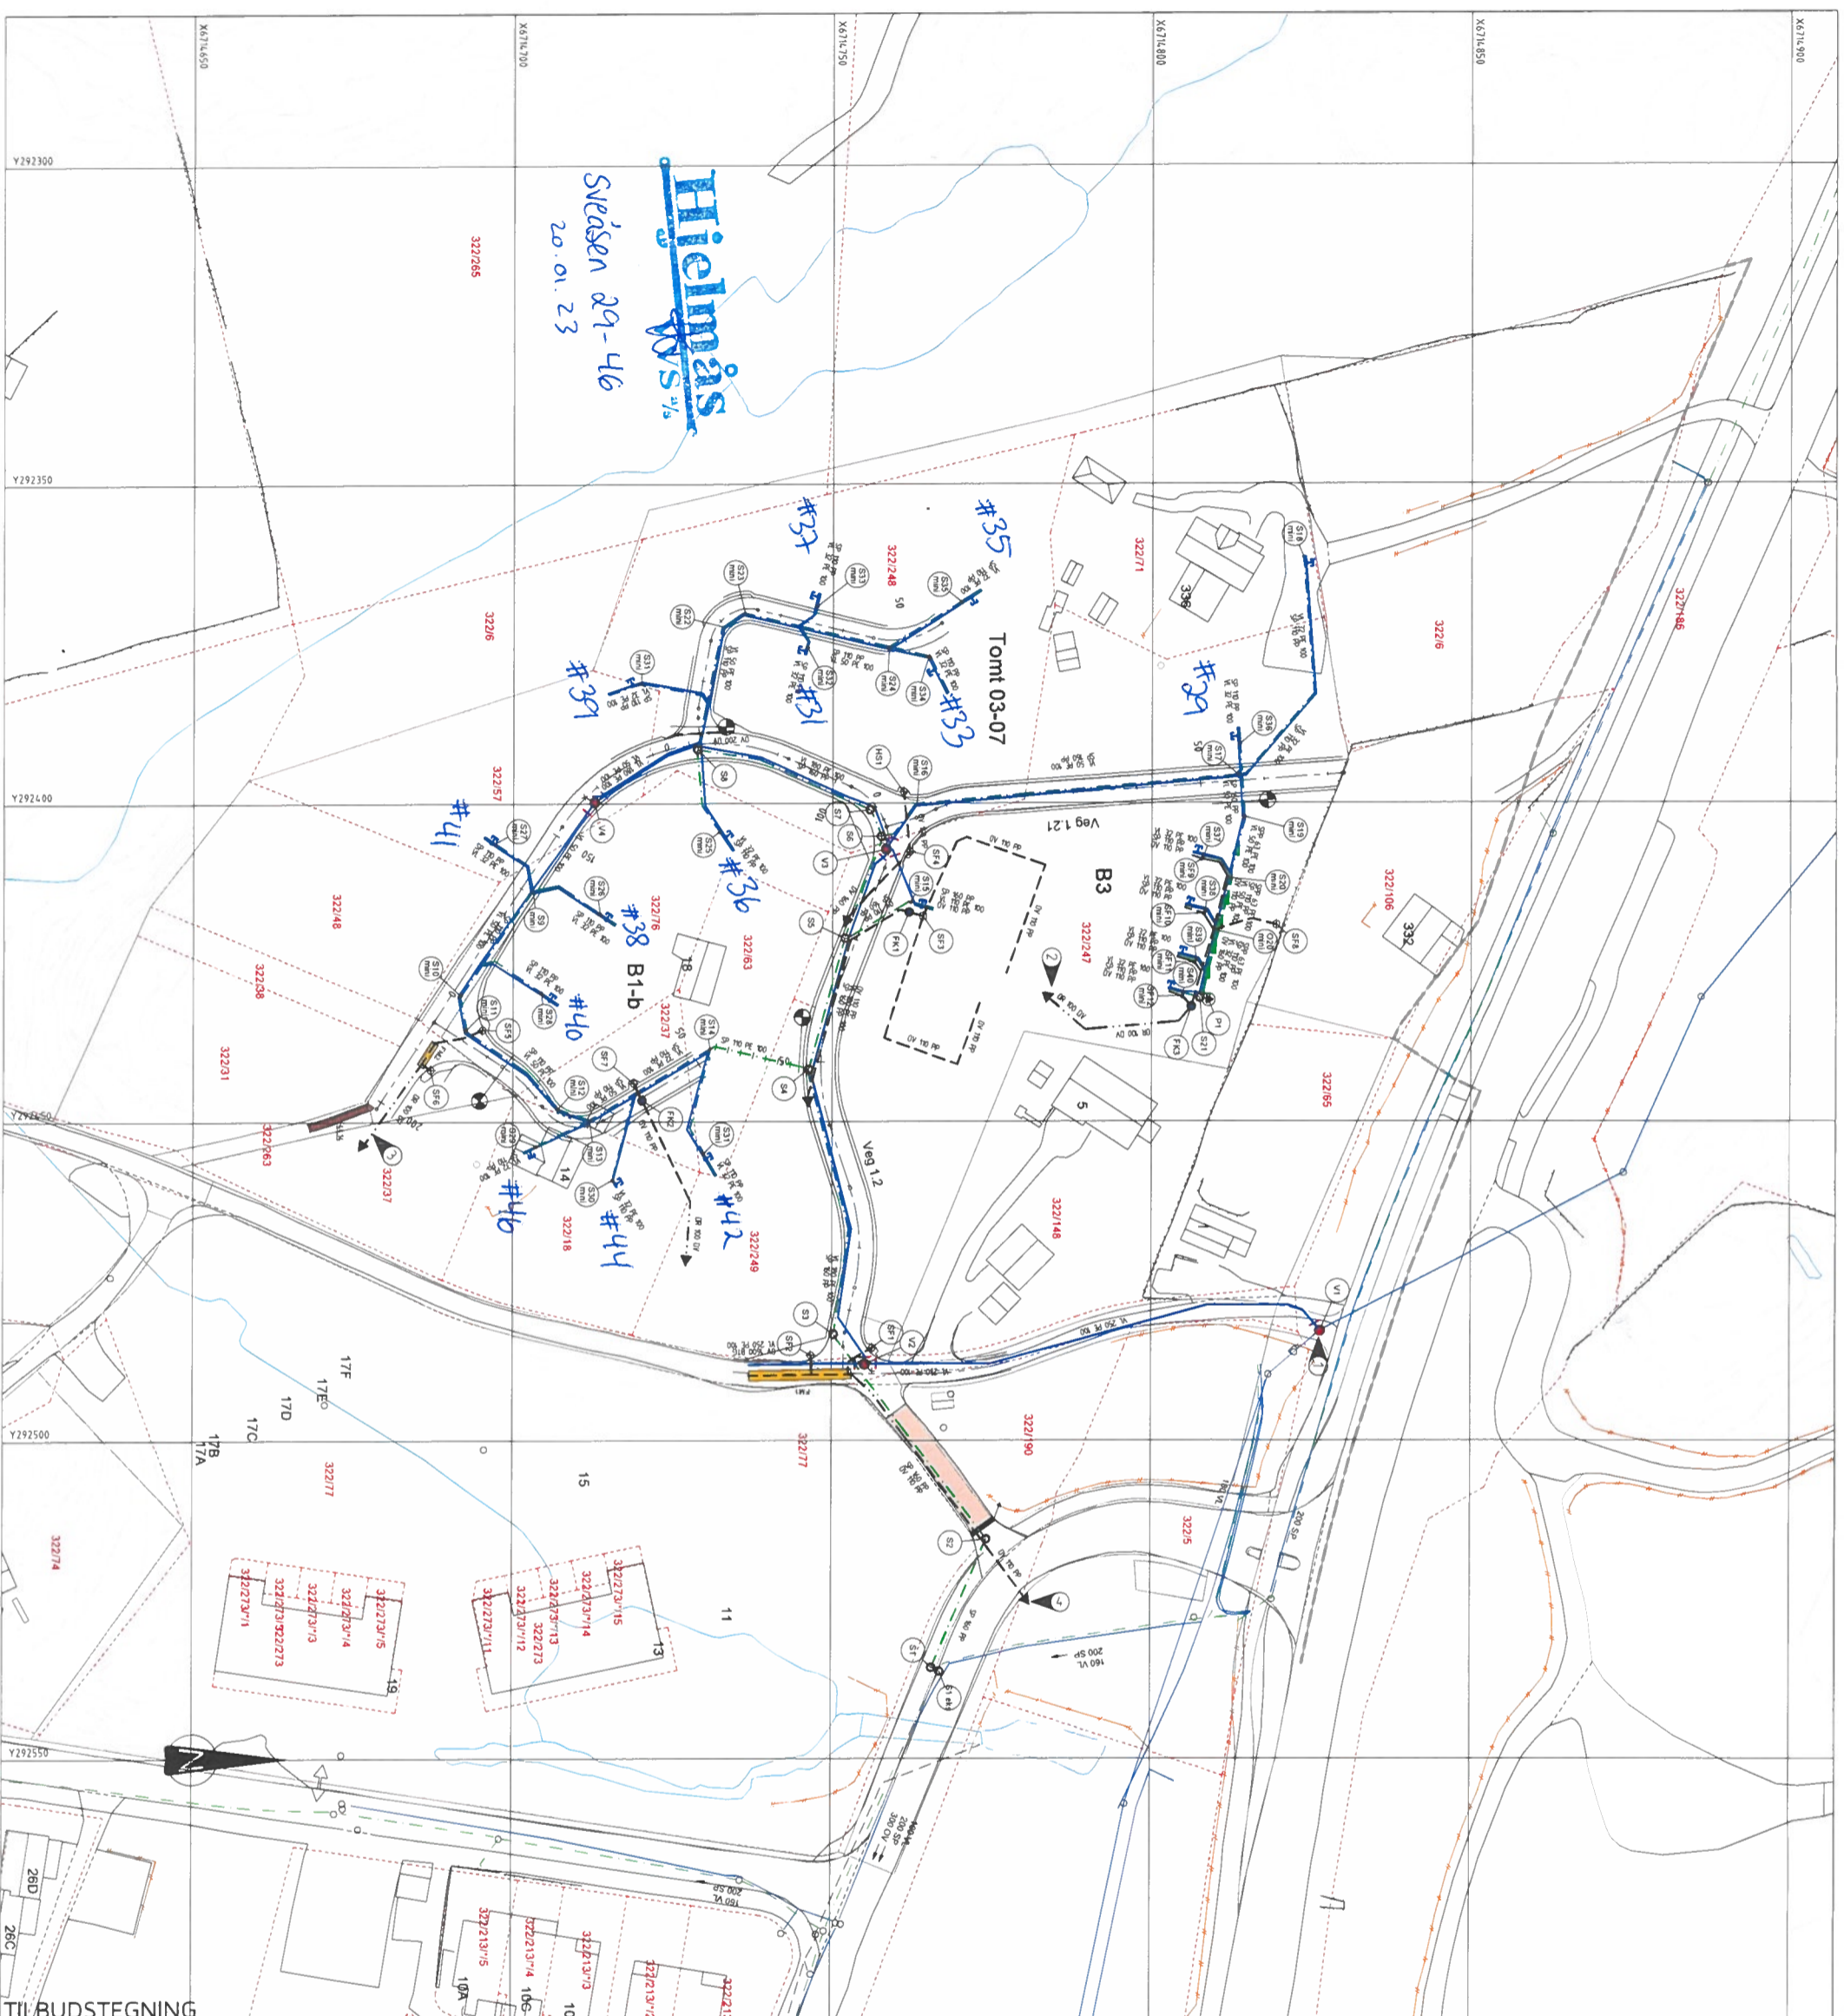

MERKNAD

- 1 Lokalisering og frøgraving av eks. ø225mm PVC vannledning for tilknytning ad kum V1
- 2 Utløp i drenerende masser i lek/tilpottsareal. Leibes mot byggeplan og drenering for leilighetsbygg
- 3 Overvannsledning legges under mur i enken av veg 12
- 4 Utløp fra overvannsledning i grøntareal. Grøft avsluttes med utlegging av drenerende masser for filterasson i grøntet.

TEGNFORKLARING

- | Eksisterende | Prosjektert |
|--|-------------|
| Vannledning (VU) | — |
| Splivannledning (SP) | — |
| Overvannsledning (OV) | — |
| Drenerledning (DR) | — |
| Splivann pumpeledning (SPP) | — |
| Ledning i borehull | — |
| Støkekum (SI) | ○ |
| Ministøkekum (S mm) | ○ |
| Førdrøyningskum (FK1, FK2, FK3) | ● |
| Vannledningskum m/brann- og støyvegg (V) | ● |
| Lufteventill | × |
| Støppekran på vannledning | — |
| Sandfangskum m/kuppelstøp (SF) | ⊕ |
| Sandfangskum m/støkk (SF) | ⊖ |
| Sandfangskum m/støkk for røkkeløs (SF mst) | • |
| Førdrøyningsmagasin (FM) | ■ |
| FM 1 = minimum 30,4 m ³ | |
| FM 2 = minimum 4,3 m ³ | |
| Utløp | ▶ |
| Kjøkkvannpistasjon (P) | ▶ |
| Vannmekkeler i vegdekke | ■ |
| Drenergrønt | ■ |
| Entreprisegrense | ○ |

TILBUDSTEGNING

haugen vva Kvalitetens Vann

Sveäsen AS

MJÅTVEITMARKA - Sveäsen Boligfelt

Vann- og avløpsplan

Prosjekt	18055
Dato	26.03.2021
Skala	1:500
Prosjekt	GH01

Prosjekt: Sveäsen AS
 Oppdragsgiver: Mjåttveitmarka - Sveäsen Boligfelt
 Vann- og avløpsplan

Rev. Ludo Sign.

Rev. 21.10.22 HF Vannbøtke over SP i Veg 11, Drennerende, Utløp F111, ferdiglaget.
 A 11.05.21 HF NY trase V1-V2, NYK utløp, FK3, Kum S8, S12, S11, F11, FK1 og FK3 fjernes.
 Ny trase: S13-S8, NY Kum 120, Merkand 1-3.
 Kvalitetens Vann



Teiknforklaring

- Omriss parkeringskjeller
- Regulert byggegrense
- Eksisterende teiggrenser
- Eksisterende planlagt opp
- Nye teiggrenser
- Eksisterende koter
- Nye koter
- Sti/tråkk
- Gjerde
- +53 Prosjekterte høyder
- 322/247 Gnr/bnr
- Uberørt grøntareal
- Tilpasset/felles grøntareal
- Privat uteoppholdsareal/hage
- Lek/opphold
- Vei
- Nye bygg (ulike farger)
- Overbygget uteareal
- Skjæring
- Støttemur
- Avfallshåndtering
- Gangvei

Hjelmås
SVS AS

Sveäsen 29-46
20.01.23

Prosjekt: Sveäsen	Etikett: Sveäsen AS	Overflate: 322/18 m.fl.	ENTEN ARKITEKTER
Fase: Nabovarsel	Dato: 03.12.2021	Bladnr: 2104	
Tegning: Utomhusplan	Utgangspunkt: D-2	Mål: A2/1:500	
		Tegner: SFV	
		Kontroll: MAA AB	