

**Fra:** Thor Arne Maridal <thorarnemaridal@outlook.com>  
**Sendt:** 22.01.2023 16:10:24  
**Til:** Anngunn Marie Gullbrå <anngunn.gullbra@alver.kommune.no>  
**Emne:** SV: Melding om bygg unntatt søknadsplikt.

---

Hei igjen.

Etter å ha sendt forrige e-post til deg, oppdaget jeg at jeg har tenkt feil angående BYA.

Jeg trodde BYA skulle være total bygningsmasse på tomten.

Men ser når jeg går igjennom nå, at det kun er for nytt bygg. Da er korrekt BYA for gjeldende bygg: 26m2.

Mvh  
Thor Arne Maridal

---

**Fra:** Thor Arne Maridal  
**Sendt:** søndag 22. januar 2023 15:58  
**Til:** Anngunn Marie Gullbrå <anngunn.gullbra@alver.kommune.no>  
**Emne:** SV: Melding om bygg unntatt søknadsplikt.

Hei  
Takk for tilbakemelding og svar.

Det stemmer at det er bygg som er markert på tegning dette gjelder.

Vi har nå tatt mål, og kommet til at:

BYA: 160,5 m2

BRA: 20,5 m2

BTA: 26 m2 m2

Data for ferdigstilling av bygg 7. august 2022.

Mvh  
Thor Arne Maridal

---

**Fra:** Anngunn Marie Gullbrå <[anngunn.gullbra@alver.kommune.no](mailto:anngunn.gullbra@alver.kommune.no)>  
**Sendt:** onsdag 18. januar 2023 13:24  
**Til:** [thorarnemaridal@outlook.com](mailto:thorarnemaridal@outlook.com)  
**Emne:** Melding om bygg unntatt søknadsplikt.

Hei


Viser til innsendt e-post om ferdig oppsett bygg. Bygg unntatt søknadsplikt vert registrert i kart og matrikkel av kart og oppmålingsavdelinga.

For å få dette rett registrert i matrikkelen, så treng me at du oppgir alle areala som skal registrerast i matrikkelen: BYA, BRA og BTA.

Me må også ha ein eksakt dato for ferdigstilling.

Vedlagt ligg skjema du skulle brukt til å melda om dette bygget. Du kan enten fylle ut dette og sende inn til kommunen, eller sjå på forklaringa av areal i skjema, og melde inn dei 3 areala og dato som svar på denne e-posten.

Dersom det dette bygget du melder om, så treng du ikkje senda inn kart, då dette alt er reg i kartet:

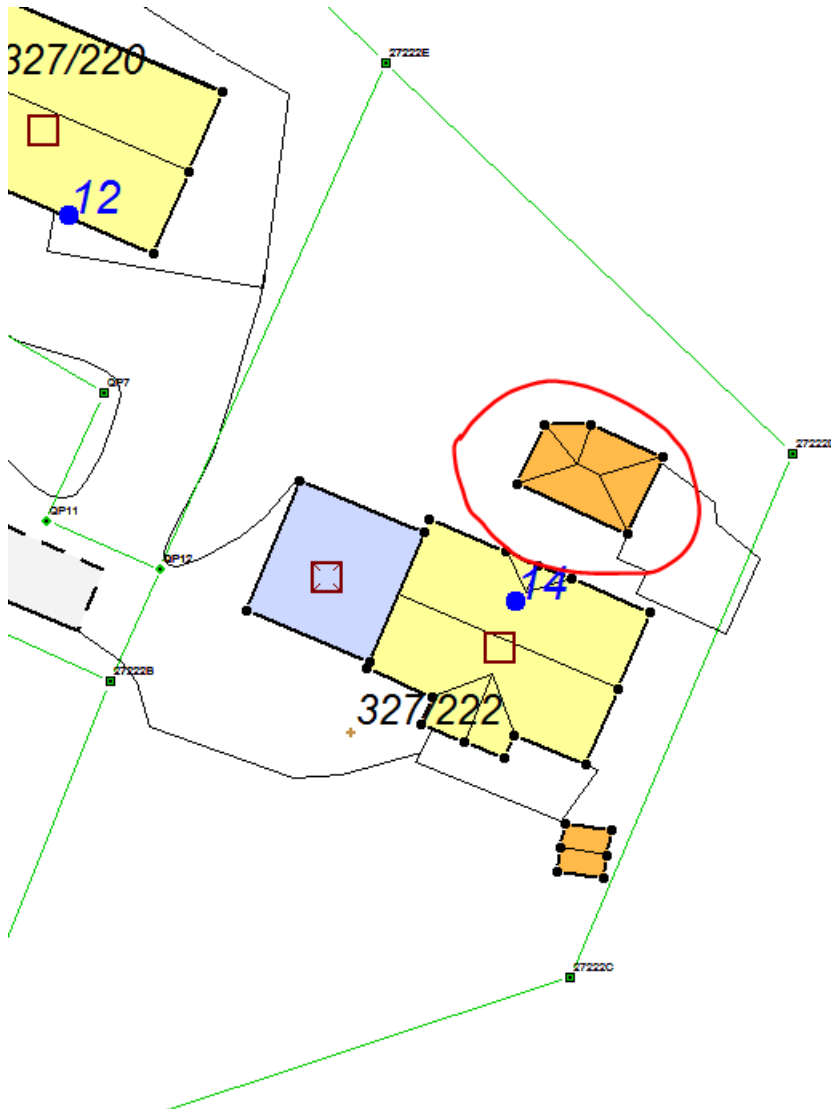

Dersom det gjeld eit anna bygg, må du teikna det inn i kart så nøyaktig som råd, oppgje avstandar frå andre bygg/ grense og i tillegg oppgje fasademål på bygget.

Med helsing

**Anngunn Marie Gullbrå** | Avdelingsingeniør Kart og Oppmåling

Telefon: +47 56 17 11 81

Innbyggjarservice: +47 56 37 50 00

[www.alver.kommune.no](http://www.alver.kommune.no)



**ALVER**  
KOMMUNE