


**SØKNADSTEGNING**

Prosjekt: BOUG - REV. AGAT-LUX+ Moderne  
Tegning vedr.: SITUASJONSPLAN

Prosjekt ID: 22-098  
Tegn.nr: 500  
Målestokk: 1:500 A3  
Dato: 29.11.2022  
Tegnet av: EN

Tittel: SØLVIT PALMIESEN & ENIRD SKENDAJ  
G.nr.: 428 B.nr.: 142  
Adresse: ALVER, Marøyvegen 51  
Byggested: 5239 RÅDAL  
Arkitekt: E.A. SMITH AS AVD. HIBA HUS -  
leverandør: STEVNEBØ BYGGEVARE AS - 5937 BØVÅGEN

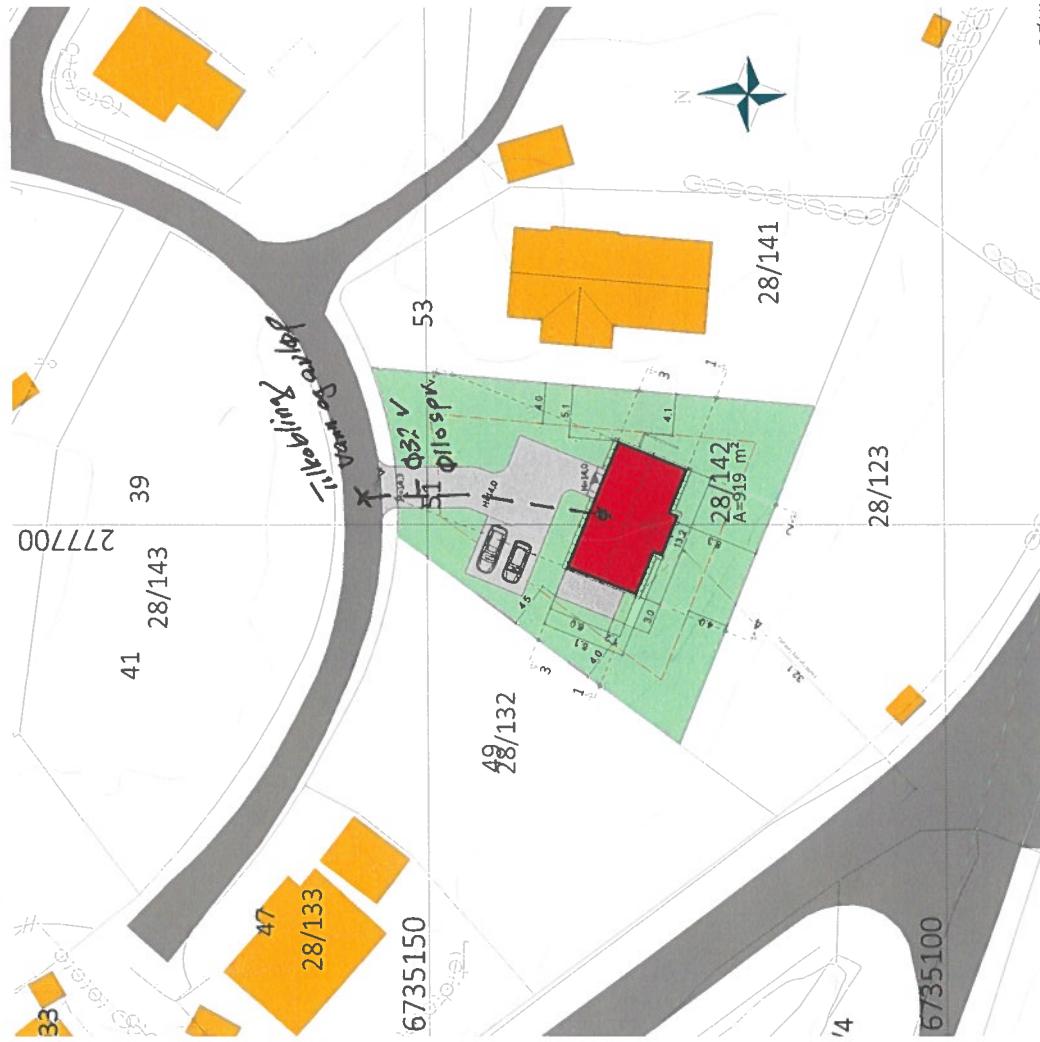

NEDFOTOGRAFERT  





