

Nnr.: 170 1976 23.06.76

Dette eksemplar vert å senda herads-
agronomen på Radøy for seinare åjour-
føring av det økonomiske Kartverket.

55/23

Sjøløste

Skyldskifte

Ters dag den 23 Juni 1976 heldt vi underskrivne, oppnemnde av lensman-
nen, skyldskifte på garden Karhuif

g. nr. 55 b.nr. 1 med skyld mark 1.67 i Radøy
kommune. Skyldskifte er kravt av Einar og Bertha (Myksevoll
som har grunnboksheimel til den egedomen skyldskiftet gjeld¹⁾).

Menns-oppnemningsbrevet fylgjer. Alle mennene har gjevi skjønsmannslovnad, så nær som²⁾

Alle

Ved tenesta møtte Ole Nordmark, Gunnstein Kolstad, Mikal Ulsøen

Av partane:³⁾ Møtte Seljær og Hjøpar.

Av grannane:⁴⁾ Møtte Børnvard Nordli

Mennene valde til formann Ole Nordmark

Om den/dei fråskilde luten/lutene av garden kan det gjevast desse opplysningane:


1. Areal: Dyrka jord dekar, naturleg eng og kulturbeite dekar, produktiv
skog dekar, anna areal dekar. I alt dekar.

2. Grenser:⁴⁾

Parcellen har til med markskillev med
vitne i grenselina til G. nr. 55 B. nr. 7
og går 23,25 meter i Sørleg leid til kross
i fjell.

7 Sørvestleg leid 26,40 meter til kross i fjell

- 1) Skyldskifte kan ikkje godtakast til tinglysing utan at den som krev tenesta, anten har grunnboksheimel eller dom for at han eig den luten av egedomen som han vil ha fråskilt (§ 1 i skylddelingslova.)
- 2) Har nokon av mennene ikkje gjevi slik lovnad som er nemnd i § 20 i lov nr. 1 frå 1/6 1917, skal han skriva under ei utsegn med etternemnde ordlyd før tenesta tek til, og utsegna skal sendast til sorenskrivaren saman med skyldskiftet: «Eg lovar at eg i alle saker vil gjera tenesta mi som skjønsmann samvitsfullt og etter beste overtyding. den 10 N. N.»
- 3) Om nokon av dei grannane eller partane som skyldskiftet vedkjem, ikkje møter, må ein her opplysa om det er prova at dei har fått varsel, eller når det gjeld grannane, om det er rekna for uturvande å varsle dei (§§ 2 og 8 i skylddelingslova.)
- 4) Sjå §§ 3 og 8 i skylddelingslova. Grensen mot granne-eigedomar skal ein ikkje skriva opp når eigaren ikkje er til stades og samtykkjer i det som vert skriva. Skal mennene etter krav frå partane fastsetja sjølve markskillev, samstundes med at dei set i skyld (§ 7 i lova), må dei her nemna det som trengs om det og. Det må ikkje stiftas bruksrett eller servitut i skyldstiftet utan at heftet er vedteki skriftleg av den som har grunnboksheimelen til den egedomen heftet skal liggja på (§ 5 i lova.)

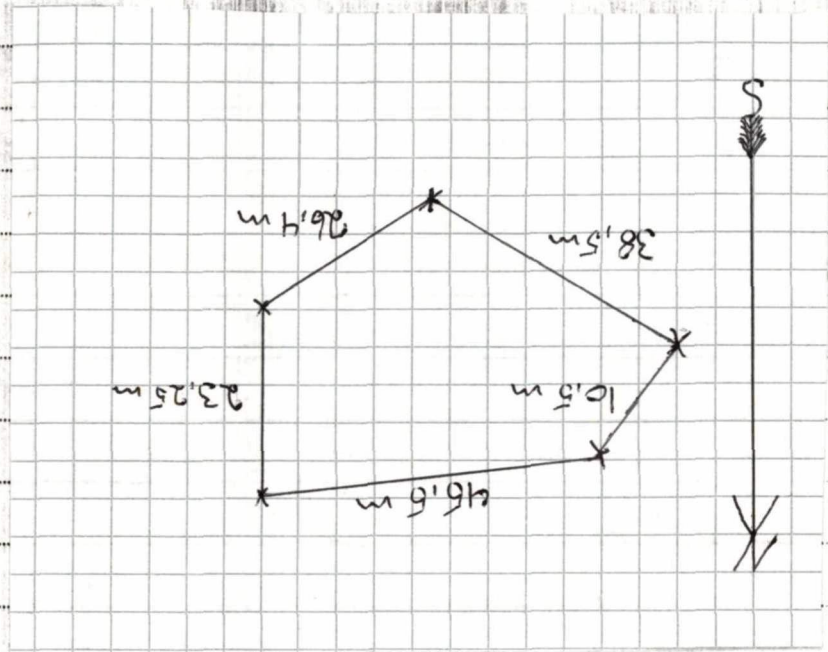

7 nord-nordwest 38,50 meter til Kross n
 fult.
 11/2 nord-nordost 10,50 meter til
 nord-syd og videre n gennemskina
 til 2. apr. 55 B.m. 7.
