


Y-277750

Kontroll
Skisse for Gnr.424 Bnr.303
Bøvågen
Nordbøvegen, Alver Kommune.

X-6736550

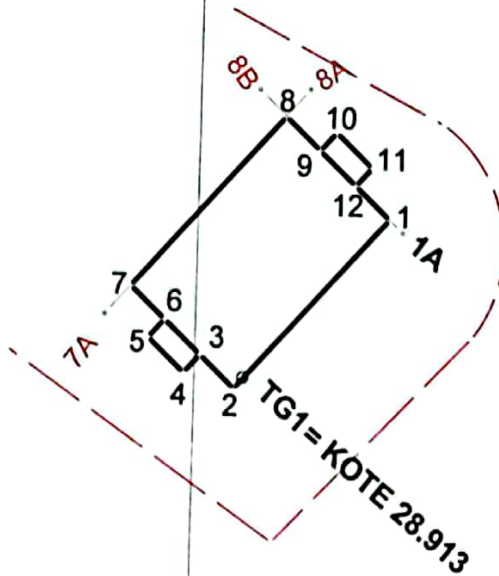

X-6736500

OK GULV :KOTE +28,9



Gnr.424 Bnr.303,Nordbøvegen,Bøvågen
Alver Kommune
Bolig og Eiendom as
Dato: 23/01/23

Målestokk 1:500

Innmålingstjenester as

Lisbeth A. Madsen

INNMALINGSTJENESTER AS



Organisasjonsnr. 979 927 703
Bankgiro: 3624 07 79751

Vår ref:
Bolig & Eiendom as
V/Arvid Rikstad

Deres ref:

Dato: 14.03.22.

Stikningsdata for Gnr. 424 Bnr. 303, Nordbøvegen, Bøvågen,
Alver Kommune.

<u>HUSET</u> <u>PUNKT</u>	<u>TEMA</u>	<u>X</u>	<u>Y</u>
05 1	5000	6736531.874	277763.634
05 2	5000	6736520.056	277752.847
05 3	5000	6736522.315	277750.373
05 4	5000	6736521.059	277749.227
05 5	5000	6736523.418	277746.642
05 6	5000	6736524.674	277747.788
05 7	5000	6736526.932	277745.314
05 8	5000	6736538.750	277756.100
05 9	5000	6736536.492	277758.574
05 10	5000	6736537.747	277759.720
05 11	5000	6736535.388	277762.305
05 12	5000	6736534.132	277761.159

Med vennlig hilsen
Innmålingstjenester as

Kjersti K. Madsen

Kjersti K. Madsen

Kontoradresse:
Telefon
Kjersti K. Madsen
Johnny Sandvik

Helgeplasset 144
55 59 02 77 (76)
Mob.tlf. 90 78 72 08
Mob.tlf. 40 40 23 23

5148 Fyllingsdalen
E.Post: innmal@innmal.no



424-303I

-00 FF
-01 OOOOOOOOOOOO DDDDDDDDDDD VVVVVVVVVVVV KKKKKKKKKKKK OOOOOOOOOOOO
-02 SSSSSSSSSS KKKKKKKK NNNNNNNN TTTTTTTT TTTTTTTT II.III Bk MMMMMMM
-03 TTTTTTTTTT KKKKKKKK HHH.HHHH VVV.VVVV AAAA.AAA SS.SSS Bk MMMMMMM
-04 TTTTTTTTTT KKKKKKKK HHH.HHHH DDDD.DDD AAAA.AAA SS.SSS Bk MMMMMMM
-05 PPPPPPPPPP KKKKKKKK XXXXXXXX.XXX YYYYYY.YYY ZZZZ.ZZZ Bk MMMMMMM
-06 PPPPPPPPPP KKKKKKKK PPPPPPPP.PPP AAAAAA.AAA ZZZZ.ZZZ Bk MMMMMMM
-07 PPPPPPPPPP KKKKKKKK dXXXXXXXX.XXX dYYYYY.YYY dZZZ.ZZZ Bk MMMMMMM
-08 Epi E1 E2 E3 E4
-09 Pi Sammenheng FF MMMMMMM
-00 Leica Geosystems AG
-00 Instrument: GX1230 GG Måledato: 23.01.2023
-00 Målejobb: 424-303I Operatør:Kjersti K. Madsen
-00 Jobbeskrivelse:kontroll av hus,Gnr.424 Bnr.303,Alver Kommune
-00 Målt i euref89 NN2000
09_39
05_7A 9990 6736524.971 277743.494 28.471 0.034
05_8A 9990 6736540.659 277757.769 28.466 0.040
05_8B 9990 6736540.386 277754.204 28.378 0.040
05_1A 9990 6736531.011 277764.588 28.446 0.047
05_TG1 9990 6736520.183 277752.982 28.913 0.038
09_99

Innmålingstjenester A/s
Operatør K. Madsen
23/1-23