



Skizze rammeløpve 09.07.2020

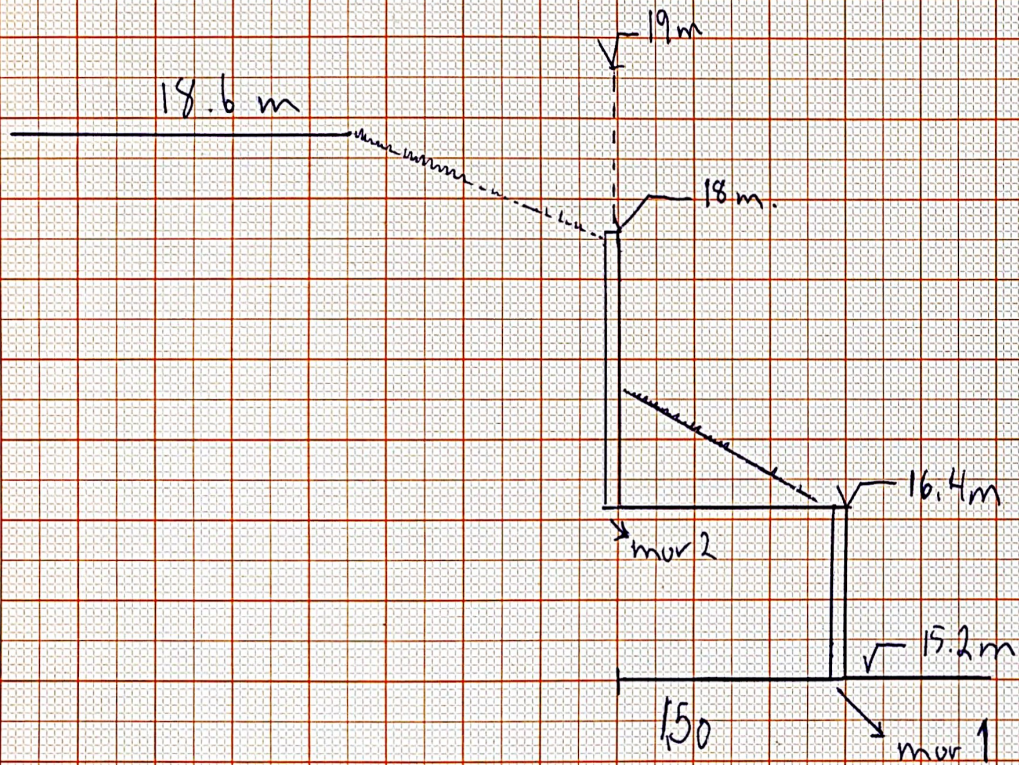

1:50 Skizze 1

Bygget tiltak

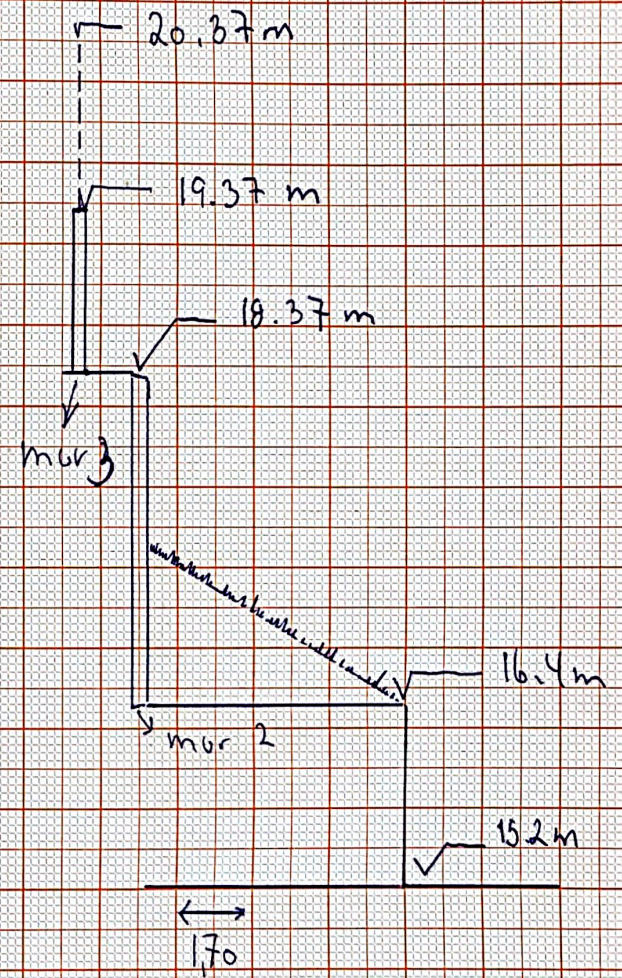

Skizze 2