


Skisse, planlagt vei

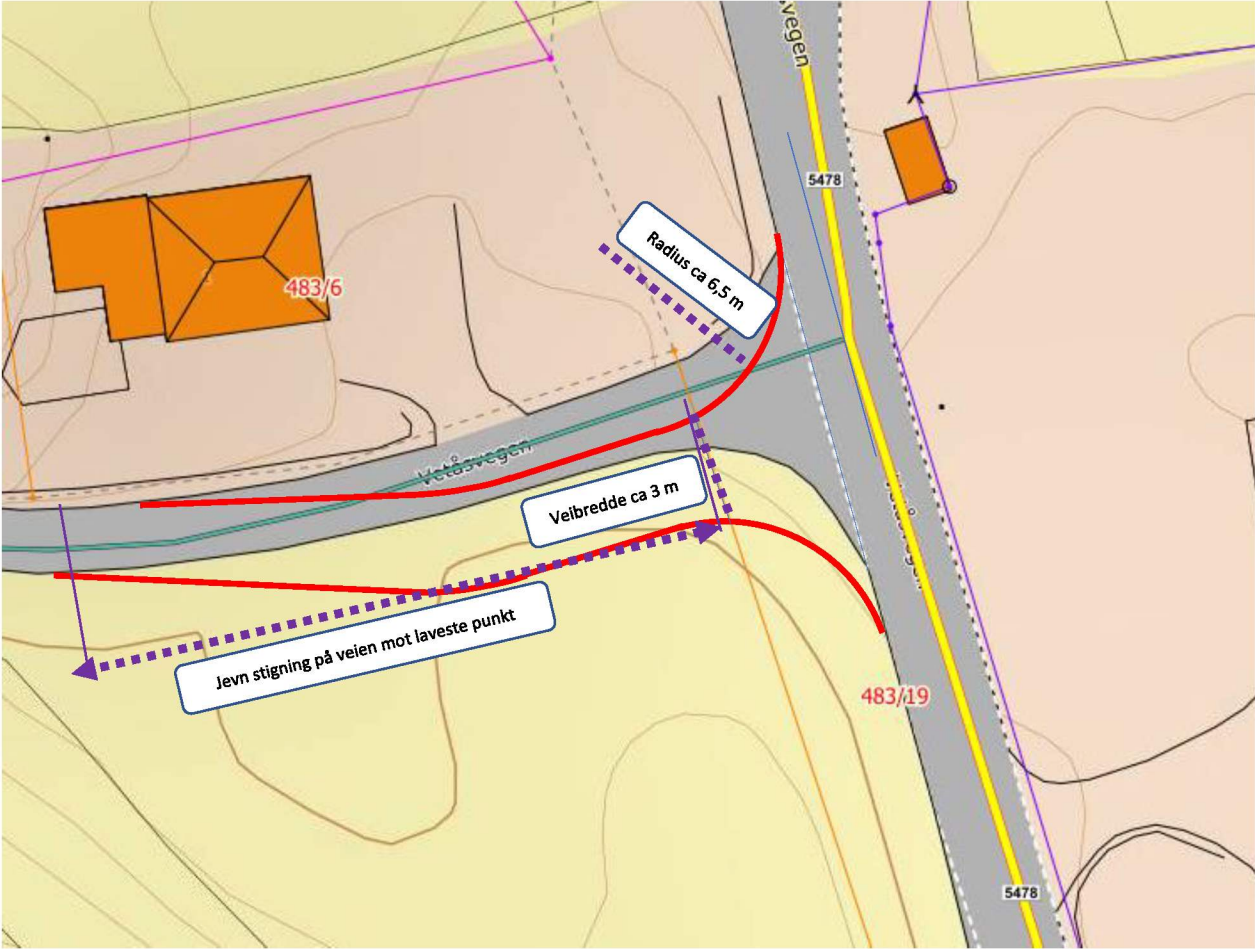

## Siktforhold

Siktforholdene 3 m inn fra veiskulderen fra midten av vei, er vist i skissen under

